


Eva 10
 BTA 111,8m²
 BRA 71,6m² (uten carport)
 BRA 23,7m² (carport/bod)
 95,3m²

Eva 11
 BTA 110,2m²
 BRA 72,1m² (uten carport)
 BRA 22,1m² (carport/bod)
 94,2m²

Rev.	Dato	Beskrivelse	Tegn.	Kontroll.
		24.03.15		
OG ARKITEKTER		Som bygget		
Gnr./Bnr. 23 / 509	Titelshaver JM Norge AS			
Prosjektnavn MELAND - LØYPETONA				
Tegningsnavn Plan 2. etasje (Eva 10-11)				
Målestokk 1 : 50	Arkistarrelse A2	Prosj.nr. 11075	Dato 07.12.11	Tegnet av kr
Filnavn 11075-A3-Eva-modell-3-4		Tegningsnr. A3-12-SB		Rev. Eva 3-4

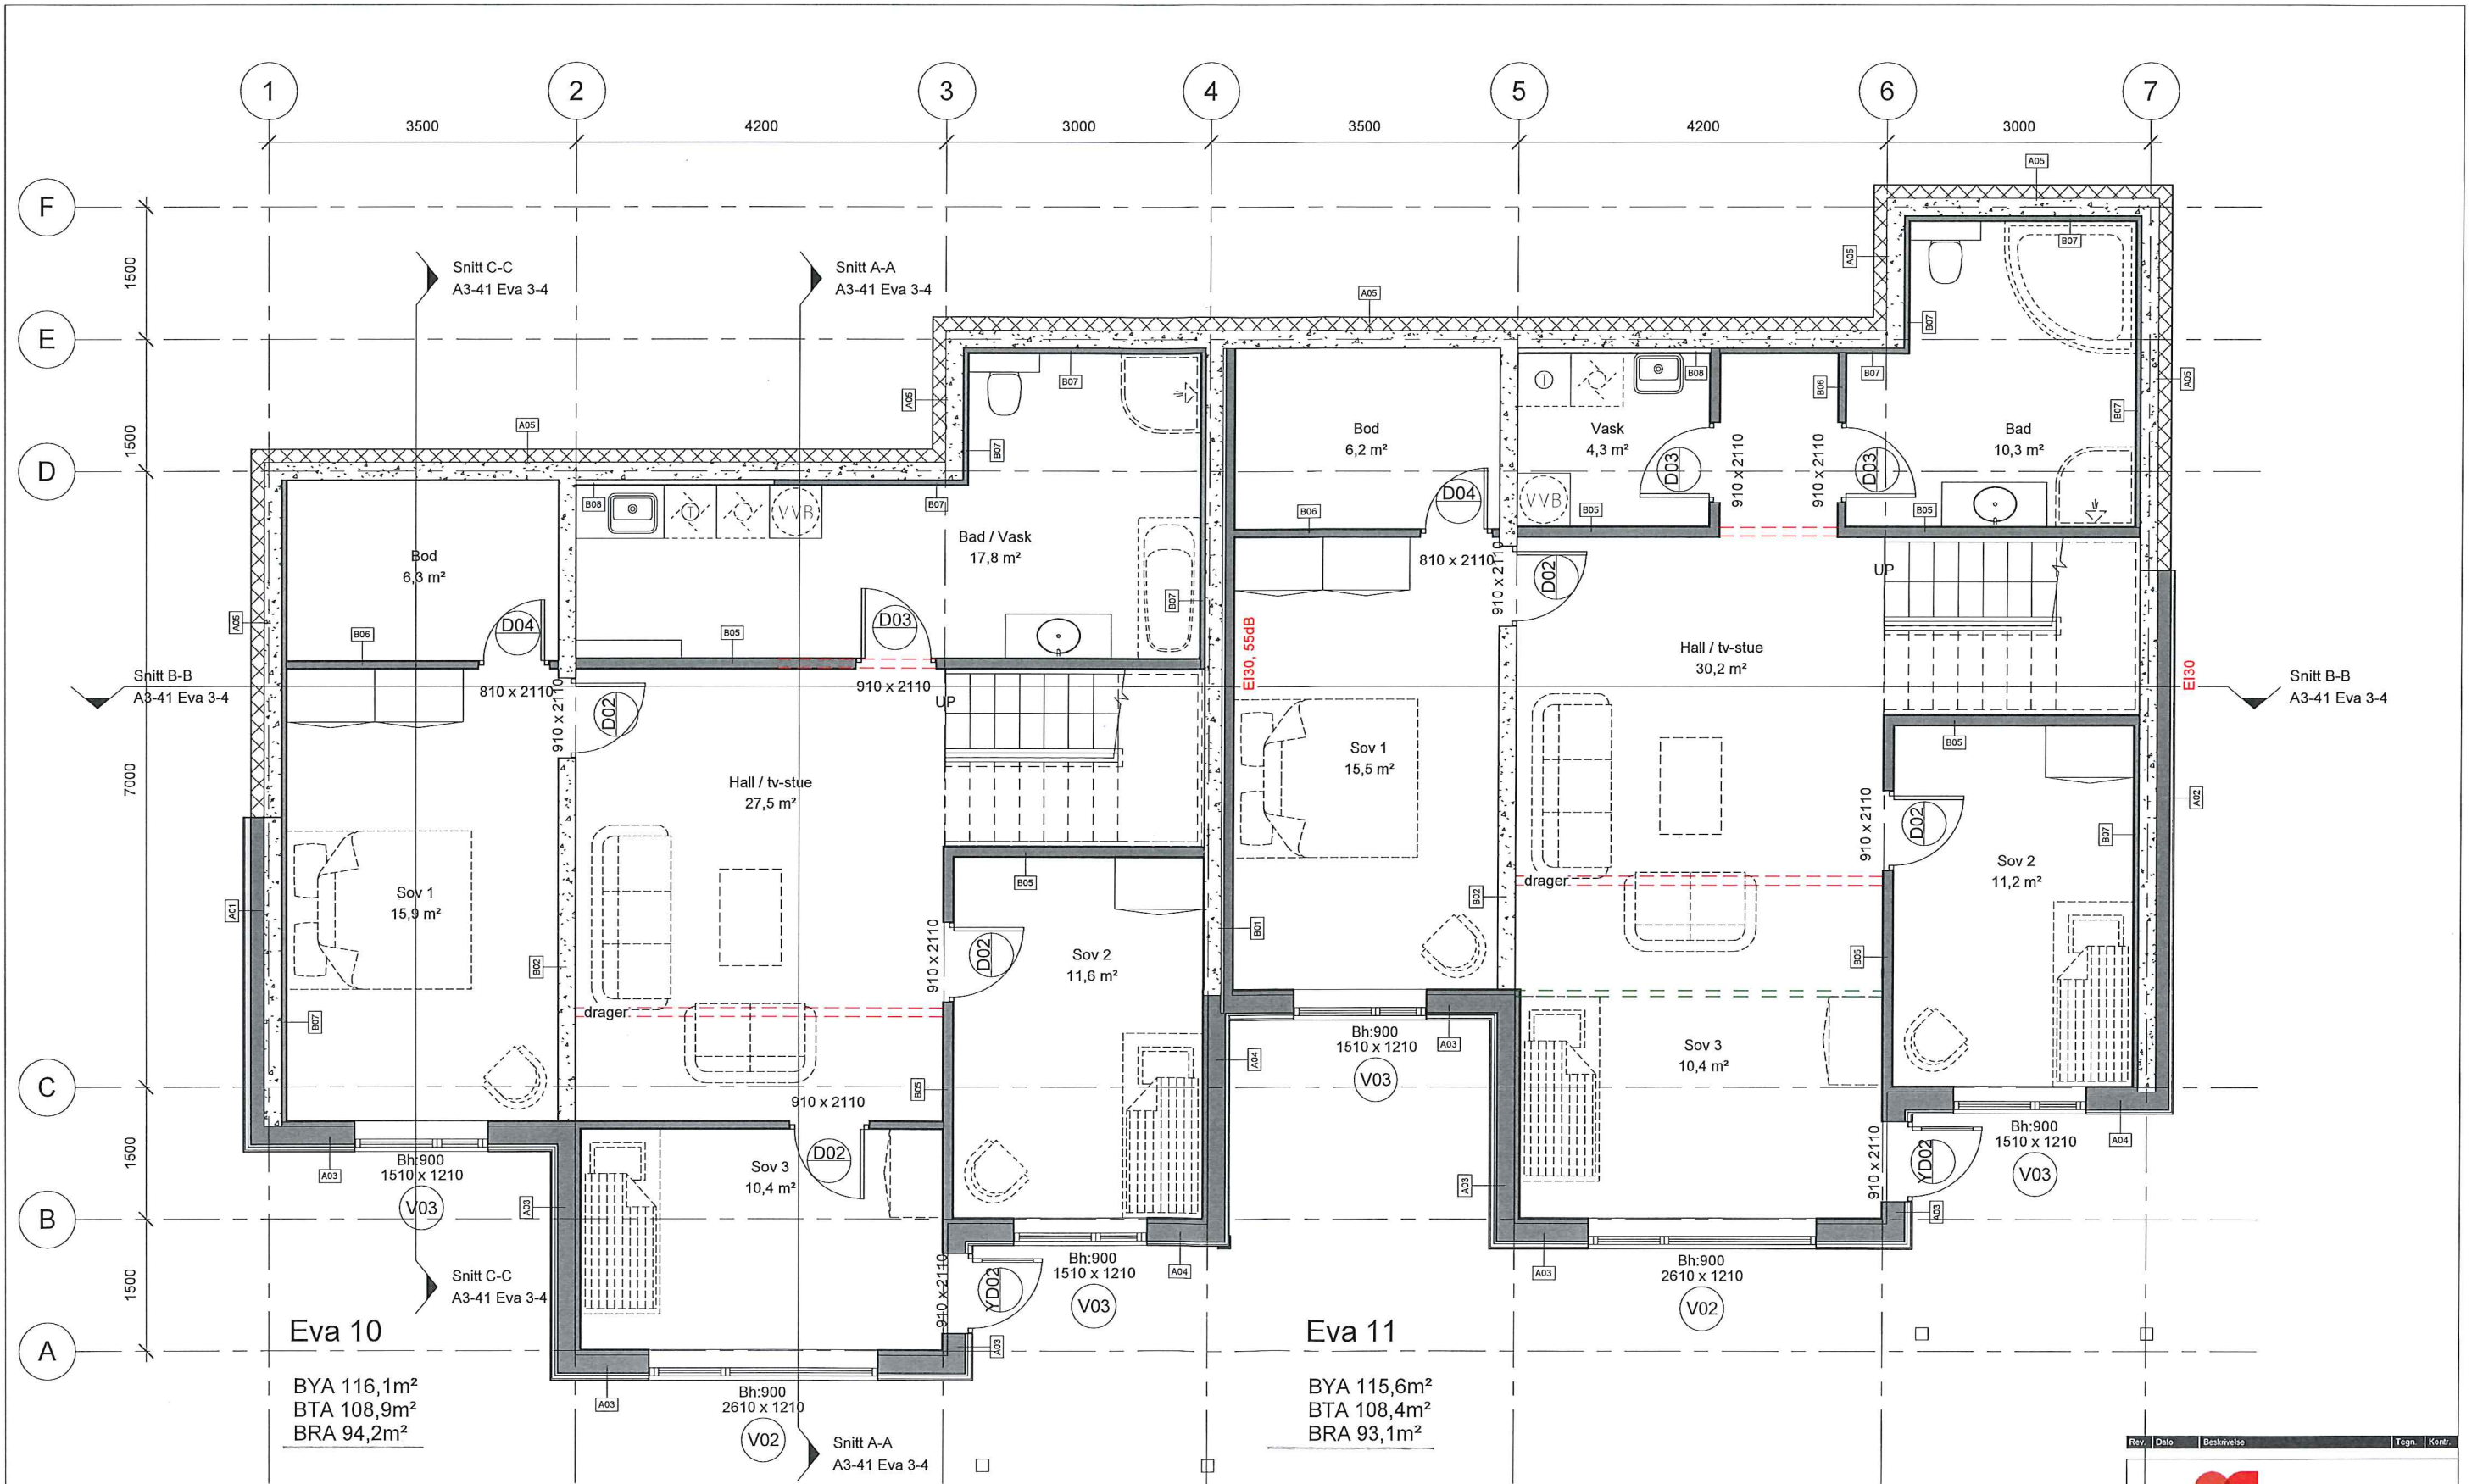

Rev.	Dato	Beskrivelse	Tegn.	Kontr.
		24.03.15		
Gnr./Bnr. 23 / 509		Titelshaver JM Norge AS		
Prosjektnavn MELAND - LØYPETONA		Som bygget		
Tegningsnavn Plan 1. etasje (Eva 10-11)				
Målestokk 1 : 50	Arkstørrelse A2	Prosj.nr. 11075	Dato 28.11.11	Tegnet av kr
Filnavn 11075-A3-Eva-modell-3-4	Tegningsnr. A3-11-SB	Eva 3-4		
<small>Tlf: 55 30 06 00 Fax: 55 30 06 01 Epost: post@arkitektur.no Web: http://arkitektur.no</small>				