


M:\0217\217762\217762-03 ARBEIDSSOMRÅDE\217762-01 RIB\217762-04 TEGNINGER\plot\03\_Situasjonsplan.sa3.dgn - mmb - 03 10 18 - 09 31 10 - Referanser: NONE

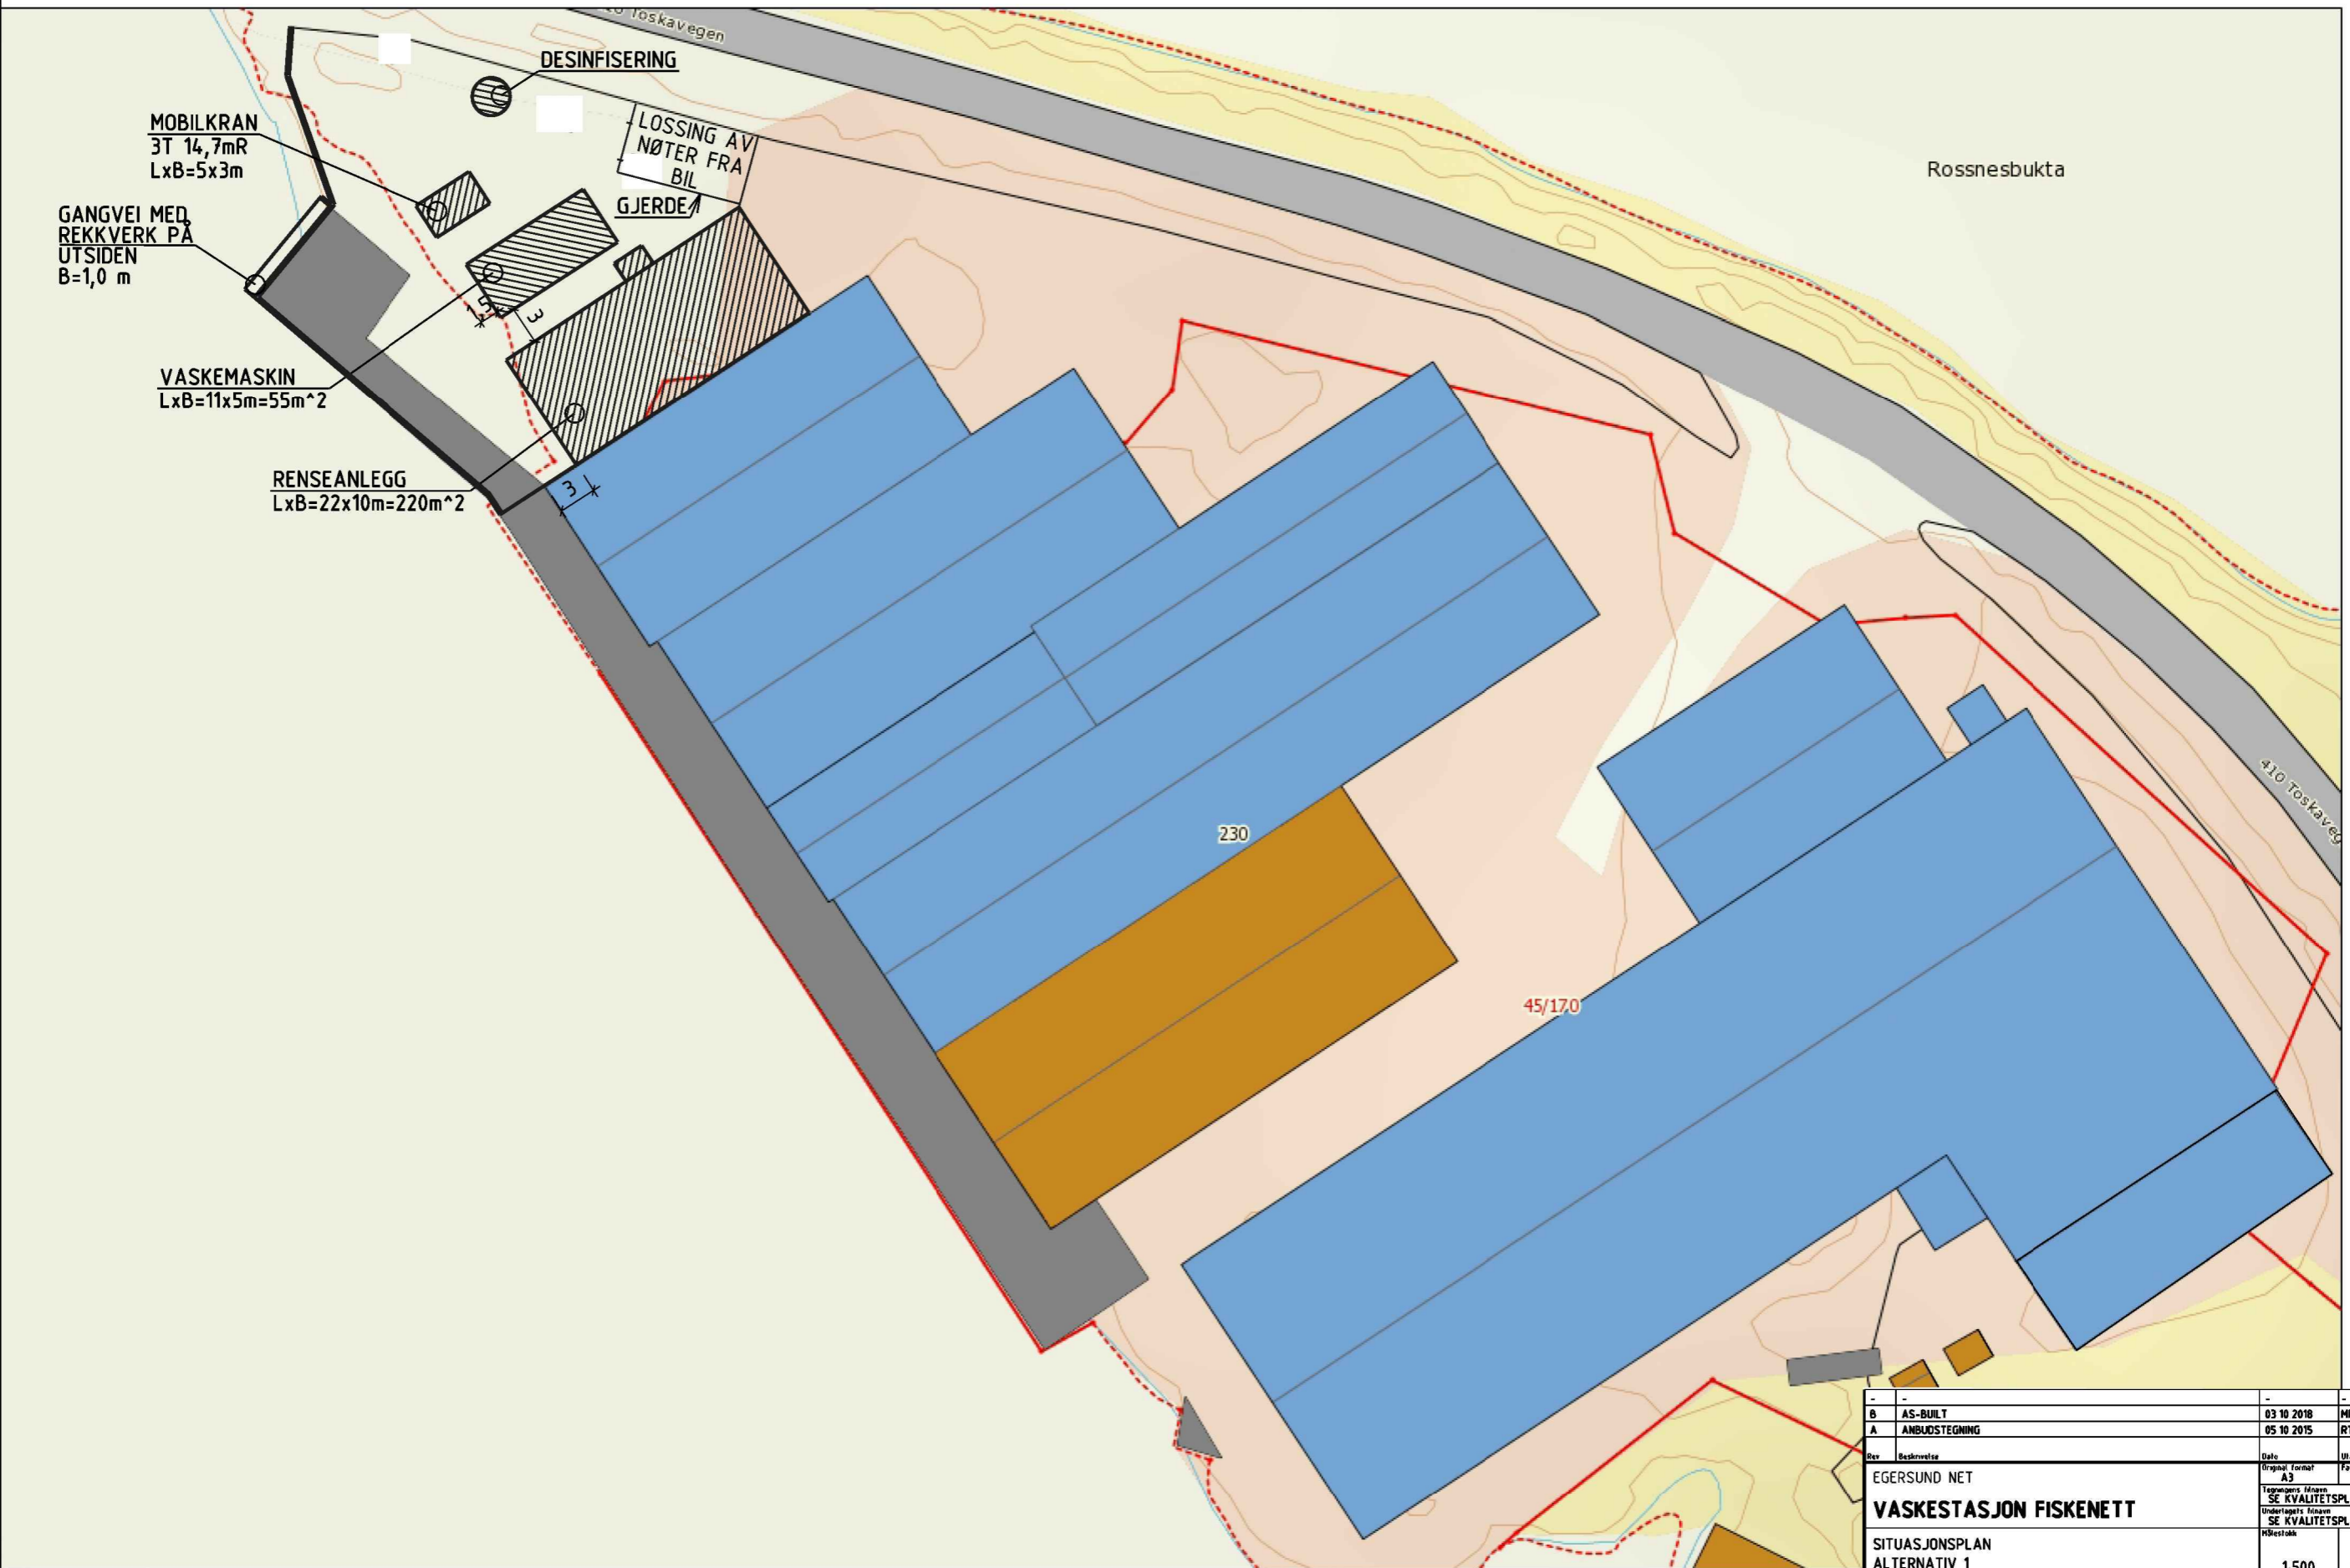

Rev	Bestrøket	Dato	Utarbeid	Kontrollert	Godkjent
B	AS-BUILT	03 10 2018	MHB	LAH	LAH
A	ANBUDESTEGNING	05 10 2015	RT	LAH	LAH
Original format	A3	Egersund Net			
<b>VASKESTASJON FISKENETT</b> Tegningsnr: 03 SE KVALITETSPLAN Underlagets tittel: SE KVALITETSPLAN Målestokk: 1:500 Multiconsult					
<b>MULTICONSULT</b>		Dato: 05 10 2015	Utarbeid: RT	Kontrollert: LAH	Godkjent: LAH
Sandakergt 4, 4370 Egersund Tlf 51 46 12 60, Faks 51 46 12 61		Tegningsnr: <b>217762</b>	Tegningsnr: <b>03</b>	Rev: <b>B</b>	