

188/110

Nåværende fasader mot


VEST ↗

E-1

Nord ↘


E-1

Det blir  
INGEN ENDRING  
på disse fasader!

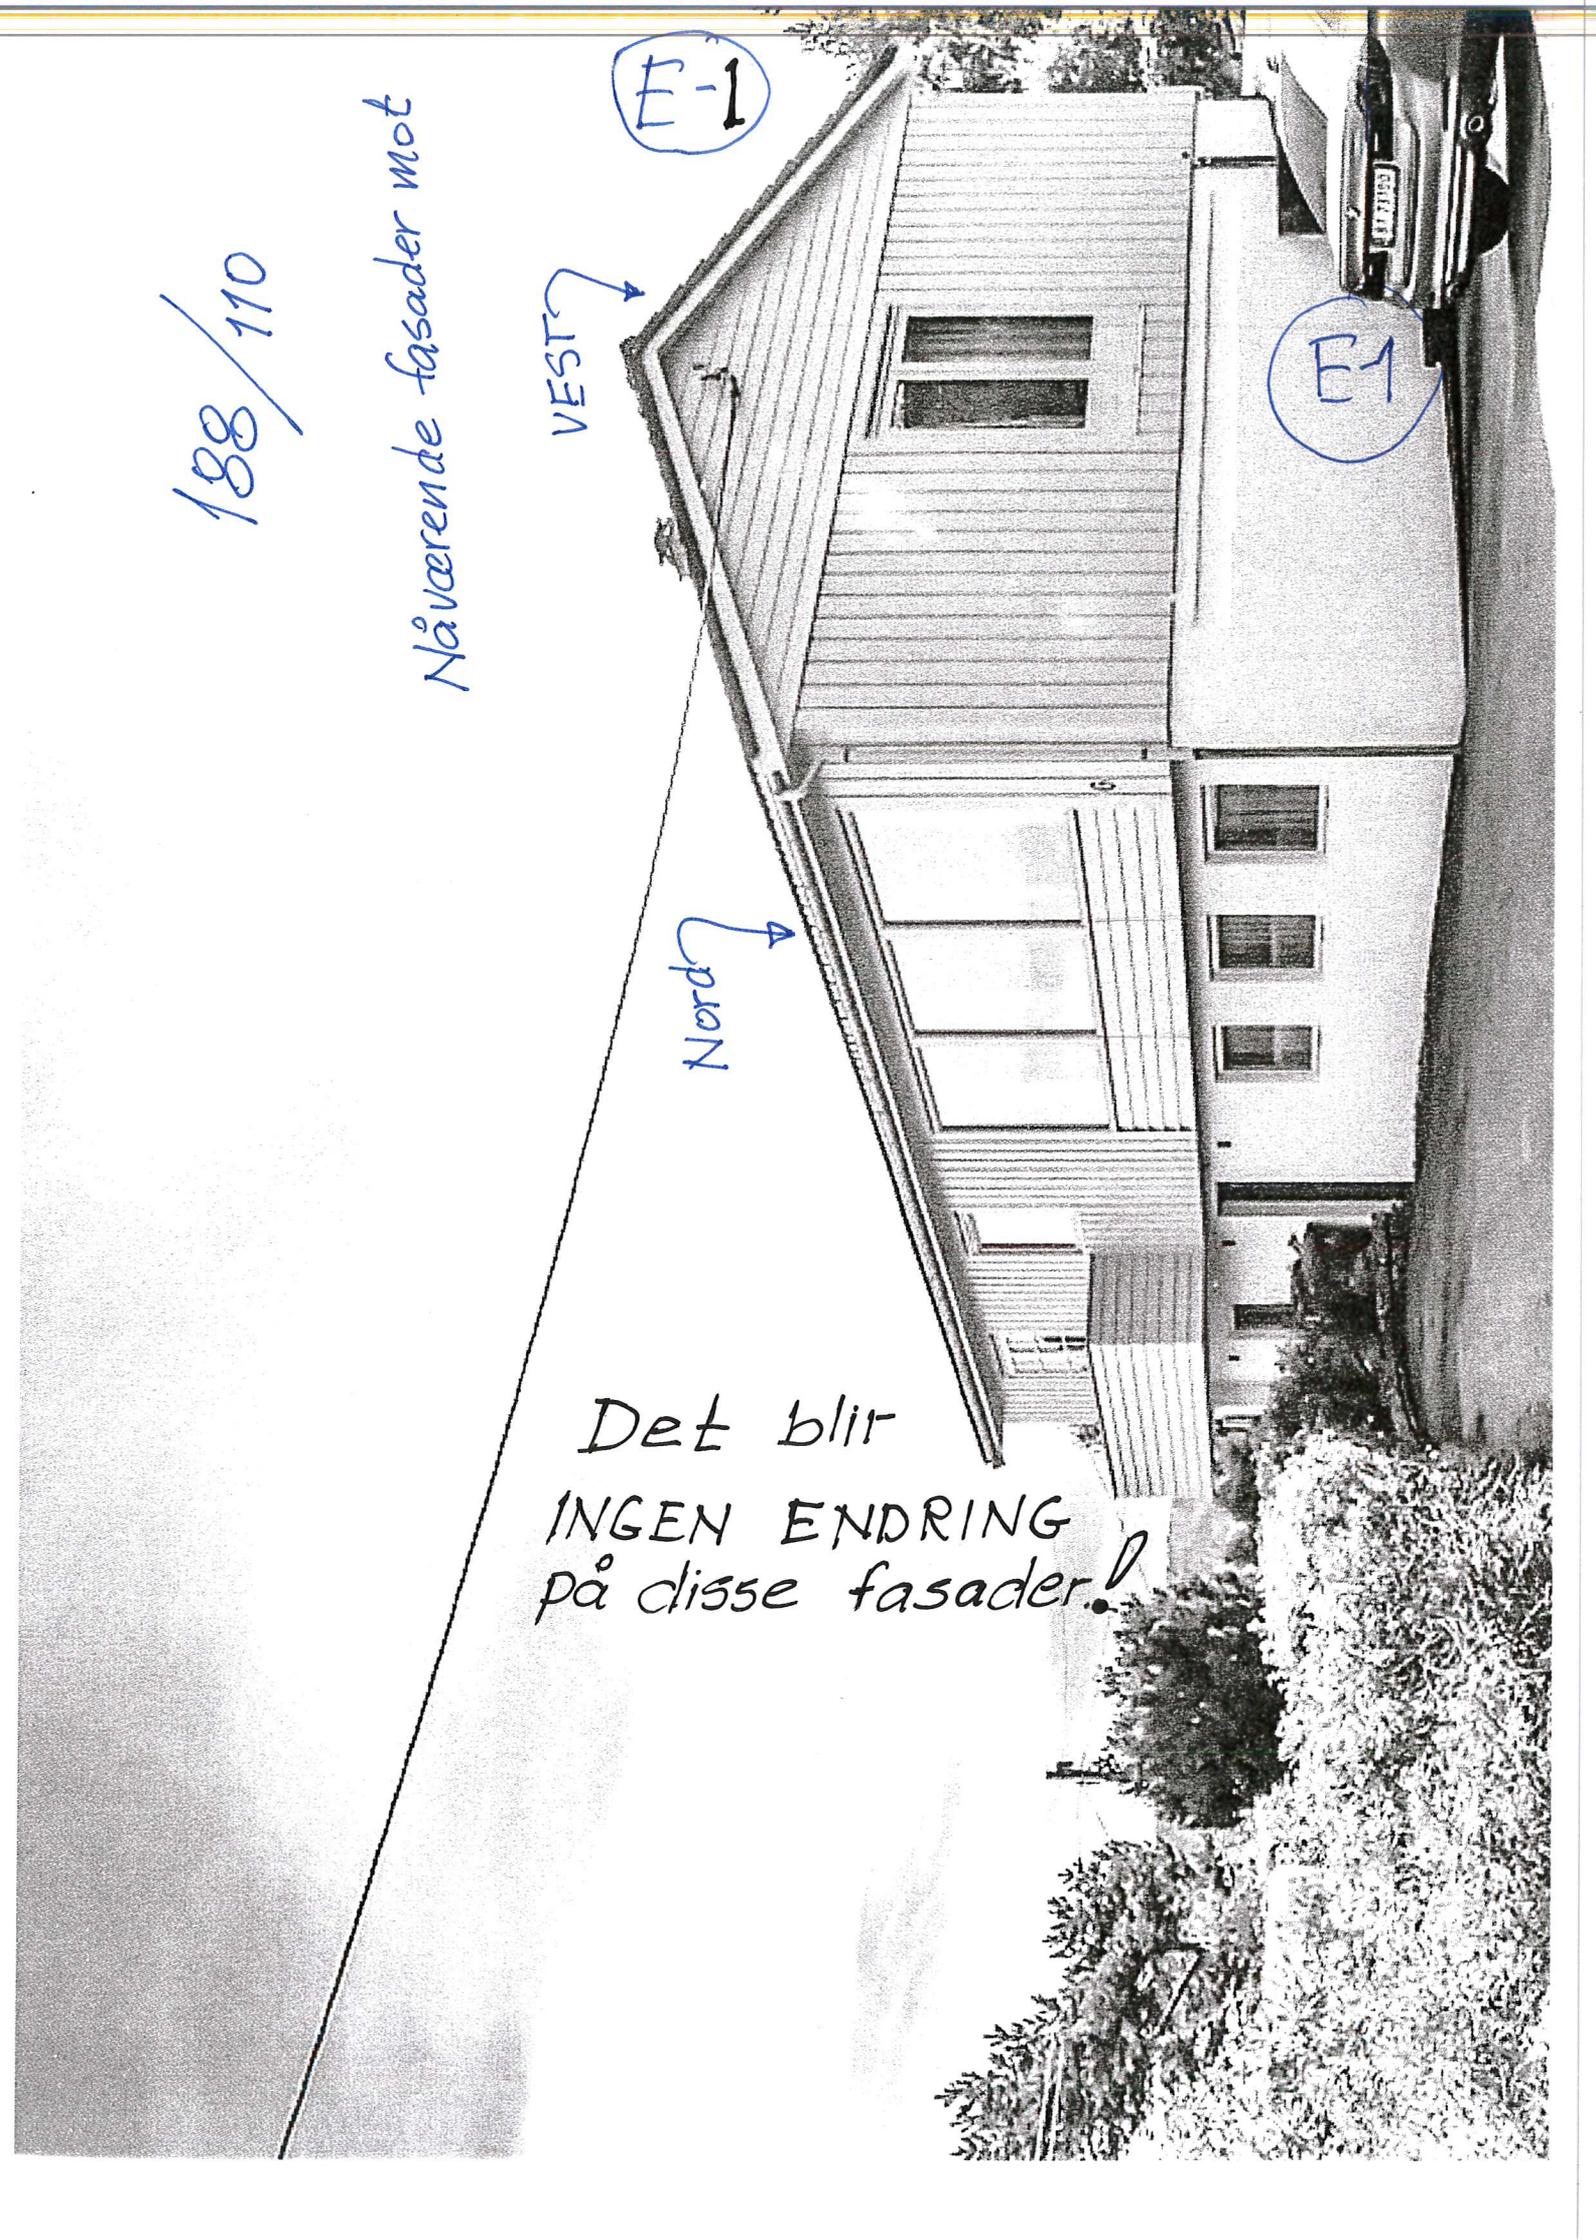

E-2





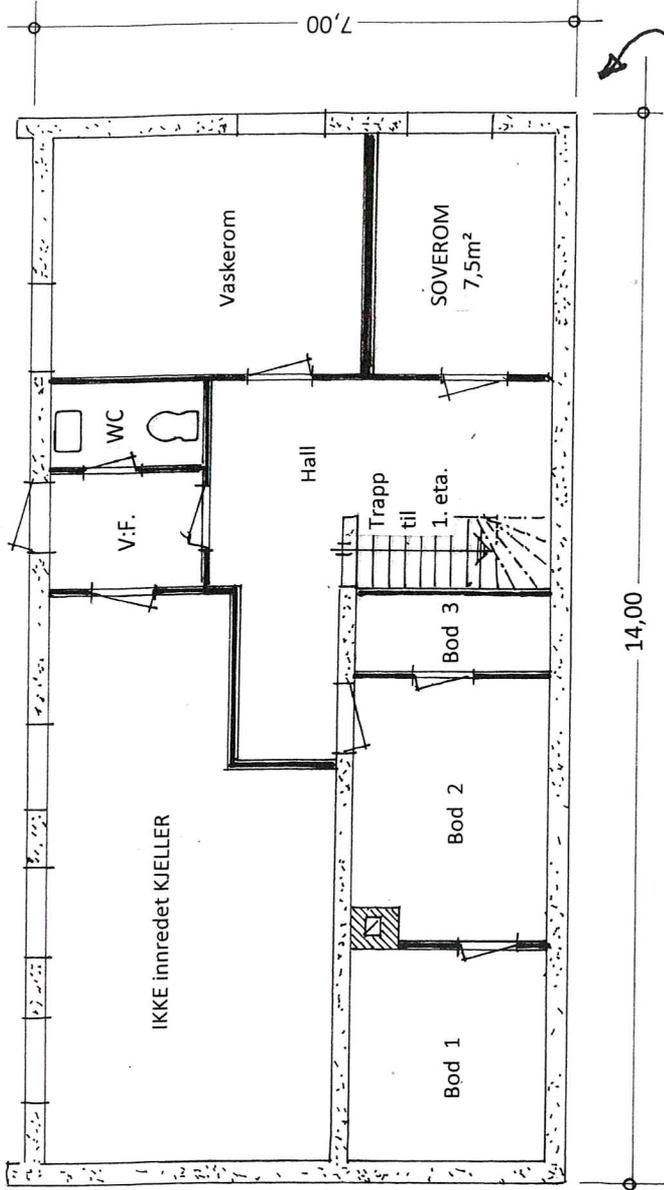


Nåv PLAN av UNDERETASJE

Nåv. etasjehøyde = 2 33 cm.

Endret etasjeh. etter montering av lydbyrler m/isolasjon og gipsplater 225 cm.

  -  25 cm. Betongvegg
-  Glass som blandes
-  Vinduet beholdes
-  Vegger som rives
-  Prosj. ny 10 cm. Isolert vegg m/gipspl.
-  VEGGER som BEHOLDIS

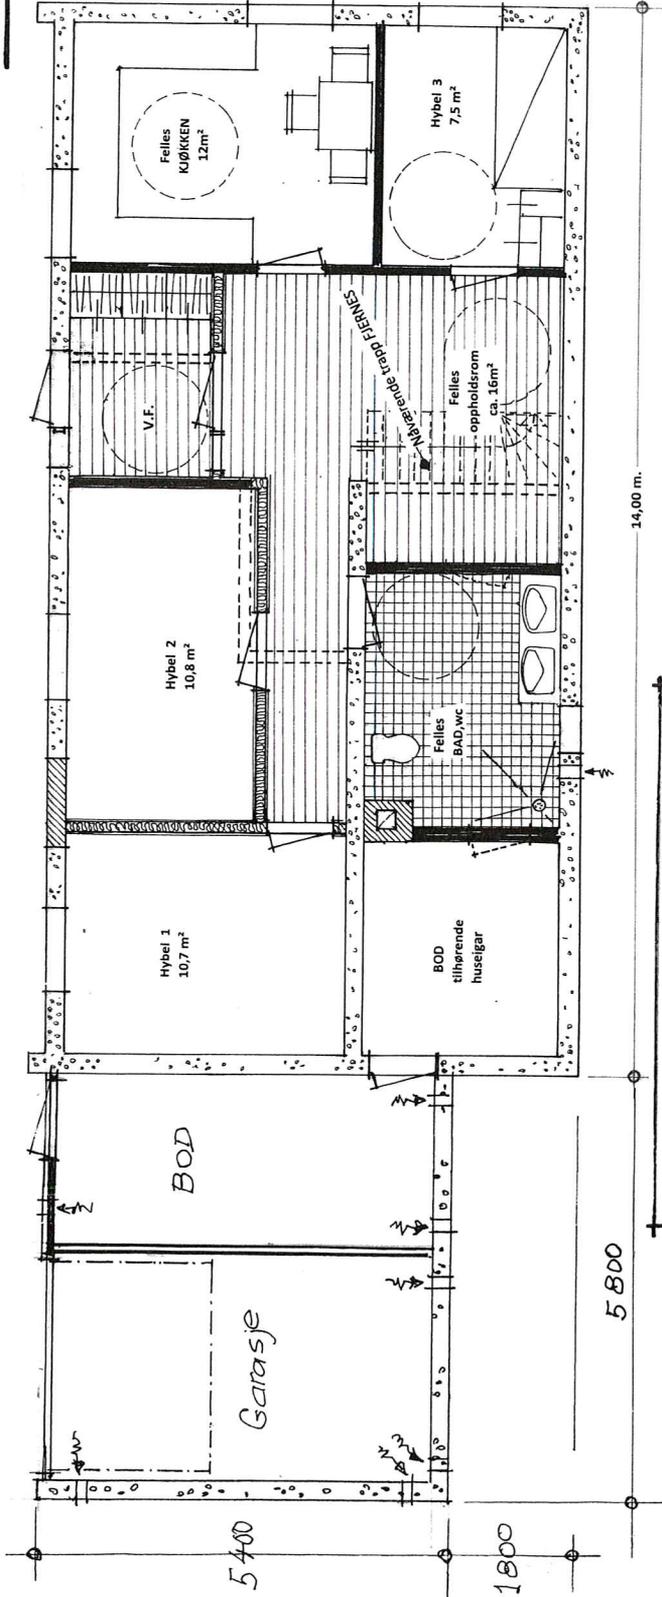

Prosj. endret PLAN av UNDERETASJE

Prosj. endret innredning av kjeller + garasjetilbygg.

Gnr. 188, bnr. 110 i Lindås kommune

Etasjeplaner i Mål = 1 :100

Isdalstø, 06. 12. 2019

Behe Eyob Teklesenbet

F-3

E-4

Prosj. garasjetilbygg for gnr.188 , bnr. 110 i Lindås kommune  
Fasader- og snitt i Mål = 1 :100  
Isdalstø , 06.12.2019, Behe Eyob Teklesenbet

