
Fra: Audhild Herre <ah@herre-arkitektur.no>
Sendt: fredag 17. januar 2020 13:06
Til: Larissa Dahl
Kopi: 'Torstein Roessland'
Emne: SV: vedr. bruksareal på tegninger 2 etasje
Vedlegg: plan 2- 170120.pdf; snitt.JPG; snitt 170120.pdf

Hei

Bod og deler av Stue plan 2 er ikke målbart BRA, selv om jeg har satt på antall m2 gulvflate. Håper disse vedleggene er litt oppklarende.


Helsing
Audhild Herre

HERRE ARKITEKTUR

Tlf.: 90105445

Fra: Larissa Dahl <larissa.dahl@alver.kommune.no>
Sendt: 17. januar 2020 12:49
Til: ah@herre-arkitektur.no
Kopi: Torstein Roessland <roessland@gmail.com>
Emne: vedr. bruksareal på tegninger 2 etasje

Hei! Det er uklart hvordan samlet bruksarealet på 2.etasje kan være 11 m2, når du viser nedenfor at det er stue på 16 m2 og bod på 10 m2. i 1.etasje er det oppgitt BRA på 108,7 m2. Til sammen skal det være 120 m2 ellers skal det søkes dispensasjon fra kommuneplanen sin pkt. 1.6.14. I praksis ble det aldri gitt av politikere. Jeg trenger dokumentasjon på beregningene. Må benytte skjema A-1 opplysninger om tiltakets ytre rammer. Takk for opplysninger.

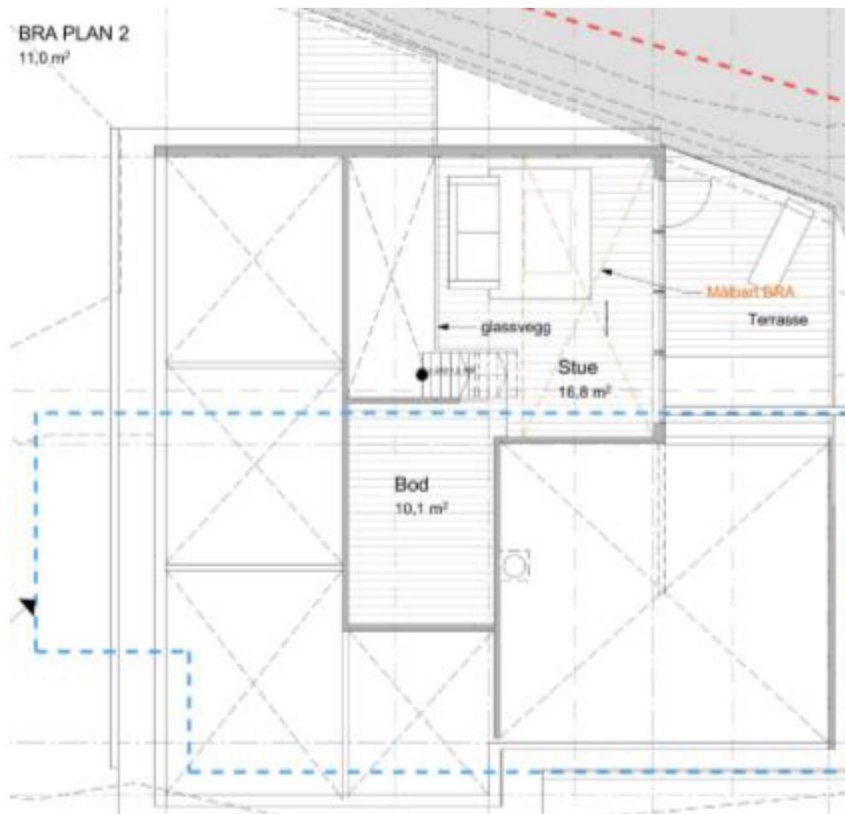

Larissa Dahl | Rådgjevar Plan og byggesak

E-post: byggesak@alver.kommune.no

Innbyggjarservice: +47 56 37 50 00

www.alver.kommune.no



Ved ytterlegare spørsmål, ver venleg å ta kontakt med oss på innbyggjarservice. Informasjon om opningstider finn du på www.alver.kommune.no/innhald/plan-bygg-og-eiendom/treng-du-hjelp/ eller ved å ringe telefon 56 37 50 00.

Innsending av søknadar og anna dokumentasjon i saker skal sendast til postmottak@alver.kommune.no