


- - - - - Terrang før endring
 - - - - - Terrang etter endring

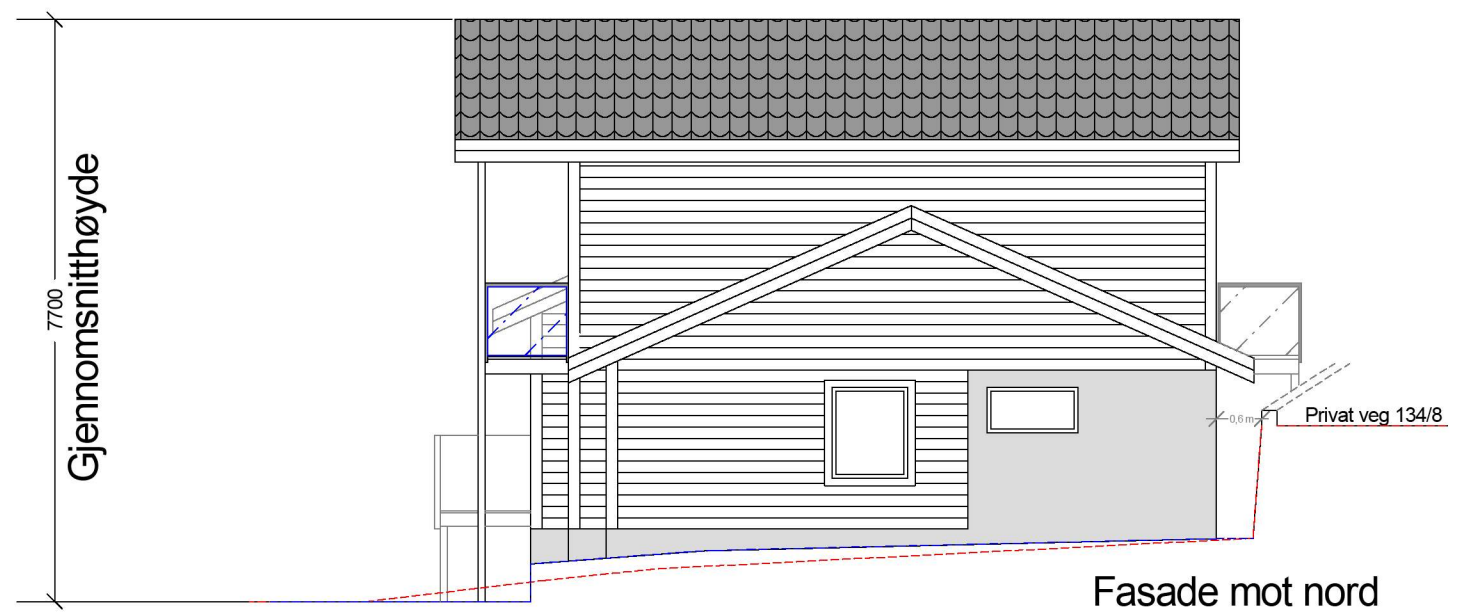

Målestokk 1:100				Godkjent	SP	Prosjektnr:	Gangstøvegen 20
Dato 23.08.19				Kontroll	HL	Kundenr:	G/B nr 134/141 - Lindås
Tegningsnr. A1-001				Rev	Endringer	Sign	Dato
Merk				SmartCon as Tegningen må hverken helt eller delvis kopieres, eller benyttes til andre prosjekter som SmartCon as ikke medvirker i Type tegning Fasader etter endring			