

SITUASJONSKART

Gnr/Bnr: 1/80
Adresse: Flatøyvegen 20
Eigar/søkar: Irene og Kirsten Flatøy

Kvalitet : FKB-B

Gjeldande plan : Reguleringsplan
Planformål : Havneområde

Vår referanse: PAS






Sign.




Målestokk: 1:500
Dato: 18.09.2019

MELAND
KOMMUNE



-  Gjerde
-  Usikker eigedomsgrense
-  Målt eigedomsgrense
-  Bolighus
-  Andre bygg

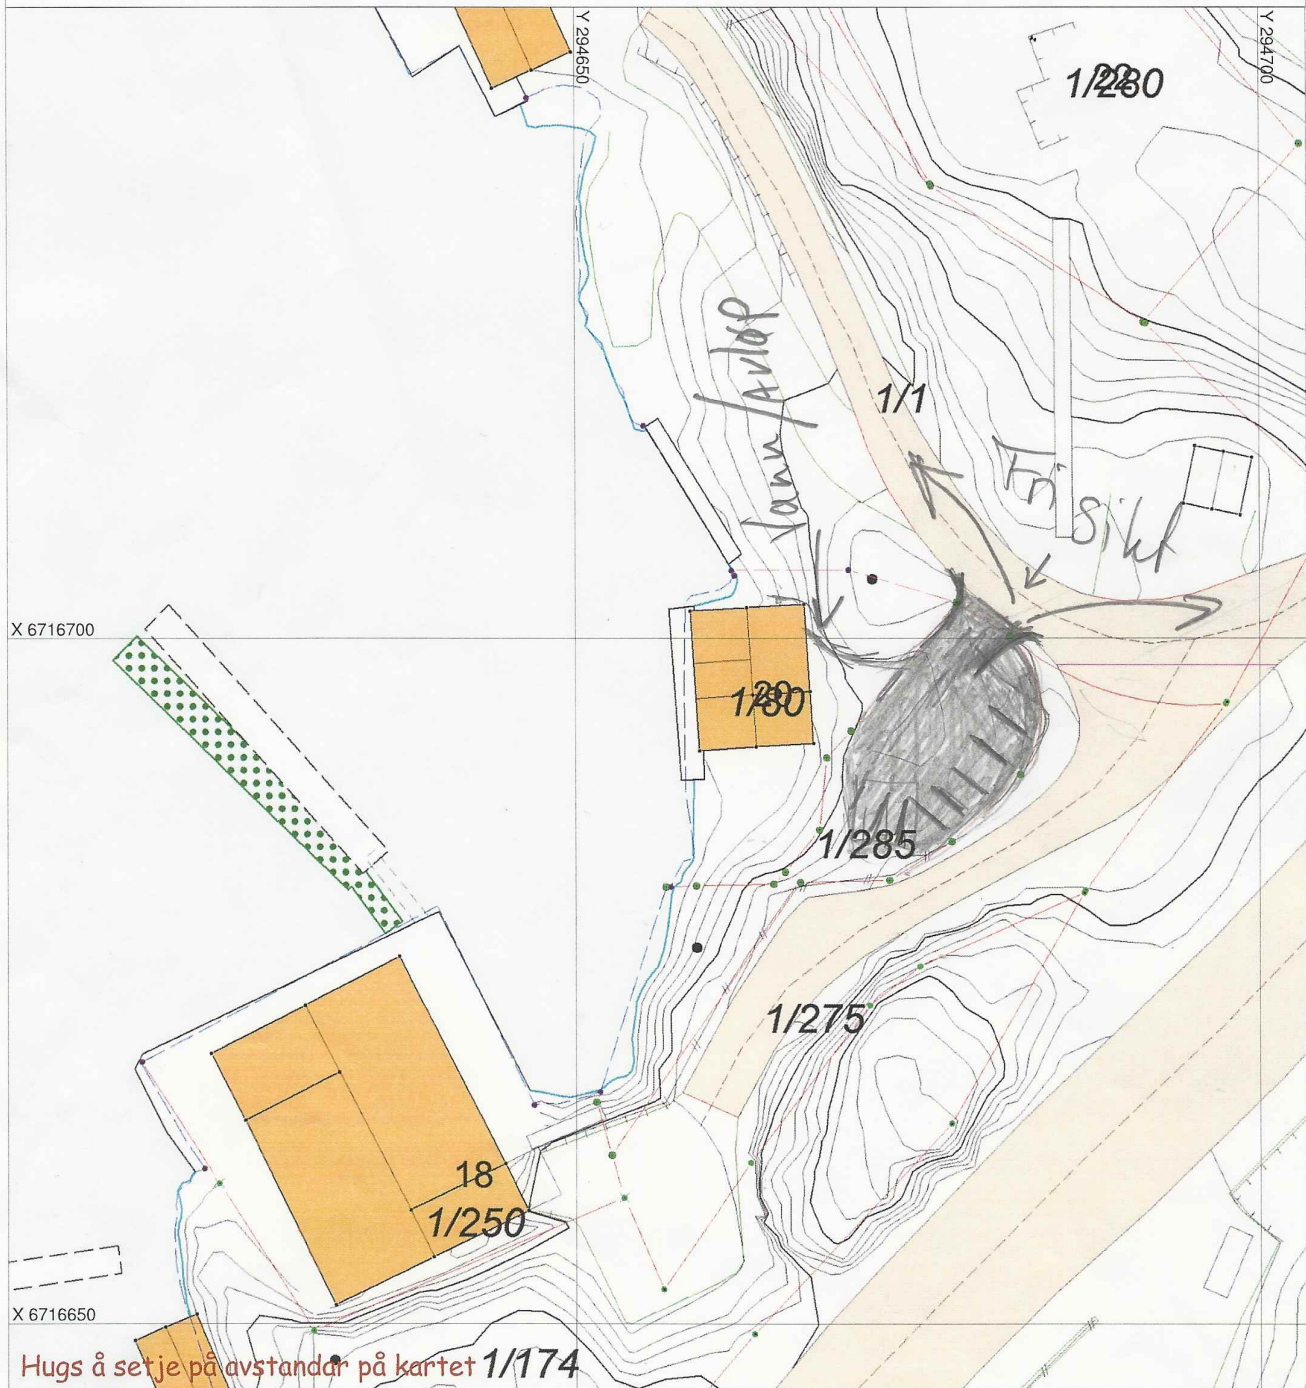

SITUASJONSPLAN

 Tiltak

Underskrift Situasjonsplan _____ Dato _____