

Vedlegg nr.
C –

Nullstill



Opplysningar gjeve i nabovarsel skal sendast kommunen saman med søknaden

(Gjenpart av nabovarsel)

Pbl § 21-3

Tiltak på eigdommen:					
Gnr. 15	Bnr. 11	Festnr.	Seksjonsnr.	Eigedomen si adresse Stranda 565	Postnr. 5993
Eigar/festar Karstein Rød				Kommune Alver	Poststad Ostereidet

Det varslast med dette om					
☐ Nybygg	☐ Anlegg	☐ Endring av fasade	☐ Riving		
☐ Påbygg/tilbygg	☐ Skilt/reklame	☐ Innhegning mot veg	☐ Bruksendring		
☐ Mellombels bygning, konstruksjon eller anlegg	☐ Antennesystem	☐ Oppretting/ending av matrikkeleining (eigedomsdeling) eller bortfeste	☒ Anna		

Dispensasjon etter plan- og bygningslova kapittel 19					
☐ Plan- og bygningslova med forskrifter	☐ Kommunale vedtekter	☐ Arealplanar	☐ Veglova	Vedlegg nr. B –	

Arealdisponering		
Set kryss for gjeldande plan		
☐ Arealdel av kommuneplan	☐ Reguleringsplan	☐ Utbyggingsplan
Namn på plan		

Beskriv nærare kva nabovarslet gjeld	
Utbedring av avløp frå "Skulehuset", tidligare Rød skule. Koble avløp til renseanlegg, Biovac FD 5N GPR, med utløp til bekk som renn i "kistegrøft" langs grensa mellom bnr 11 og bnr 12. Bekken/elva renn vidare mot vest over bnr 1 og over bnr. 2 og til sjø. Bekken /elva har vannføring gjennom heile året. Bakgrunnen for montering av renseanlegg er at vi vil installere vannklosett og også få god handsaming av gråvatn. Vi meiner dette vil være ei betring av eksisterande system.	
Vedlegg nr. Q – 1 og 2	

Spørsmål som gjeld nabovarsel skal rettast til			
Føretak/tiltakshavar Vest VVS AS			
Kontaktperson, namn Einar Stusdal	E-post post@vestvvs.no	Telefon 56363600	Mobil 99167795
Søknaden finst på heimeside: (ikkje obligatorisk)			

Merknader skal sendast til	
Eventuelle merknader skal vere mottekne innan 2 veker etter at dette varslet er sendt.	
Ansvarleg søkjar/tiltakshavar skal saman med søknad sende innkomne merknader og gjere greie for ev. endringar.	
Namn Karstein Rød	Postadresse Blindheimsvegen 73
Postnr. 5131	Poststad Nyborg
E-post roedk@online.no	

Vedlegg			
Beskriving av vedlegg	Gruppe	Nr. frå – til	Ikkje relevant
Dispensasjonssøknad/vedtak	B	—	☐
Situasjonsplan	D	1 — 2	☐
Teikningar snitt, fasade	E	—	☐
Andre vedlegg	Q	—	☐

Underskrift		
Tilsvarande opplysningar med vedlegg er sendt i nabovarsel til naboar og gjenbuarar som er berørte.		
Kvittering for nabovarsel viser mottakarar av nabovarslet.		
Stad Stranda	Dato 14.02. 2020	Underskrift ansvarleg søkjar eller tiltakshavar
		Gjenta med blokkbokstavar Karstein Rød

 **Klikk**

Situasjor

Målestok

1:1 000

Rotasjon:

0

Filiform:

pdf

Tekstligi

Tittel:

Situasjor

Beskrivels

Beskrivel


▼ EPSG:32632 ▼ N: 6730794 Ø: 304512 Målestokk 1 : 312 ▼

ALVER,
RØDGNR 15
Bnr. 11
STRANDA 565
5993 OSTEREIDET

— bekk/ely, åpen
--- — " —, lukket

<https://www.nordhordlandskart.no/1263>

Vedlegg 2 av 2 Nøkkersel

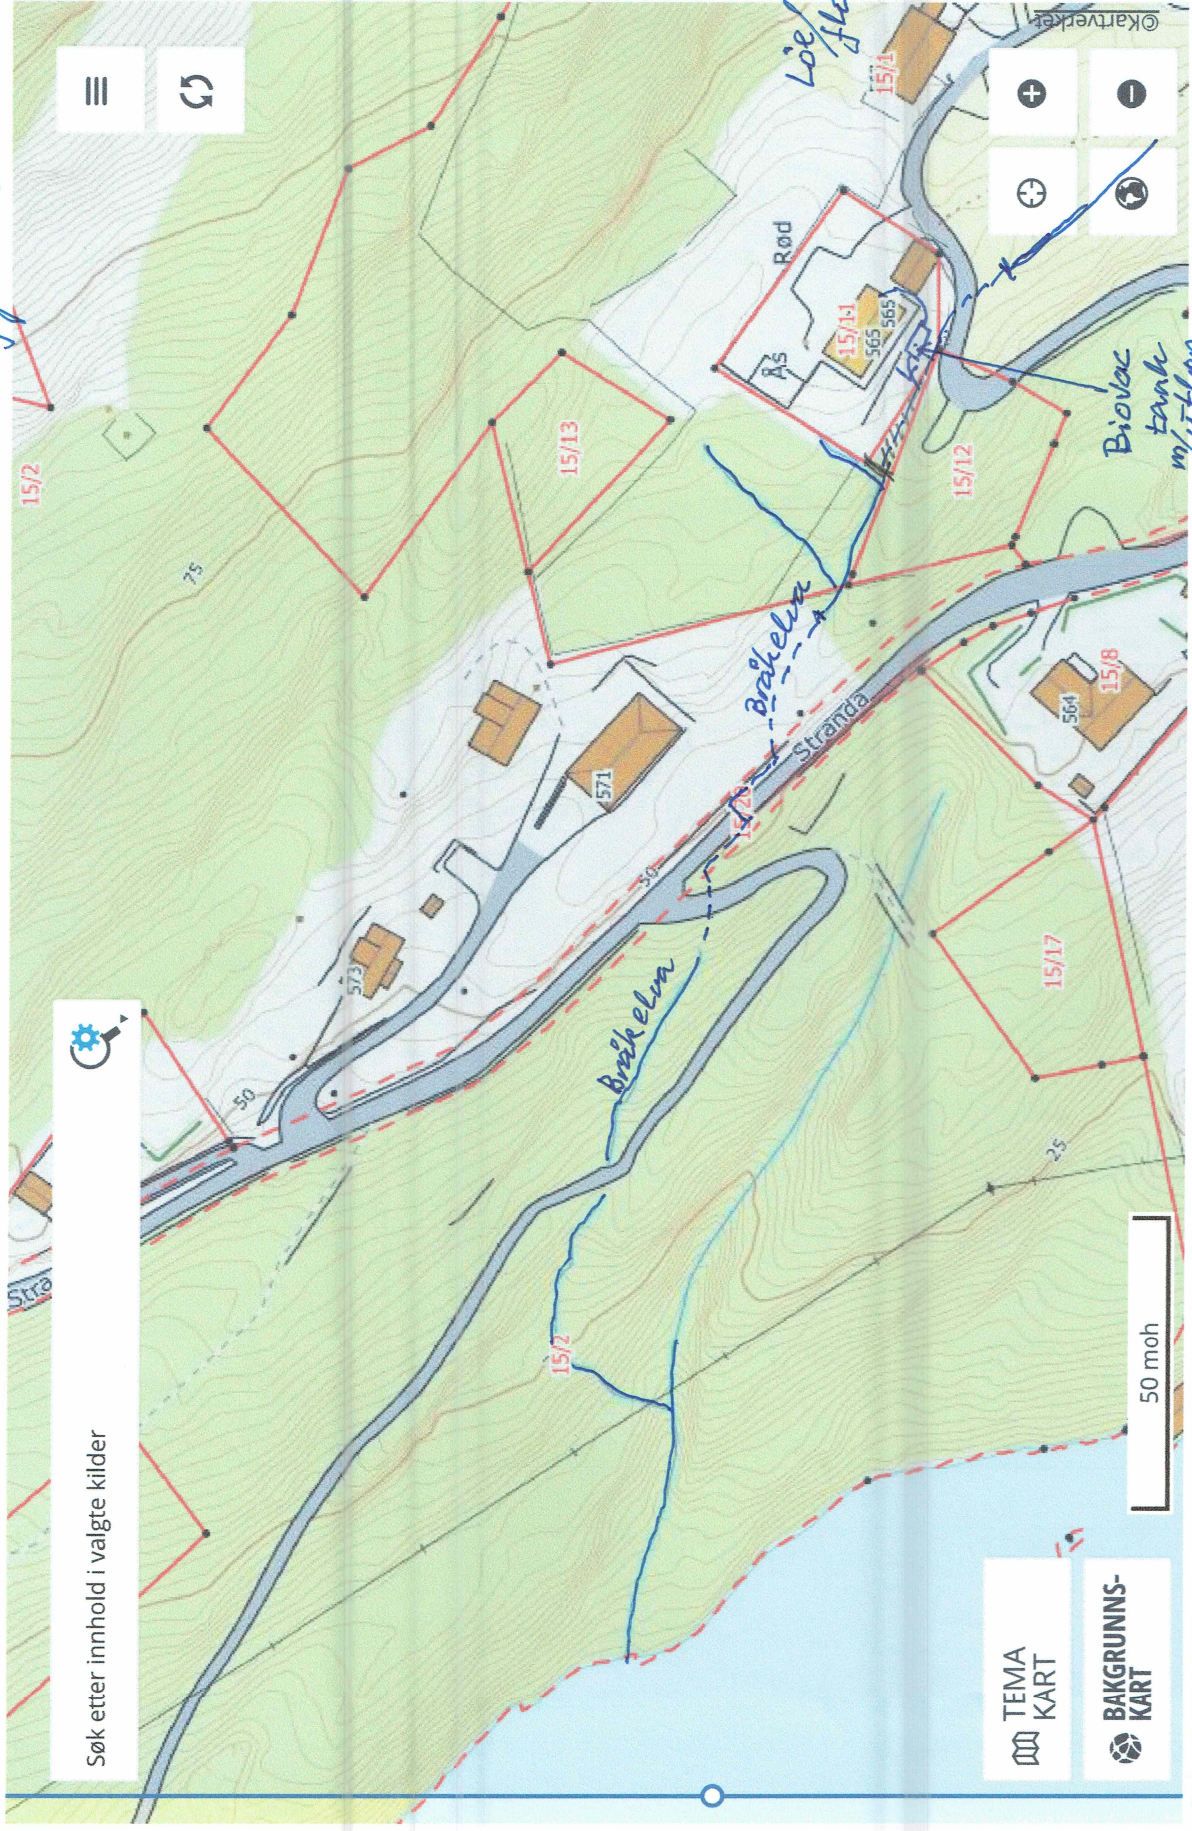

© EPSG: 32632 N: 6730918 Ø: 304476 Målestokk 1 : 1 250
Utviklet av Asplan Viak Internet

ALVER, RØDG.NR.15, BNR. 11.

STRANDA 565, 5993 ØSTEREIDET

— åpen bekk/ekv

--- lukket bekk/elveløp

- Skriv ut
- Karte kan s
- Klikk
- Utskrifts
- Situasjon
- Flere uts
- Målestokk 1250
- Rotasjon: 0
- Filformat: pdf
- Tekstlig i
- Tittel:
- Situasjon
- Beskrivels

A. Kvittering for nabovarsel - Levert personlig

Behold original og send kopi til kommunen
sammen med byggesøknad



Fylles ut av deg som nabovarsler

Eiendommen jeg skal gjøre noe på:

Adresse: Stranda 565 (Rød)	Gårdsnr: 15	Bruksnr: 11
Postnr/sted: 5993 Ostereidet	Festenr:	Seksjonsnr:
Kommune: ALVER		

Navn på alle eiere (eller festere) av naboeiendom:

Eier/fester: Marit Toft
Eier/fester: Roald Heimvik

Naboens eiendom:

Adresse: Stranda 559	Gårdsnr: 15	Bruksnr: 1
Postnr/sted: 5993 Ostereidet	Festenr:	Seksjonsnr:
Kommune: Alver		



Fylles ut av deg som mottar nabovarsel.

Alle eiere/festere må signere.

Signer her for å bekrefte at du har mottatt nabovarselet (obligatorisk)

Jeg bekrefter at jeg har mottatt nabovarselet

Dato: 16.02.20	Underskrift: Roald Heimvik
Dato: 16.02.20	Underskrift: Marit Toft

Signer her i tillegg hvis du samtykker til bygge/rive-planene (frivillig)

Jeg har ingen merknader og samtykker til planene

Dato: 16.02.20	Underskrift: Roald Heimvik
Dato: 16.02.20	Underskrift: Marit Toft

A. Kvittering for nabovarsel - Levert personlig

CS
Behold original og send kopi til kommunen
sammen med byggesøknad



Fylles ut av deg som nabovarsler

Eiendommen jeg skal gjøre noe på:

Adresse: Stranda 565 (Rød)	Gårdsnr: 15	Bruksnr: 11
Postnr/sted: 5993 Ostereidet	Festenr:	Seksjonsnr:
Kommune: ALVER		

Navn på alle eiere (eller festere) av naboeiendom:

Eier/fester: Haldor Normann Rød
Eier/fester:

Naboens eiendom:

Adresse: Stranda 571	Gårdsnr: 15	Bruksnr: 2
Postnr/sted: 5993 Ostereidet	Festenr:	Seksjonsnr:
Kommune: Alver		



Fylles ut av deg som mottar nabovarsel.

Alle eiere/festere må signere.

Signer her for å bekrefte at du har mottatt nabovarselet (obligatorisk)

Jeg bekrefter at jeg har mottatt nabovarselet

Dato: 15.02.20	Underskrift: Haldor N. Rød
Dato:	Underskrift:

Signer her i tillegg hvis du samtykker til bygge/rive-planene (frivillig)

Jeg har ingen merknader og samtykker til planene

Dato: 15.02.20	Underskrift: Haldor N. Rød
Dato:	Underskrift:

A. Kvittering for nabovarsel - Levert personlig

Behold original og send kopi til kommunen
sammen med byggesøknad

Fylles ut av deg som nabovarsler

Eiendommen jeg skal gjøre noe på:

Adresse: Stranda 565 (Rød)	Gårdsnr: 15	Bruksnr: 11
Postnr/sted: 5993 Ostereidet	Festenr:	Seksjonsnr:
Kommune: ALVER		

Navn på alle eiere (eller festere) av naboeiendom:

Eier/fester: Karstein Rød
Eier/fester:

Naboens eiendom:

Adresse: Stranda	Gårdsnr: 15	Bruksnr: 12
Postnr/sted: 5993 Ostereidet	Festenr:	Seksjonsnr:
Kommune: Alver		



Fylles ut av deg som mottar nabovarsel.

Alle eiere/festere må signere.

Signer her for å bekrefte at du har mottatt nabovarselet (obligatorisk)

Jeg bekrefter at jeg har mottatt nabovarselet

Dato: 14/2 - 2020	Underskrift: 
Dato:	Underskrift:

Signer her i tillegg hvis du samtykker til bygge/rive-planene (frivillig)

Jeg har ingen merknader og samtykker til planene

Dato: 14/2 - 2020	Underskrift: 
Dato:	Underskrift:

A. Kvittering for nabovarsel - Levert personligBehold original og send kopi til kommunen
sammen med byggesøknad**Fylles ut av deg som nabovarsler****Eiendommen jeg skal gjøre noe på:**

Adresse: Stranda 565 (Rød)	Gårdsnr: 15	Bruksnr: 11
Postnr/sted: 5993 Ostereidet	Festenr:	Seksjonsnr:
Kommune: ALVER		

Navn på alle eiere (eller festere) av naboeiendom:

Eier/fester: Egil Gunnar Toft
Eier/fester:

Naboens eiendom:

Adresse: Stranda 561	Gårdsnr: 15	Bruksnr: 18
Postnr/sted: 5993 Ostereidet	Festenr:	Seksjonsnr:
Kommune: Alver		

**Fylles ut av deg som mottar nabovarsel.**

Alle eiere/festere må signere.

Signer her for å bekrefte at du har mottatt nabovarselet (obligatorisk)

Jeg bekrefter at jeg har mottatt nabovarselet

Dato: 17-02-2020	Underskrift: Egil Toft
Dato:	Underskrift:

Signer her i tillegg hvis du samtykker til bygge/rive-planene (frivillig)

Jeg har ingen merknader og samtykker til planene

Dato: 17-02-2020	Underskrift: Egil Toft
Dato:	Underskrift: