

D 1-1

SITUASJONSKART

Gnr/Bnr: Gnr 18 Bnr 18
Adresse:
Eigar/søkar: Søfteland, Per

Kvalitet: FKB-B

Gjeldande plan: Kommuneplan
Planformål: Bustad

Vår referanse: HOK

Sign.




Målestokk: 1:500
Dato: 13.03.2019

MELAND
KOMMUNE



— Gjerde
- - - Usikker eigedomsgrense
... Målt eigedomsgrense

Bolighus
 Andre bygg

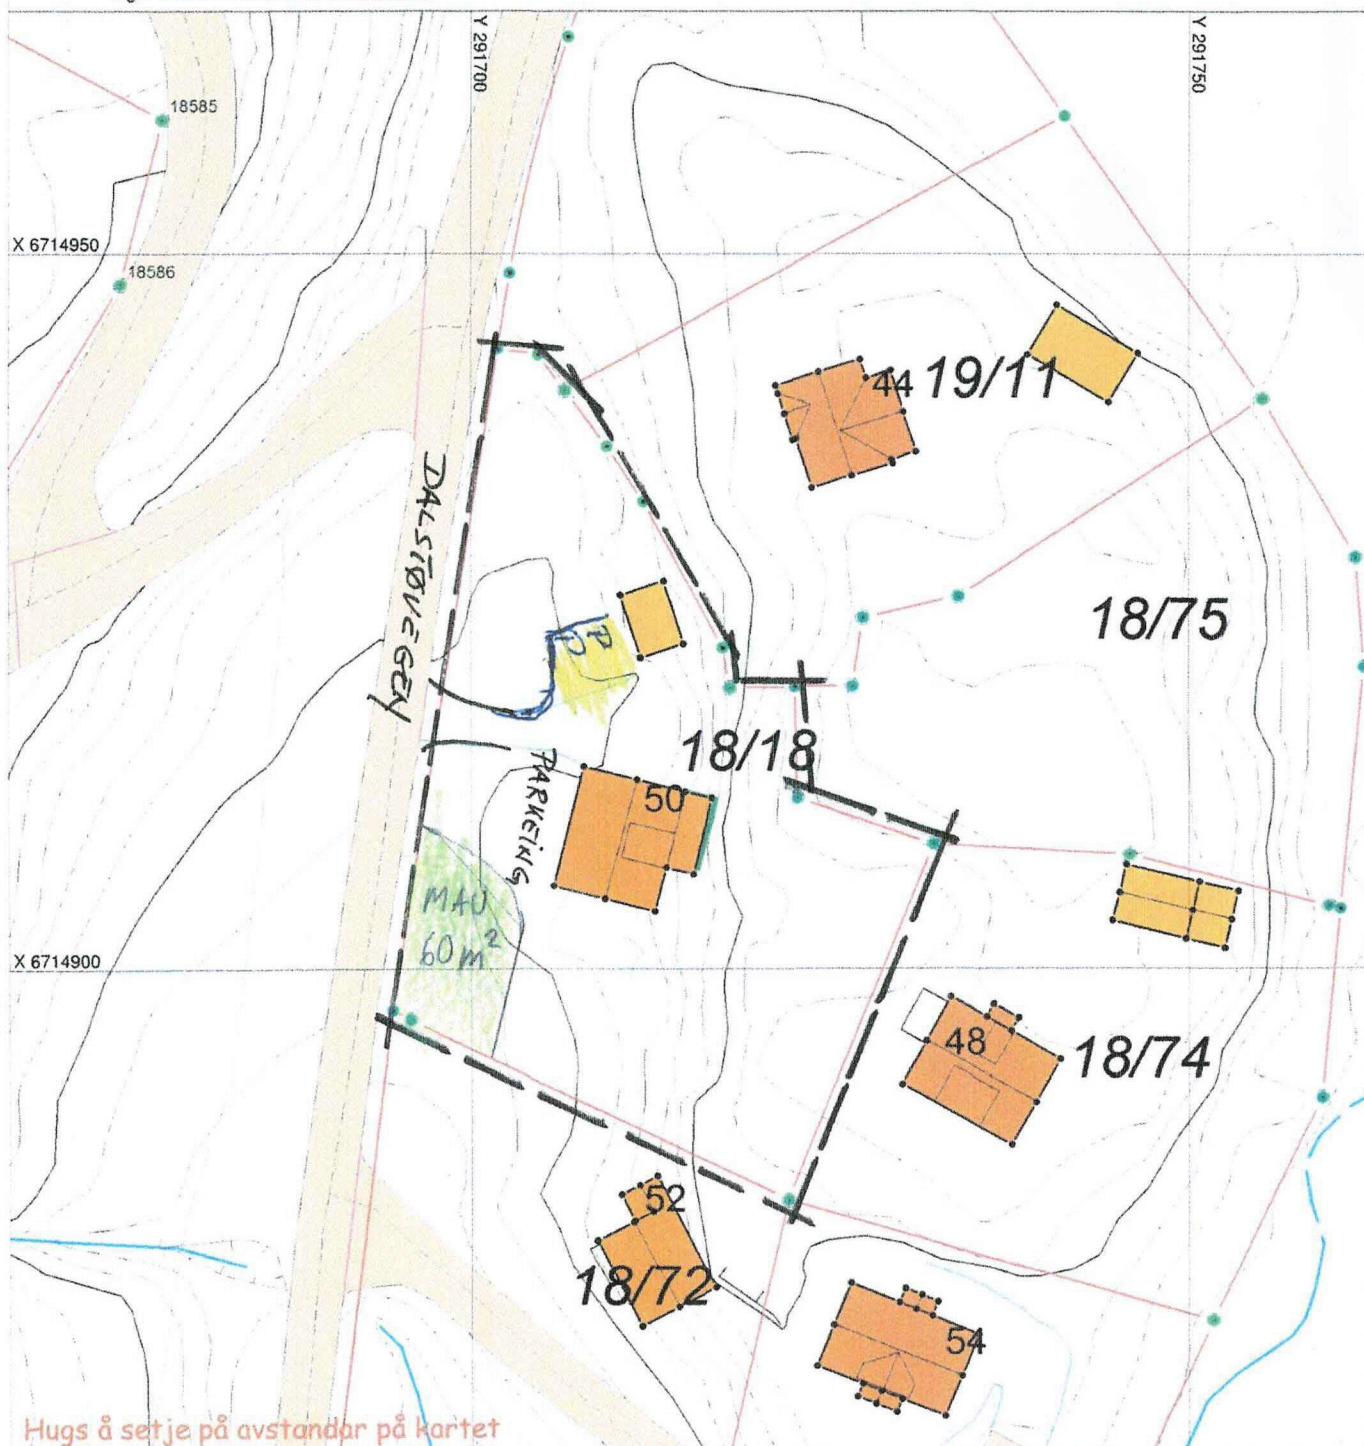

Hugs å setje på avstandar på kartet

SITUASJONSPLAN



Tiltak

Underskrift Situasjonsplan

Dato