

Magnus Helgesen
Nedre Alver 19

5911 ALVERSUND

Vår dato: 14.01.2019
Deres dato: 13.01.2019
Vår ref.: 18/2613 - 6 / rgha
Deres ref.: Ref.:1123501- Skjemmanr.:800046
Merk:
Gradering:

Alversund pg - Naboerklæring - Gnr 139 bnr 5 - Tiltak på gnr 139 bnr 63 i Lindås

Det vises til søknad mottatt på skjema 2. januar og e-post av 13. januar 2019.

Vedlagt følger tillatelse fra Opplysningsvesenets fond til oppføring av enebolig 2 meter fra grensen til gnr. 139 bnr. 5 i Lindås kommune.

Med vennlig hilsen
Opplysningsvesenets fond

Rune Andersen
rådgiver
rune.andersen@ovf.no

Dette dokumentet er godkjent elektronisk, og har derfor ingen håndskrevne signaturer.

Vedlegg:
Naboerklæring



Erklæring

Opplysningsvesenets fond, gir med dette, som hjemmelshaver til gnr. 139 bnr. 5 i Lindås kommune, tillatelse til at enebolig plasseres på gnr. 139 bnr. 63 i en avstand av 2 meter fra eiendommens felles eiendomsgrense, som vist på vedlagte kart/tegning signert og datert med samme dato som undertegning av denne erklæring.


Tillatelsen gis på det vilkår at De (hjemmelshaver til gnr. 139 bnr. 63) og Deres rettsetterfølgere bærer alle merkostnader, som er en følge av den reduserte avstand, forbundet med oppføring av nybygg på gnr. 139 bnr. 5 eller utskilte parseller. Med merkostnader menes kostnader som er en følge av at bygningen på gnr. 139 bnr. 63 plasseres nærmere grensen enn 4 meter, slik som for eksempel ekstra brannsikring.

Denne tillatelsen er begrenset til de rettsposisjoner Opplysningsvesenets fond har over gnr. 139 bnr. 5 i Lindås kommune, og går ved eventuell motstrid ikke foran andre tidligere ervervede rettigheter i eiendommen.

Oslo, 14. januar 2019

Pune Andersen
Saksbehandler i KS
For Opplysningsvesenets fond
Org.nr. 970 955 569



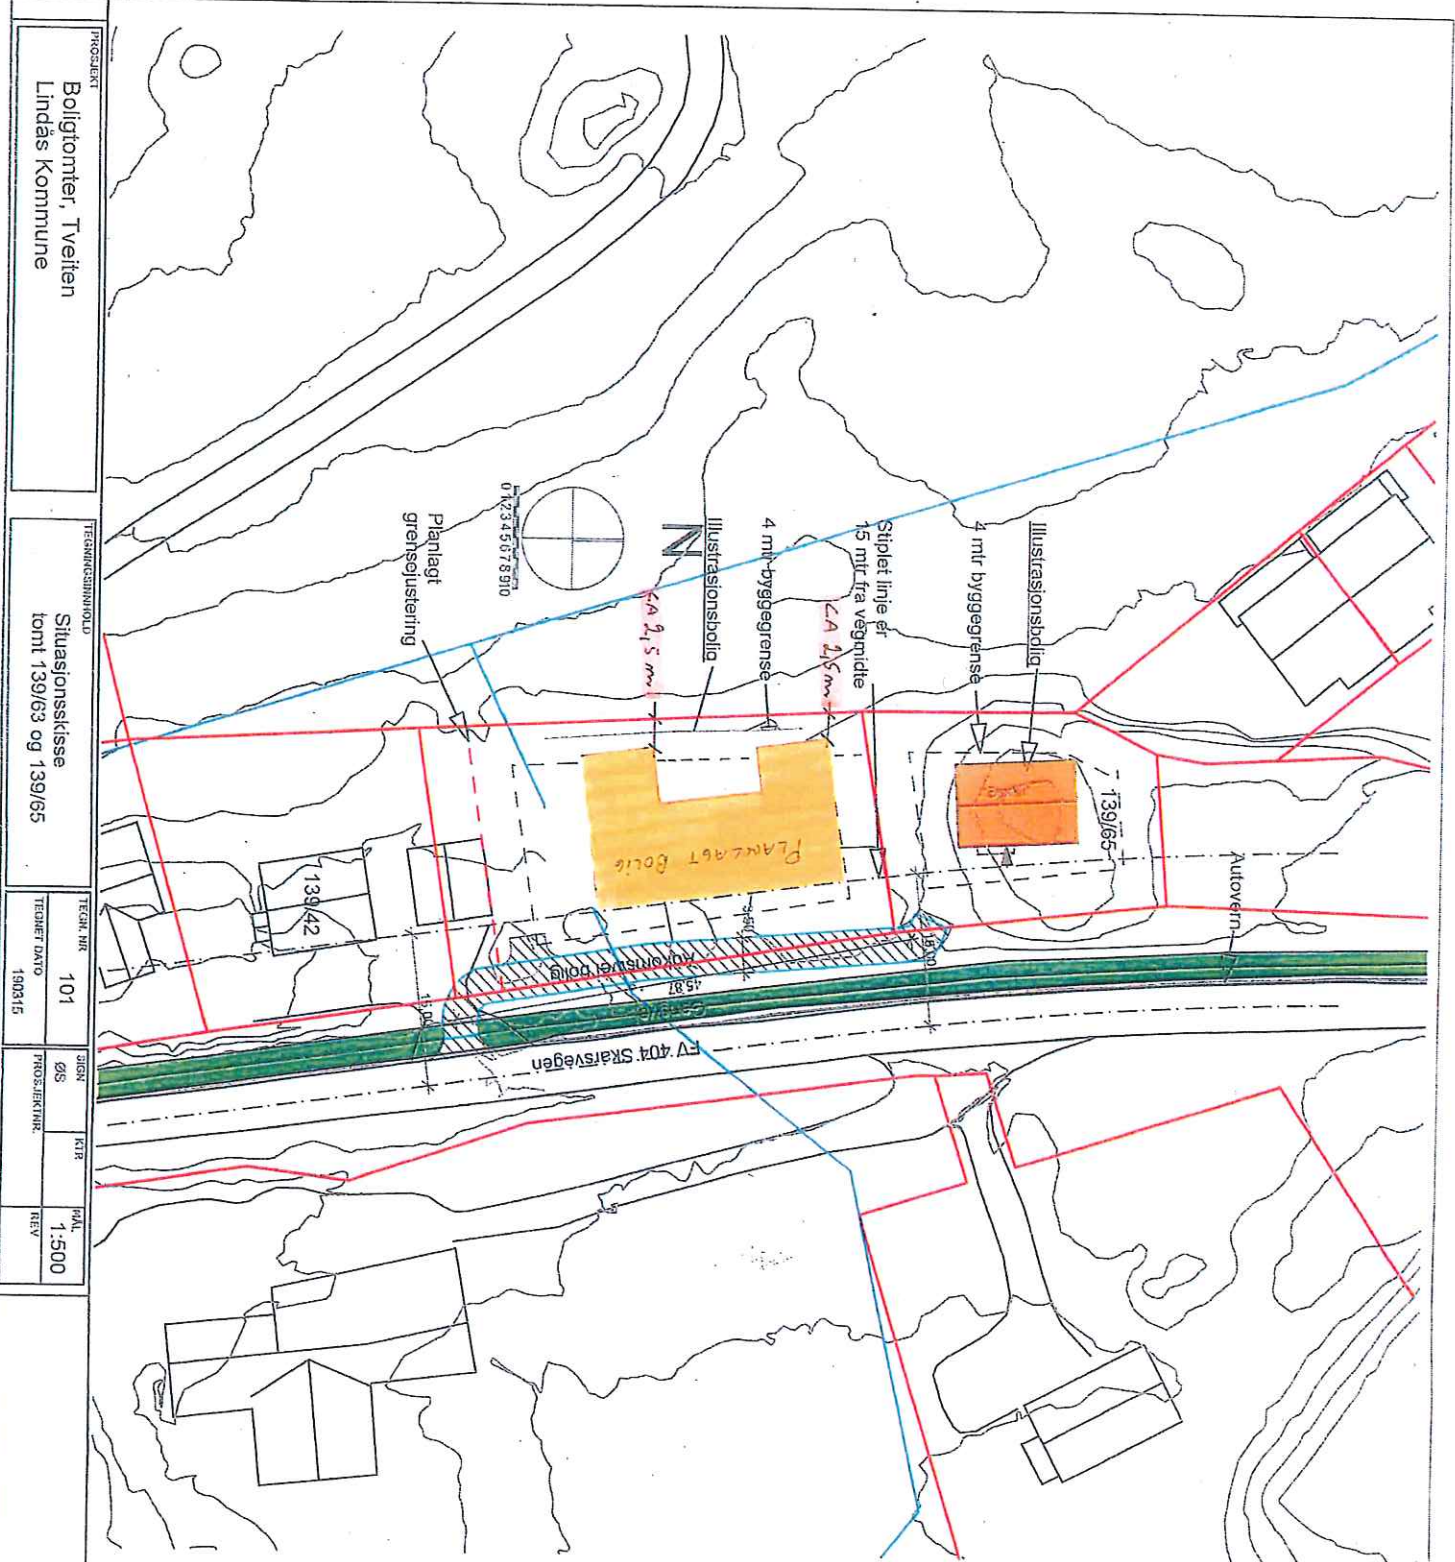





14/1-19
Rune Andersen

PROSJEKT
 Boligtomter, Tveiten
 Lindås Kommune

TEKNISSAMMUND
 Situasjonskisse
 tomt 139/63 og 139/65

TECH. NR.
 101
 TEORIT. DATO
 190315

ØS	KIR	REV
PROSJEKTR.		
1:500		



Lindåsvegen 154
 5914 Isdalstø