

- Ending

Etter resesjonerings



VEDLE 66 2 AV 13

- Endring



Efter resekjonering

Nr	Beskrivelse	Dato	Av

ELU as: KNAZEN
PH1: Langheiane 79 og PH2: Langheiane 77
PLAN 0 UTSNITT 2
SEKSJONERING


Reviserer


2095

6002

FORUM ARKITEKTER



**Efter resesjonerings
Ingen endring**

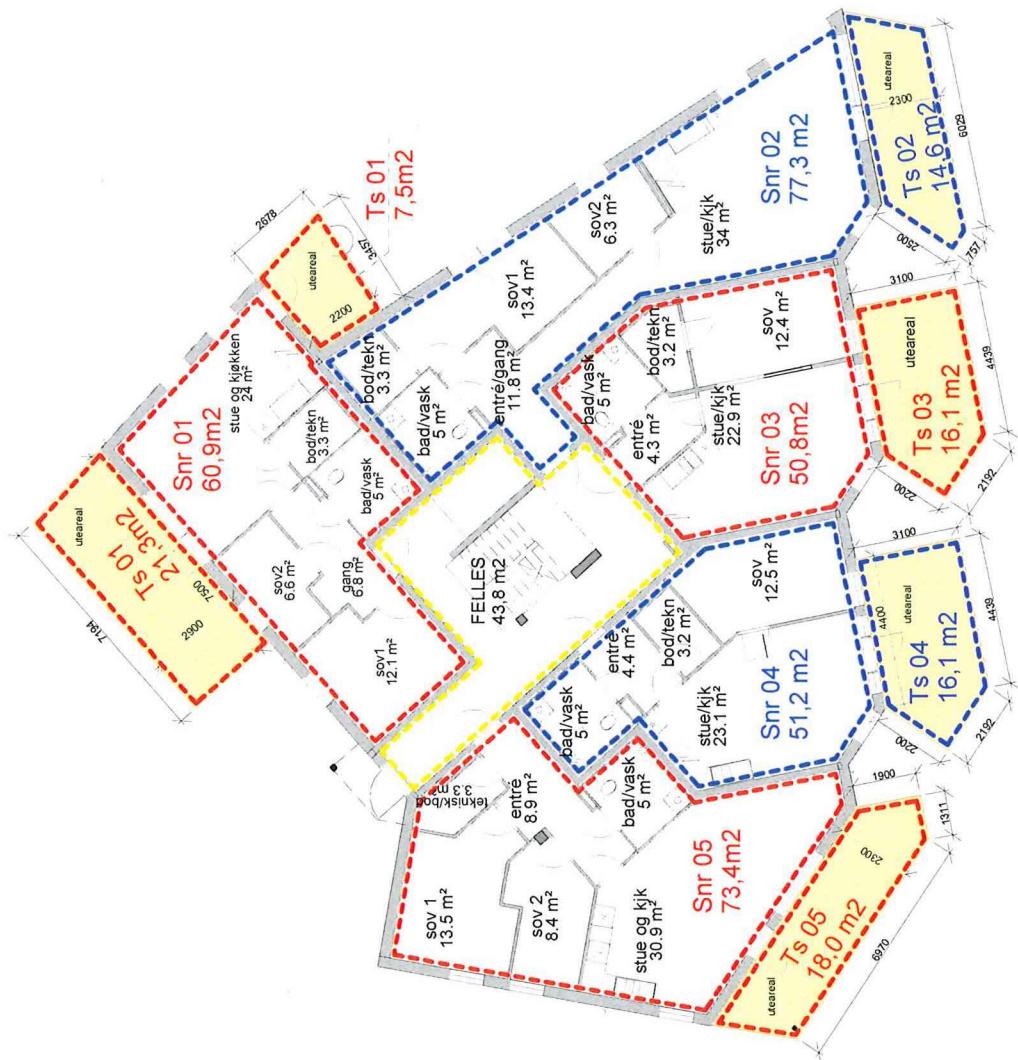


ELU as: KNAZEN	PH1 Landhåndverk 79
SEKSJONERING PLAN 01	Opprettet av: ph
Opprettet den: 23.11.2016	Oppdatert den: 20.05.2016
Nr: 6101	Dato: 20.05.2016
Revsjonerer:	FORUM ARKITEKTER
Beskrivelse:	
Avt:	

Eller resesonerung
Ingen endring

Nr.	Dato	Av
Bestyrke		
Revolutioner		
ELU tas: KNAZEN PH1 Langheimsgate 79 SESSONERING PLAN 02		
vers. 1.150 PH 2016-11-23 23.11.2016 2095 6102		
Arkitekt INKL. IPKA - Landstadsarkitekten MILA - Interiørarkitektur NIL Foren Arkitekter AS Drammensveien 14, 1805 Drammen Tlf. 55 14 29 00, Fax: 55 14 67 60 e-post: info@milanil.no		
FORUM ARKITEKTER		

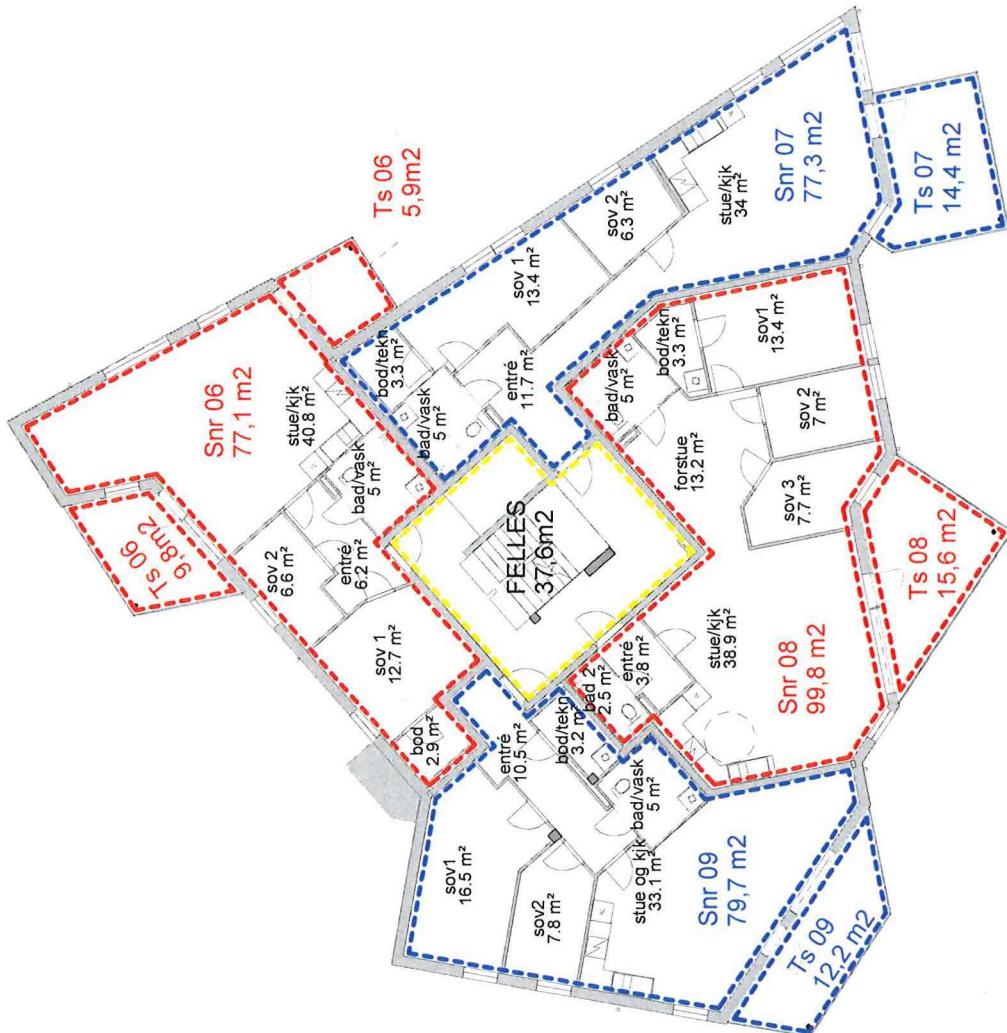

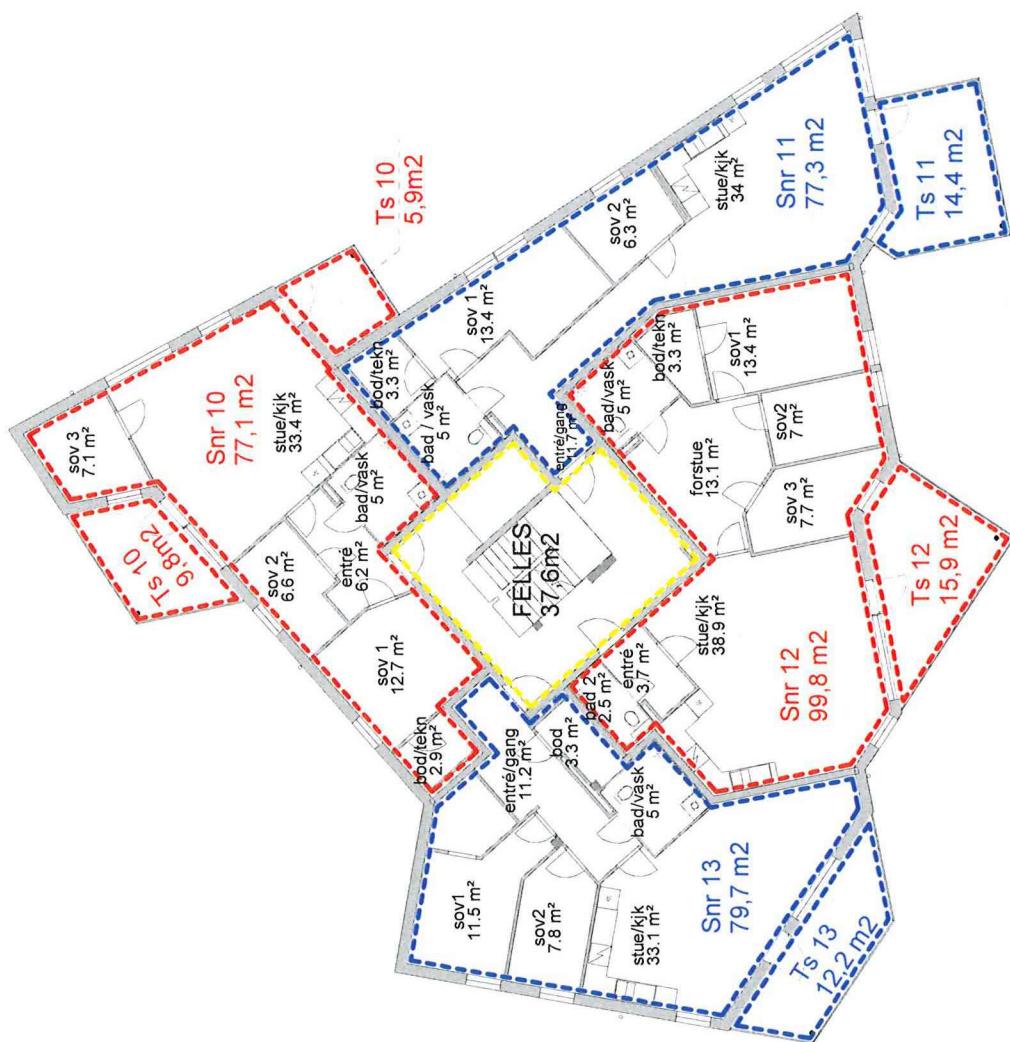

Etter reseksjoner


VEDLE 6 AV 13

Efter resektionering
ingen endring

Nr.	Beskrivelse
	Dato
	Av
	Revisjoner


ELU as KNÆZEN PH1 Langhaugen 79 SEKSJONERING PLAN 04	versjon:	4	versjonsdato:	23.11.2016

FORUM ARKITEKTER

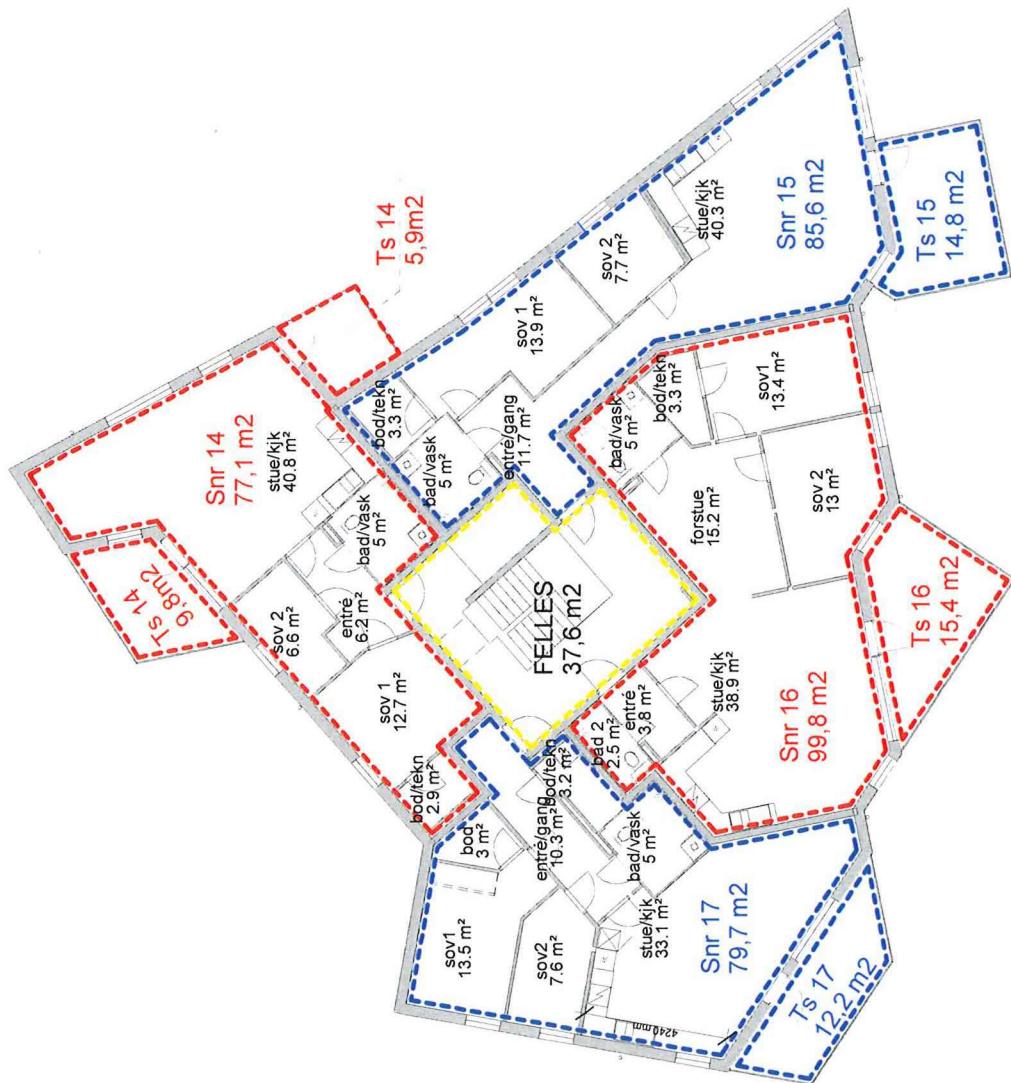


Etter reseshaping
ingen endring

Nr		Beskrivelse	Dato	Av
		Romsjoner		
FORUM ARKITEKTER AS - Drøgårdsgaten 14 5028 Bergen				
Tlf: 55 49 59 00 E-post: 55 67 60 E-post: info@arkitektene.no				
Referanse nr: 6201				
SEKSJONERING PLAN 01				
Brukt av: KNAZEN PH2 Landheiane 77				

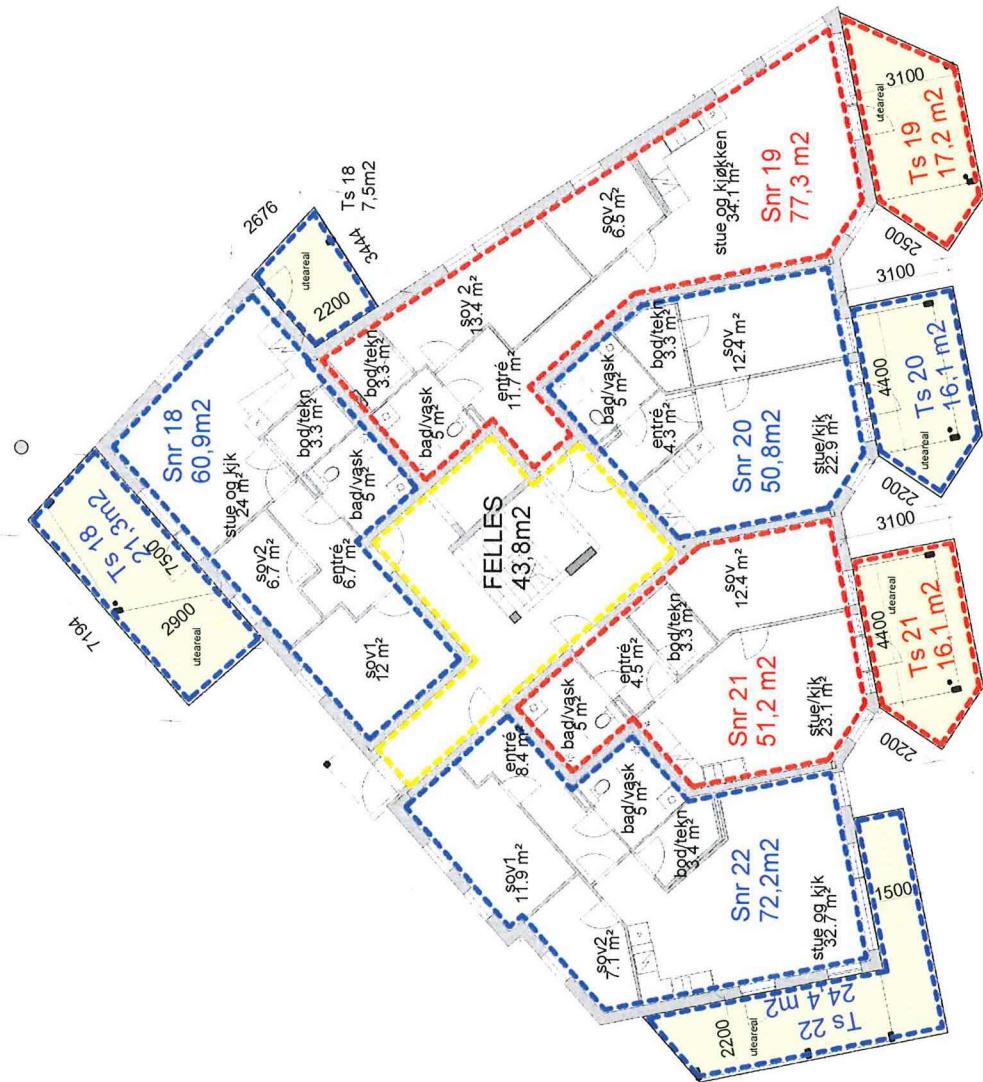


Etter reseksjon er my
ingen endring

Nr	Beskrivelse	Dato	Av
	Renviseør		
		REVISJONER	
		PH2 Langhaugen 77 SEKURITETSRING PLAN 02	
		1.150 PH	PRØVET AV : STEN M PRØVET AV : 2095 PRØVET AV : 23.11.2016
		FORUM ARKITEKTUR	

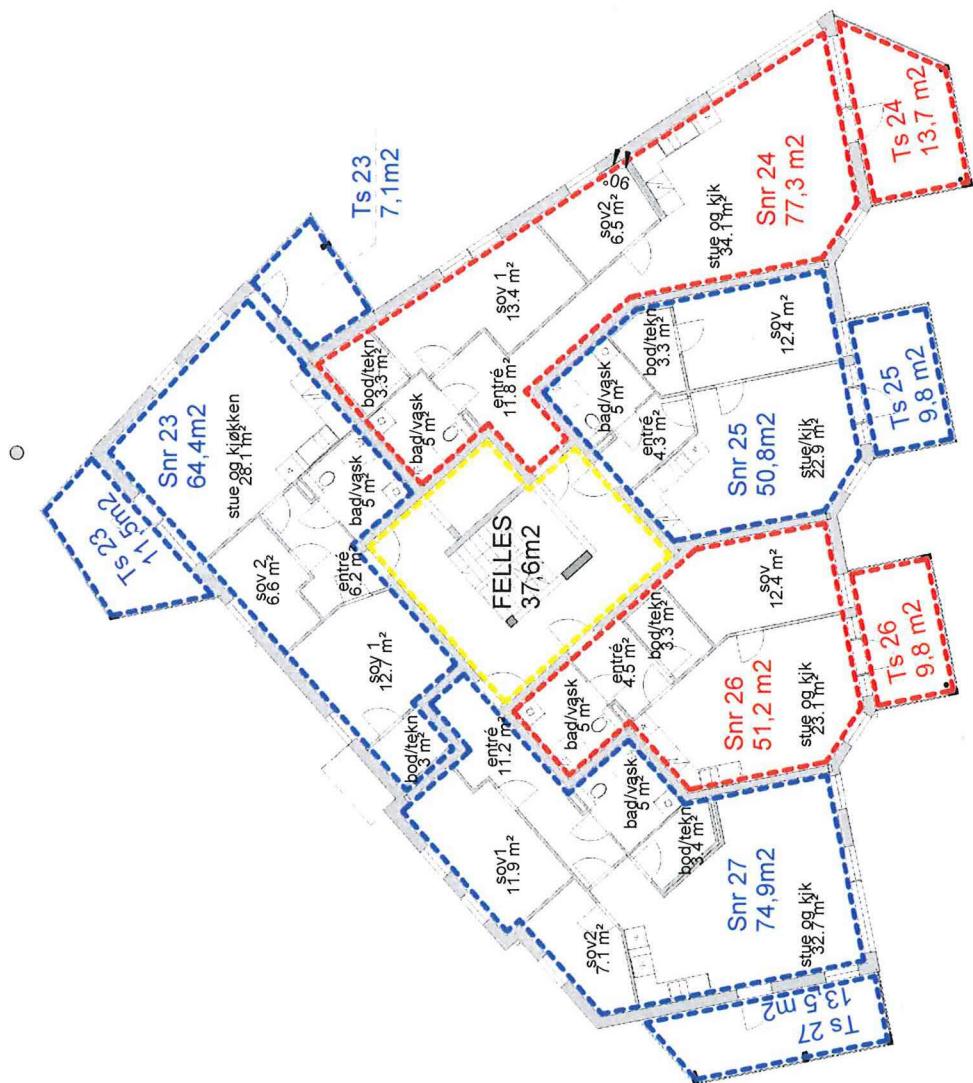


Etter resesjoner
ingen endring

Nr		Dato	
Bestyrer		Av	
Revisjoner			
Edu as: KNAZEN PH2 Landheiane 77 SEKSJONERING PLAN 03		FORUM ARKITEKTER NLP	
1/50 PH 23.11.2016		2095 6203	
ARKITEKTUR NLP, NLP - Landoppdragsekspertene NLP, Interiørarkitektene NLP Forum Arkitekt AS, Drammensveien 14, 1403 Bærum Tlf. 55 10 59 00, E-post: 55 07 60 12 post: info@nlparkitekten.no			

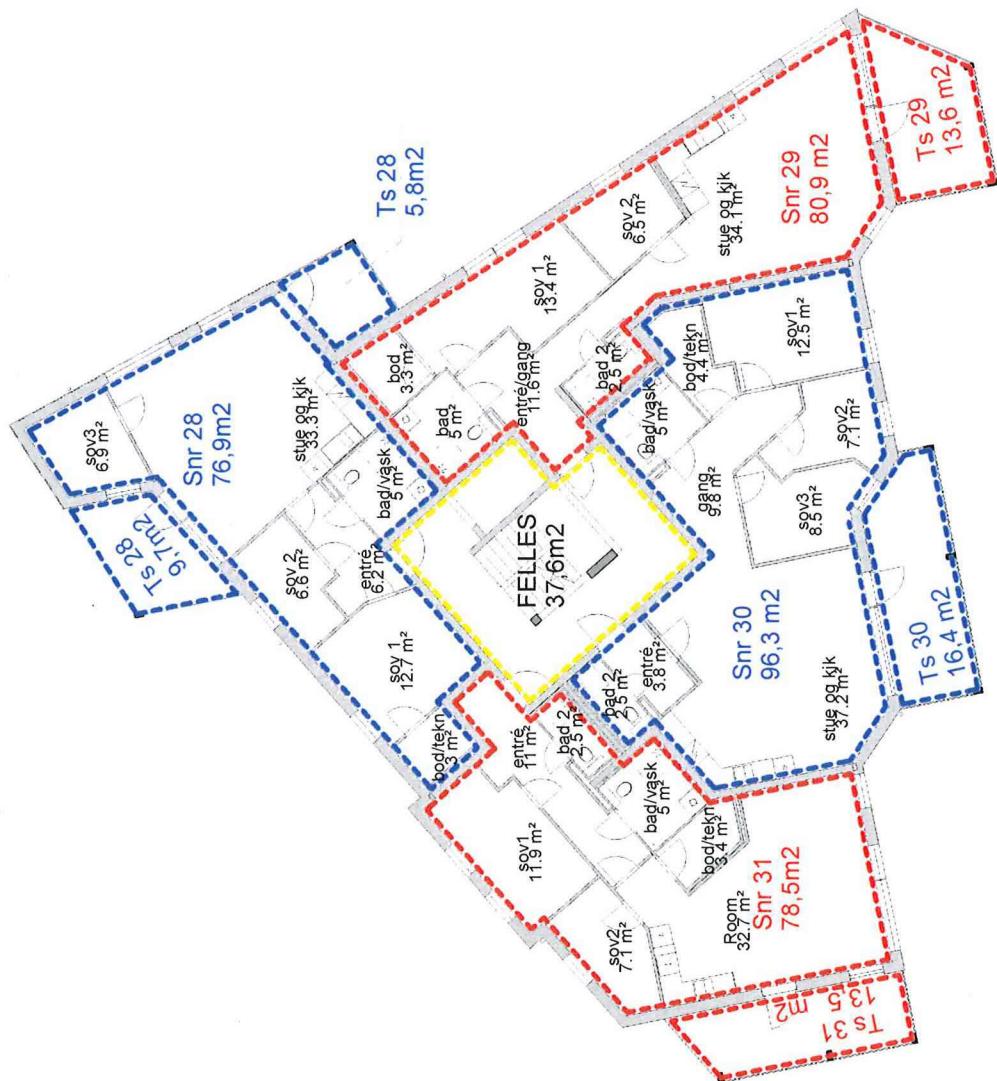

Ettet resesjoner
Ingen endring

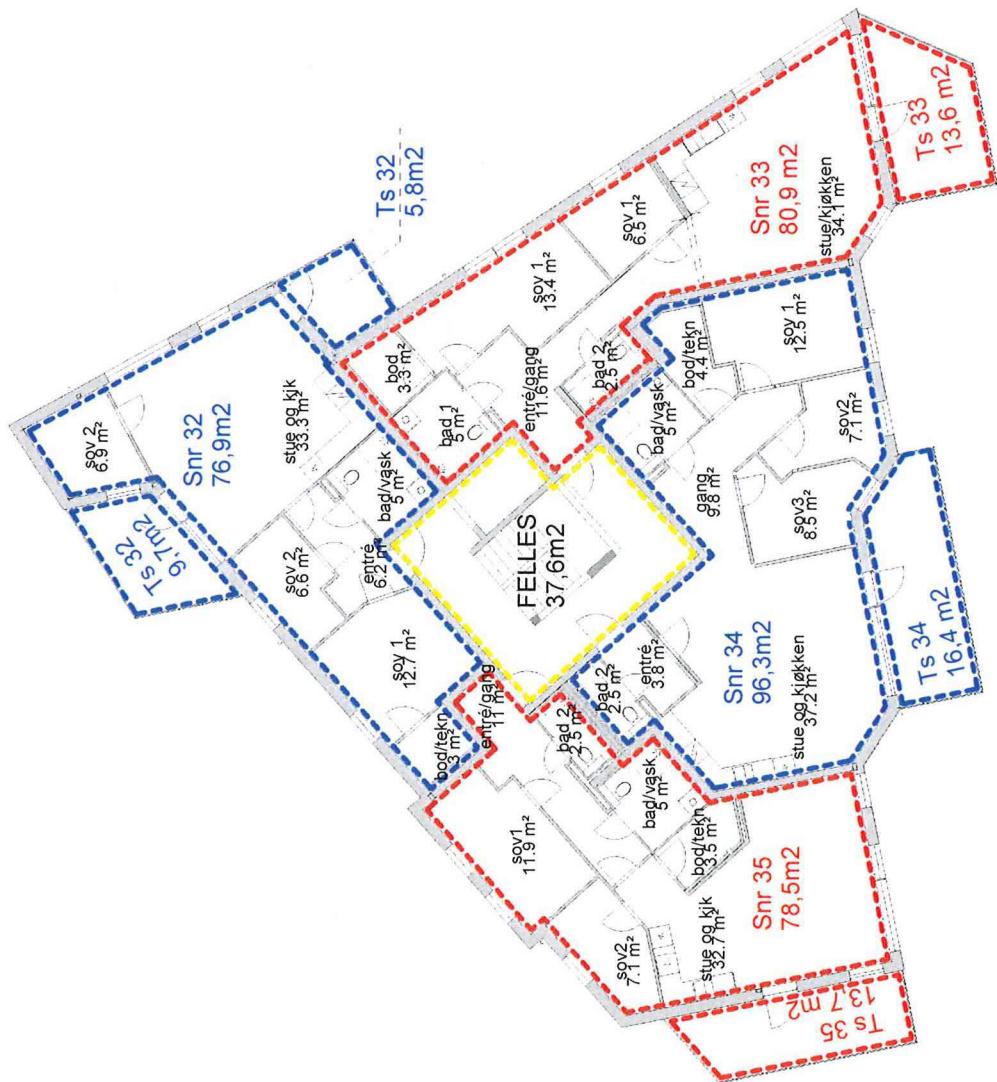



Etter resesjoner og
læren endring

ELU as: KNAZEN
SH Langheiane 81/83/85/87 og 89
SEKSJONERING PLAN 01

TEIN
PRESENT NR
20095


ANGLIAKONTRAKT MNL NPK • LANDSKAPSARKITEKTEN MNL A • INTERIÖRARKITEKTUR MNL
Forum Arkitektur AS, Damsgårdsvænget 16, 1058 Bærum
Tlf.: 55 56 59 00 Fax: 55 56 67 60 E-post: info@forumarkitektur.no

Etter resesjoner har
ingen endring

