


# SITUASJONS KART/DELINGSPLAN

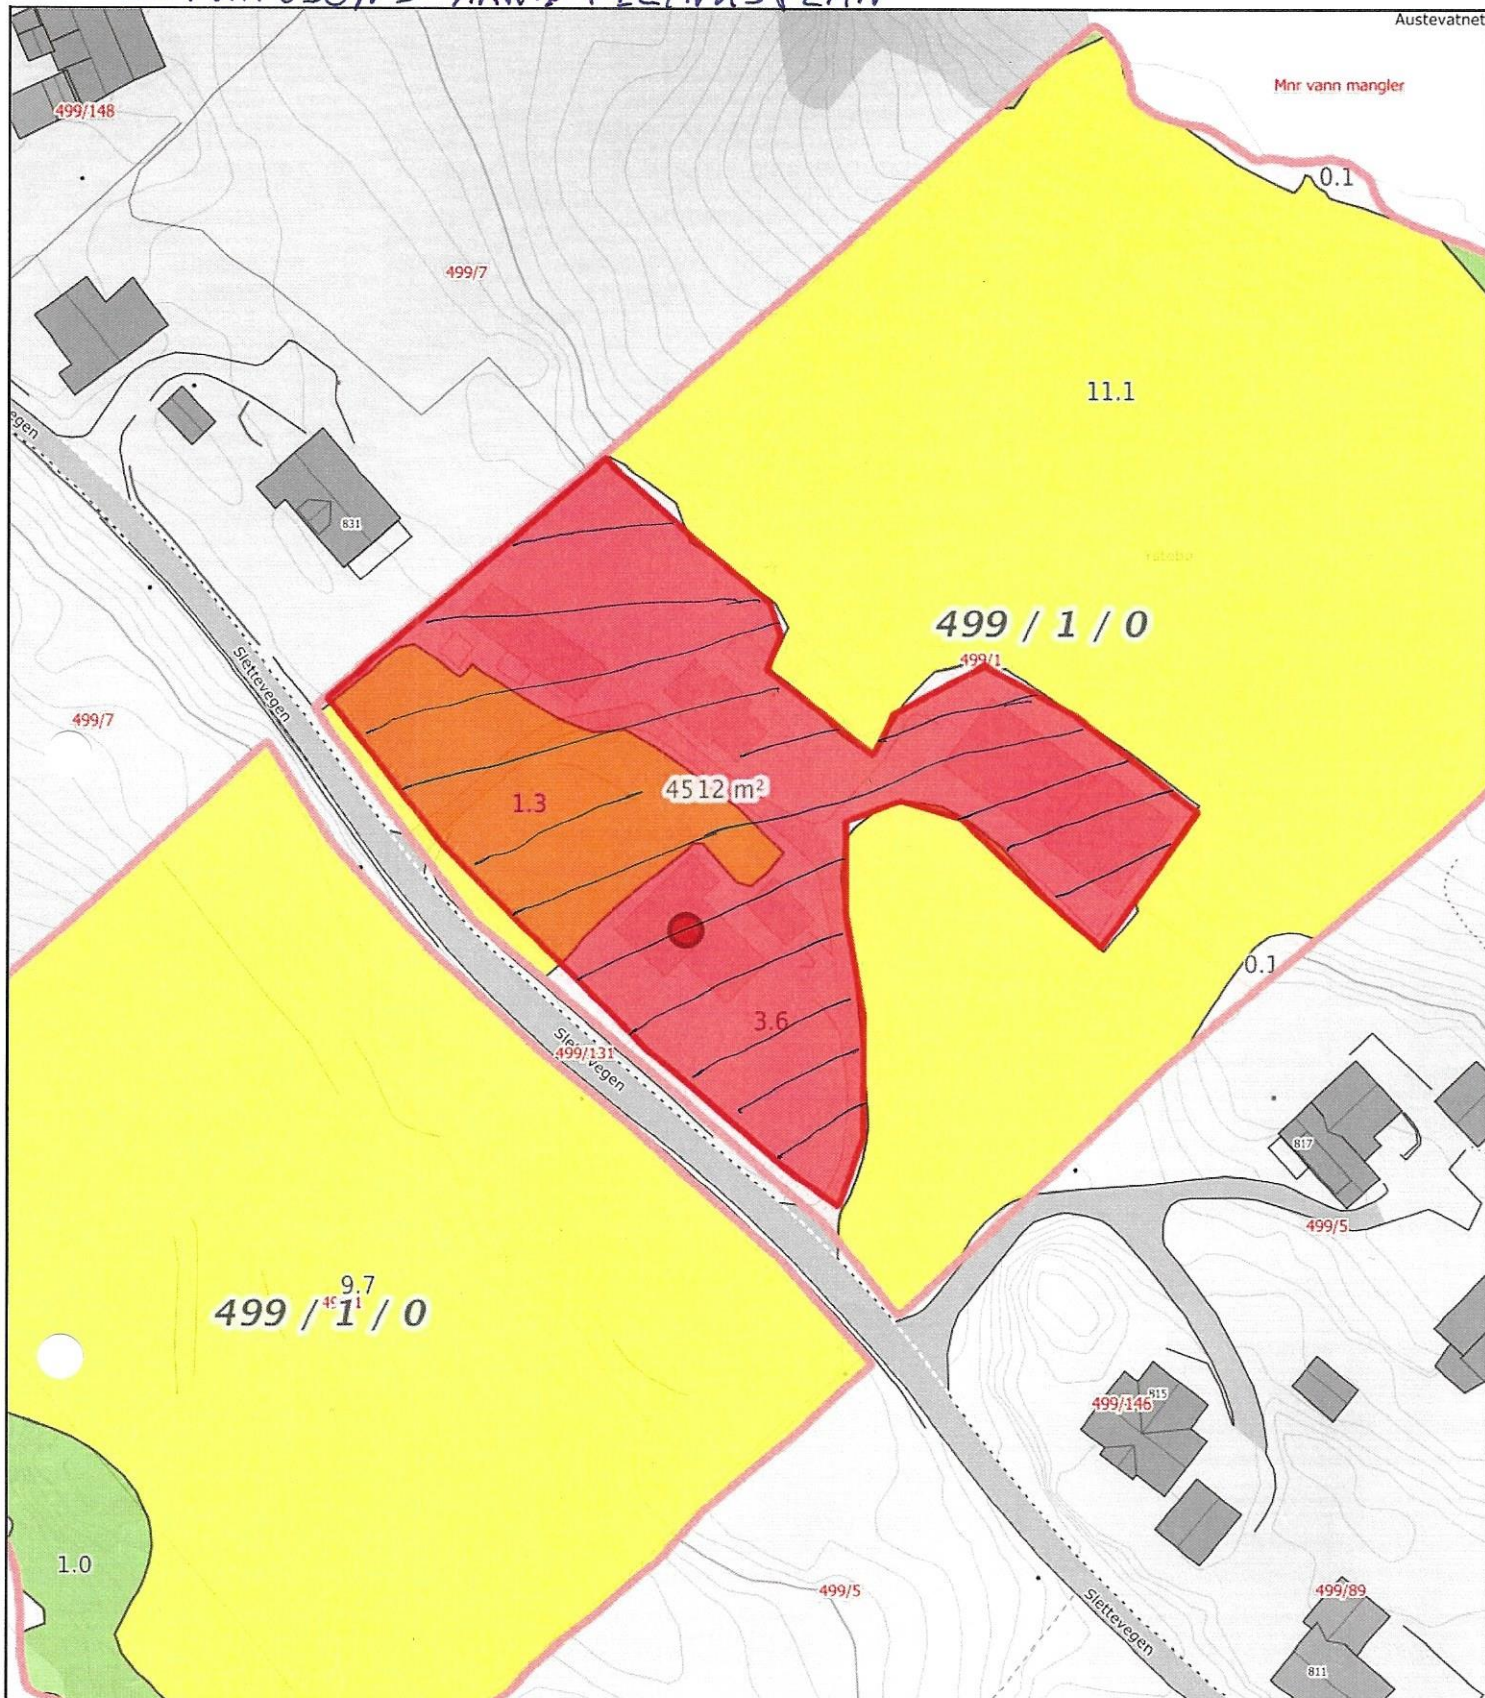

0 10 20 30m

Målestokk 1: 1000 ved A4 utskrift

Utskriftsdato: 04.03.2020 15:00

Eiendomsdata verifisert: 04.03.2020 14:54

GÅRDSKART 4631-499/1/0

Tilknyttede grunneiendommer:

499/1/0



**NIBIO**

NORSK INSTITUTT FOR  
BIOØKONOMI

Markslag (AR5) 7 klasser

TEGNFORKLARING

|  |                          |
|--|--------------------------|
|  | Fulldyrka jord           |
|  | Overflatedyrka jord      |
|  | Innmarksbeite            |
|  | Produktiv skog           |
|  | Annet markslag           |
|  | Bebygd, samf., vann, bre |
|  | Ikke klassifisert        |
|  | Sum                      |

AREALTALL (DEKAR)

|       |       |
|-------|-------|
| 28.0  |       |
| 36.9  |       |
| 18.1  | 83.0  |
| 50.2  | 50.2  |
| 30.3  |       |
| 4.4   | 34.7  |
| 0.0   | 0.0   |
| 167.9 | 167.9 |

Kartet viser valgt type gårdskart for eiendommen man har søkt på. I tillegg vises bakgrunnskart for gjenkjennelse. Arealstatistikken viser arealer i dekar for alle teiger på eiendommen. Det kan forekomme avrundingsforskjeller i arealtallene.

Ajourføringsbehov meldes til kommunen.

— Arealressursgrenser

□ Eiendomsgrenser

● Driftssenterpunkt