


Søknad om mindre reguleringsendring
Detaljreguleringsplan for Langheiane B8 og B9
Lindås kommune



Sist oppdatert 20.05.2019


1. Samandrag av endringa

Utsnitt av gjeldande plan:

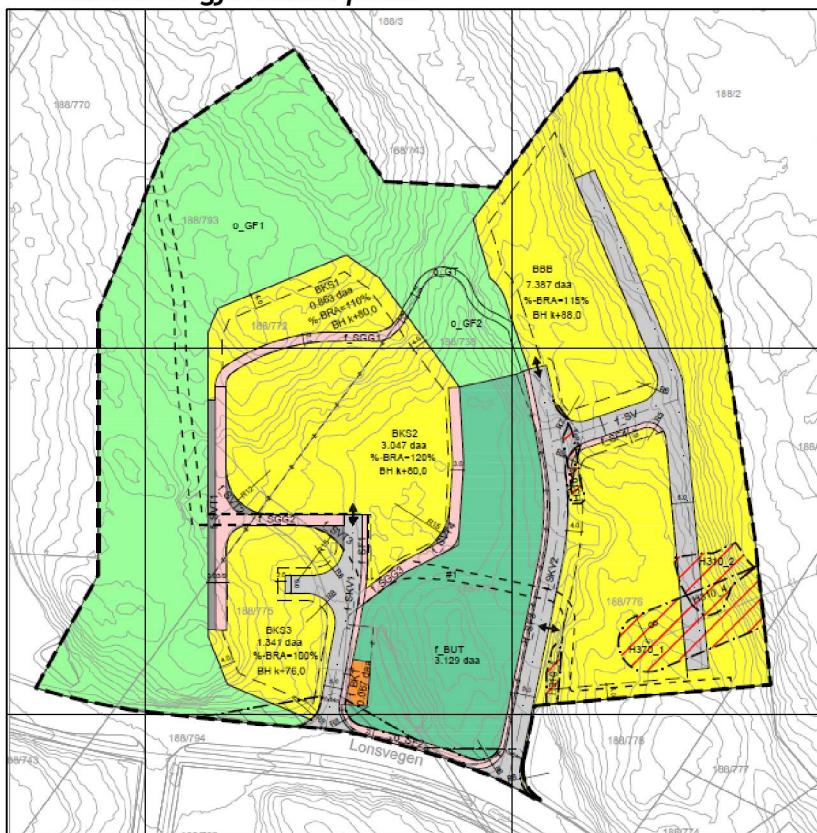

Figur 1: Gjeldande plankart.

Endringar i plankartet:

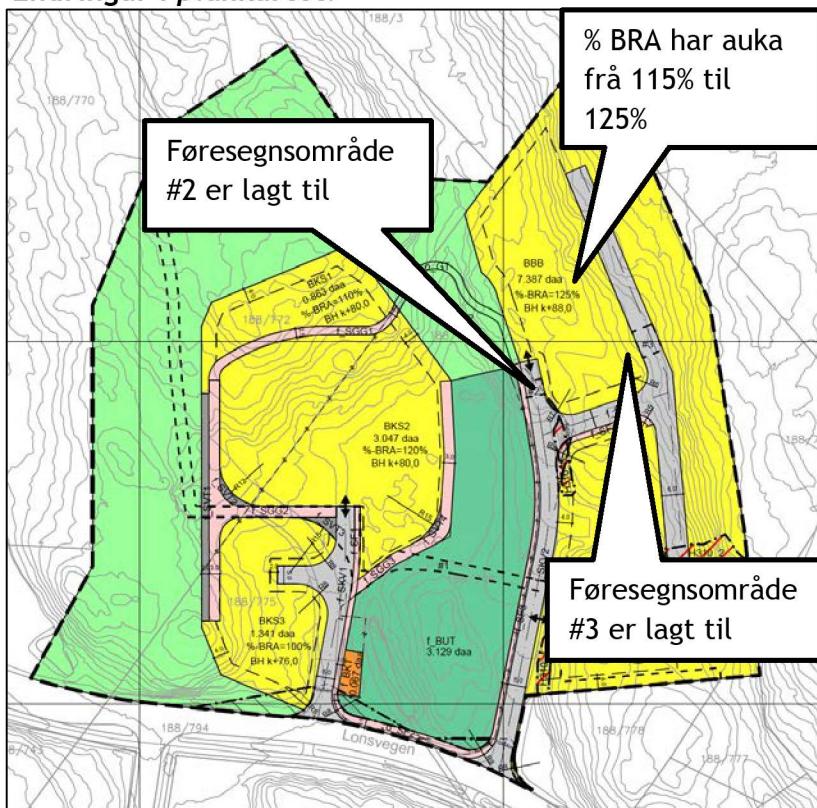

Figur 2: Forslag til nytt plankart som viser dei tre endringane.

Oppsummering av endringar:

1. I føremålet BBB er %BRA endra frå 115% BRA til 125% BRA.
2. Det er lagt til føresegnsområde #2 og #3 fordi BBB er tenkt utbygd i to byggetrinn.
3. **§3.2.3 Før det vert gjeve midlertidig bruksløyve/ferdigattest for byggetrinn 1**
innanfor BBB skal følgjande tiltak vera ferdig opparbeidd:
 - Teknisk infrastruktur: f_SKV2 og f_SF3 fram til føresegnsområde #2. f_SV fram til føresegnsområde #3.
 - **Turveg o_GT**
 - Høgspentkabel innanfor H370_1 skal vere lagt i jordkabel.
 - Tryggingstiltak mot ras- og skredfare
 - Fortau f_SF4.
 - Etablering av ei tydeleg, permanent markering av fotgjengarsone i overflatedekket innanfor f_SV. Markeringa skal strekke seg frå f_SF4 til dei fire hovudinngangspartia på austsida av bygga innanfor BBB. Markeringa kan vere inntil 2,0 meter brei.
3. **§3.2.4 Før det vert gjeve midlertidig bruksløyve/ferdigattest for byggetrinn 2**
innanfor BBB skal følgjande tiltak vera ferdig opparbeidd:
 - Resterande del av teknisk infrastruktur: f_SKV2, f_SF3 og f_SV.
 - **Turveg o_GT.**
4. **§3.2.5 Ved ferdigstilling av siste byggjetrinn skal følgjande tiltak vera ferdig opparbeidd:**
 - Sti innanfor #1 som skal kople seg på sti o_Gv2 innanfor felt B7 i plan 1263_201003.
5. §5.2.1 Maksimal utnytting for BBB er **125 %**. Areal for parkering i felles parkeringskjellar skal ikkje medreknaast.
6. **§9.1 #1** syner trase for sti. Stien skal ha ei breidde på 1-2 meter. Der stien ikkje går over fast underlag skal den opparbeidast med grus eller anna materiale som gir den gode kvalitetar, samt gjer den brukarvenleg.
7. **§9.2 #2 og #3** syner stad der ein kan avslutta f_SKV2, f_SF3 og f_SV i byggetrinn 1 for BBB.

2. Nøkkellopplysingar


Gnr./bnr. (hovudeigedommen)	Gnr. 188, bnr. 772, 775, 776 m.fl.
Gjeldande planstatus (regulerings-/kommuneplan)	Noverande/regulert bustadområde og noverande/regulert friområde, i kommunedelplan for Knarvik og Alversund 2007-2019
Forslagsstillar	Orion Prosjekt AS
Grunneigarar (gnr./bnr. på alle eigedommane innanfor planområdet som endringa får verknad for, evt. namn på grunneigarar)	Orion Prosjekt AS (188/738, 772, 775, 776, 778) Lindås kommune (188/793)
Plankonsulent	Ard arealplan as
Hovudformål med endringa	Auka % BRA i BBB. Legge til rette for trinnvis utbygging med rekkefølgjekrav.
Storleik på planområdet i daa	Cirka 28 daa
Tal på nye bustadeiningar i endringa	Aukar % BRA frå 115%→125 % BRA i BBB.
Aktuelle problemstillingar	Ingen

Oppstartsmøte for endringa, dato	Ikkje heldt. Etter avtale med Lindås kommune.
Utsendt varsel om reguleringsendring, dato	
Sendt til uttale (offentlege instansar), dato	

3. Intensjonar og mål med endringa

3.1 Kvalitetar som endringa bidreg med.

Endringa bidreg til at ein kan bygge ut BBB føremålet i to byggetrinn, slik som vist i figuren under.

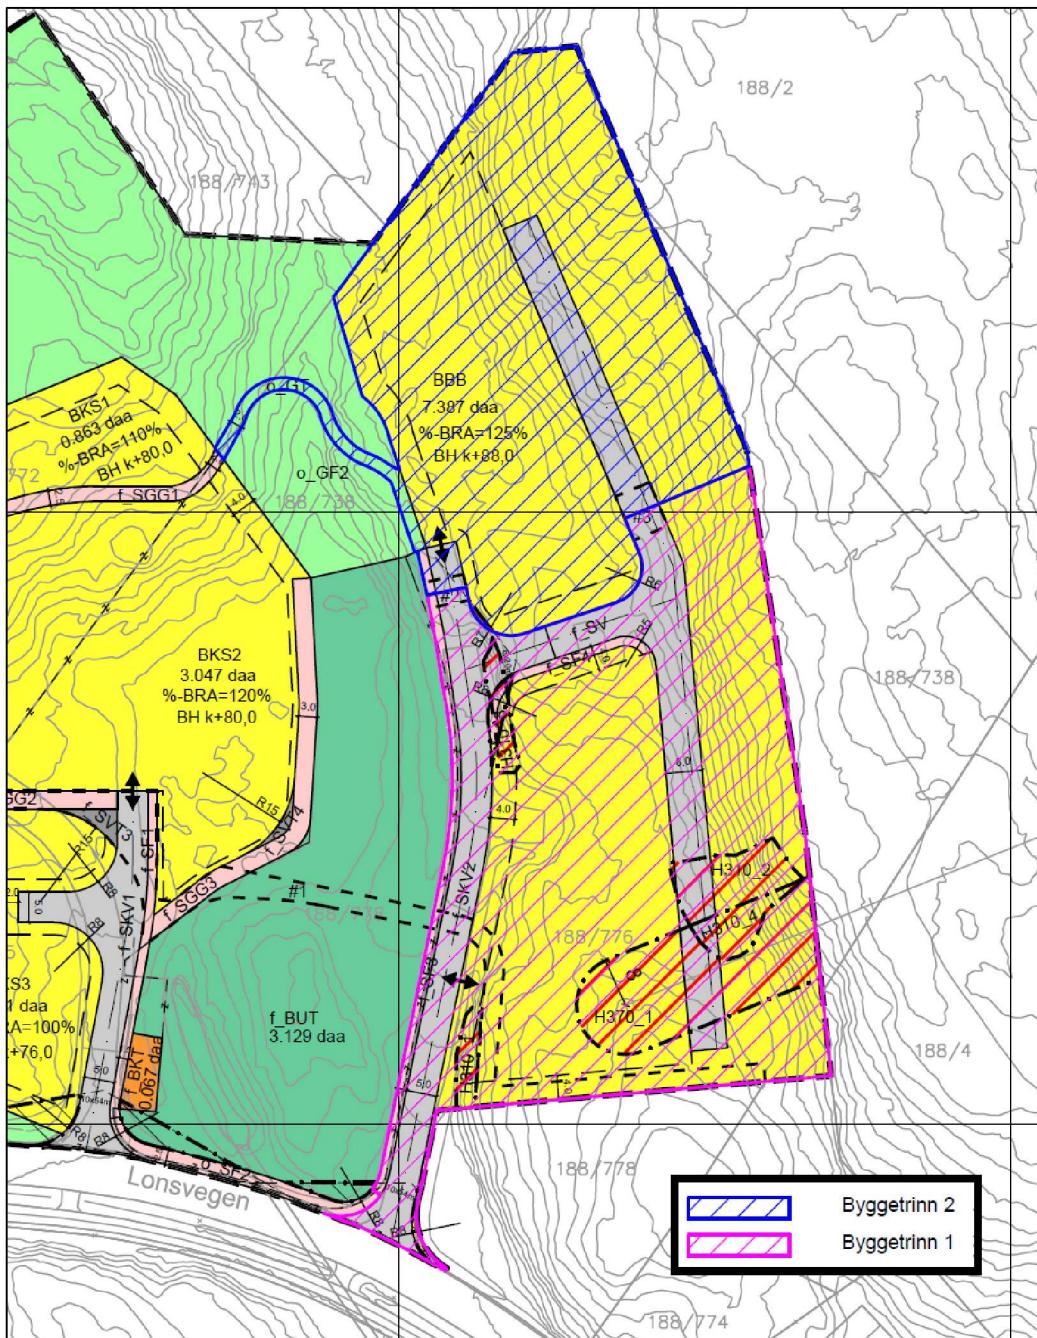

Figur 3: Plankart med illustrasjon av dei to ulike byggetrinna.

- Byggetrinn 1 er området sør (magenta farge) for føresegnsområde #2 og #3. Føremåla f_SF3 og f_SKV2 skal avsluttast innanfor føresegnsområde #2. Føremålet f_SV skal avsluttast innanfor føresegnsområde #3.
- Byggetrinn 2 er området nord for føresegnsområde #2 og #3. Resterande del av f_SF3, f_SKV2 og f_SV skal byggast ut.

Endring av %BRA fra 115% til 125%

Behov for auka utnyttingsgrad skuldast ei feilvurdering i høve til kva for areal som skal takast med i rekneskapen for vurdering av tomteutnyttinga. I vedtekten for gjeldande plan står det at areal for parkering i felles parkeringskjellar ikkje skal medrekna. Dette høva godt med prosjekteringsgrunnlaget som vart utarbeidd i samband med detaljplanen. Prosjektet vart endra etter at planen var godkjent, og i staden for fire punkthus som var utgangspunktet i det opphavlege planarbeidet, vart det i staden planlagt ei løysing med fire svalgangsbygg med parvis samankopling via gangbru. Fokus i prosjekteringa var m.a. å leggje til rette for einingar med variert storleik og gode private utplasser (terrasse/balkong). I dette arbeidet vart delar av felles sportsbod, teknisk rom og felles avfallsrom plassert i samband med garasjeetasjen. Desse areala vart dessverre ikkje inkludert i arealrekneskapen for tomteutnyttinga på 115%, då areala vart feilaktig vurdert som del av garasje/kjellar. Resultatet av dette er at samla bruksareal over garasjeetasjen legg beslag på heile tomteutnyttinga tilsvarende 115%. I denne samanhengen kan det også nemnast at parten opent, overdekka areal utgjer over 1000m² BRA i prosjektet.

Med utgangspunkt i at tal på bueiningar er lågare enn det som reguleringsplanen opnar for, at bygningane ligg godt under angitt maks. bygningshøgde i planen og at både privat og felles uteoppfaldsareal er stetta med god margin i prosjektet, meiner vi at vi til tross for ein auke i arealutnyttinga ikkje forringar eller påverkar intensjonane ved gjeldande reguleringsplan i negativ forstand. Forslag til større utnyttingsgrad er gjort for å kunne inkludere «tilleggsareal» i samband med garasjeetasjen i arealrekneskapen, utan å måtta søke om dispensasjon for dette forholdet i ei byggjesak.

Trinnvis utbygging/byggjetrinn

Endring av rekkefølgjekrav i reguleringsplanen bidreg m.a. til ei meir fornuftig og realiserbar gjennomføring av byggetiltaka innanfor BBB, då det er krevjande å utvikle heile feltet under eitt. Utbyggjar er avhengig av ei trinnvis utbygging for å kunne gjennomføre utbygginga, då %-vis del av sal er avgjerande for å kunne løyse ut naudsynt banklån. Del av fellesområda innanfor «byggetrinn 2» er ikkje tenleg å etablere før ein startar arbeidet på sjølve bygningen, og tilhøyrande del av fortau, turveg og køyreveg ville uansett ikkje ha vore brukbar undervegs i utbygginga av bustadblokka innanfor dette området. Det som vert fyrste byggetrinn ligg nærmast hovudvegen (Lonsvegen), og er «sjølvforsynt» med naudsynte fellesfunksjonar som garasjeanlegg og parkeringsplassar (bil/sykkel), privat -og felles uteoppfaldsareal, renovasjon og post. Planlagt oppstillingsplass for utrykkingskøyretøy er også del av fyrste byggjetrinn. Dvs. at fyrste del av utbygginga fungerer uavhengig av etablering av byggetrinn 2. Bakgrunnen for å endre rekkefølgjekrav er knytt til ønske om å ferdigstille eitt utbyggingstrinn om gongen. Dermed unngår ein at det må søkast dispensasjon frå rekkefølgjekrav i samband med bruksløyve for det fyrste byggetrinnet. Plasseringa av føresegnsområde med avgrensing er gjort for å avslutte vegane med tilstrekkeleg areal for snuhammar. For vegarealet som er kopla til turveg o_GT er avgrensinga gjort for å avslutte i eit høveleg område utan å måtte bevege seg ut i eit bratt areal som vil trenge høg mur. Koplinga med tilrettelegging via o_GT vil kome i byggetrinn to.

3.2 Tidlegare vedtak

Kommunestyret vedtok den 19.05.2017 å godkjenne planen med saksnummer 16/371.

4. Planprosessen

4.1 Oppstartsmøte


Det er ikke holdt oppstartsmøte i samband med reguleringsendringsprosessen. Ulike avklaringar i prosessen er løyst gjennom e-mail og telefonkorrespondanse mellom Lindås kommune og plankonsulent.

4.2 Undervegsmøte

Det er ikke holdt undervegsmøte i samband med reguleringsendringsprosessen.

5. Reguleringsplanar og endringar

5.1 Original reguleringsplan: *LINDÅS KOMMUNE. Gnr. 188 bnr. 772, 775, 776 m.fl. LANGHEIANE B8 OG B9*

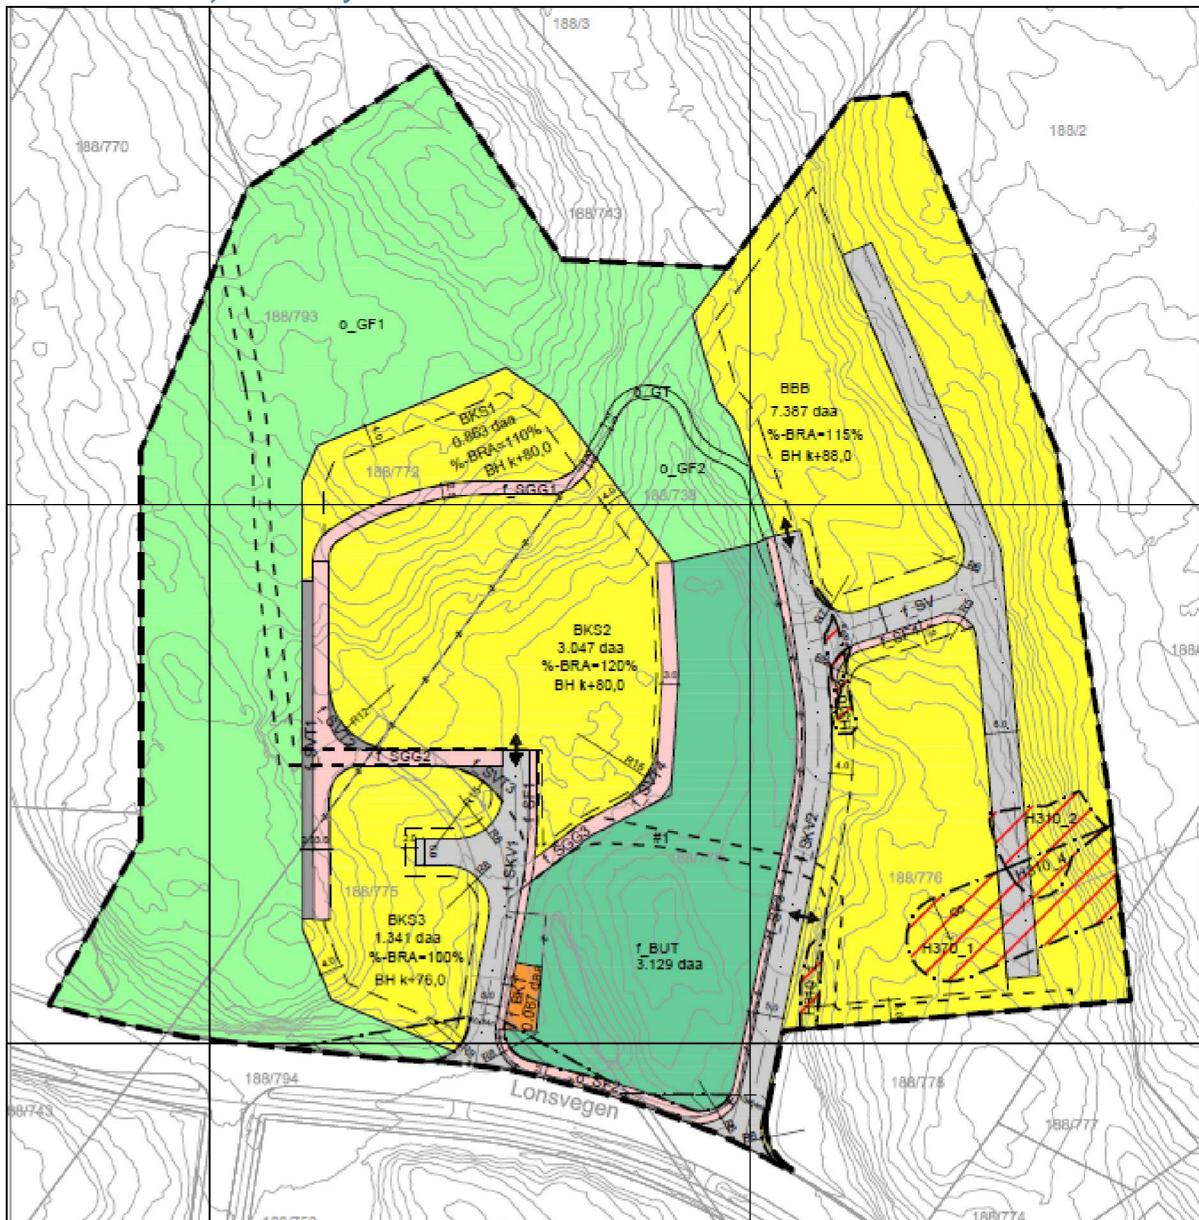


Figur 4: Gjeldande plankart.

6. Skildring av planområdet

Lokalisering

Planområdet ligg sentralt i Knarvik, rett nordaust for sentrum. For å nå området tar ein av frå E39 Osterfjordvegen og kører omtrent 300 meter mot nordvest på den kommunale

vegen Lonsvegen. I planområdet ligg det i dag to tilkomstvegar, som nyleg er opparbeidd.

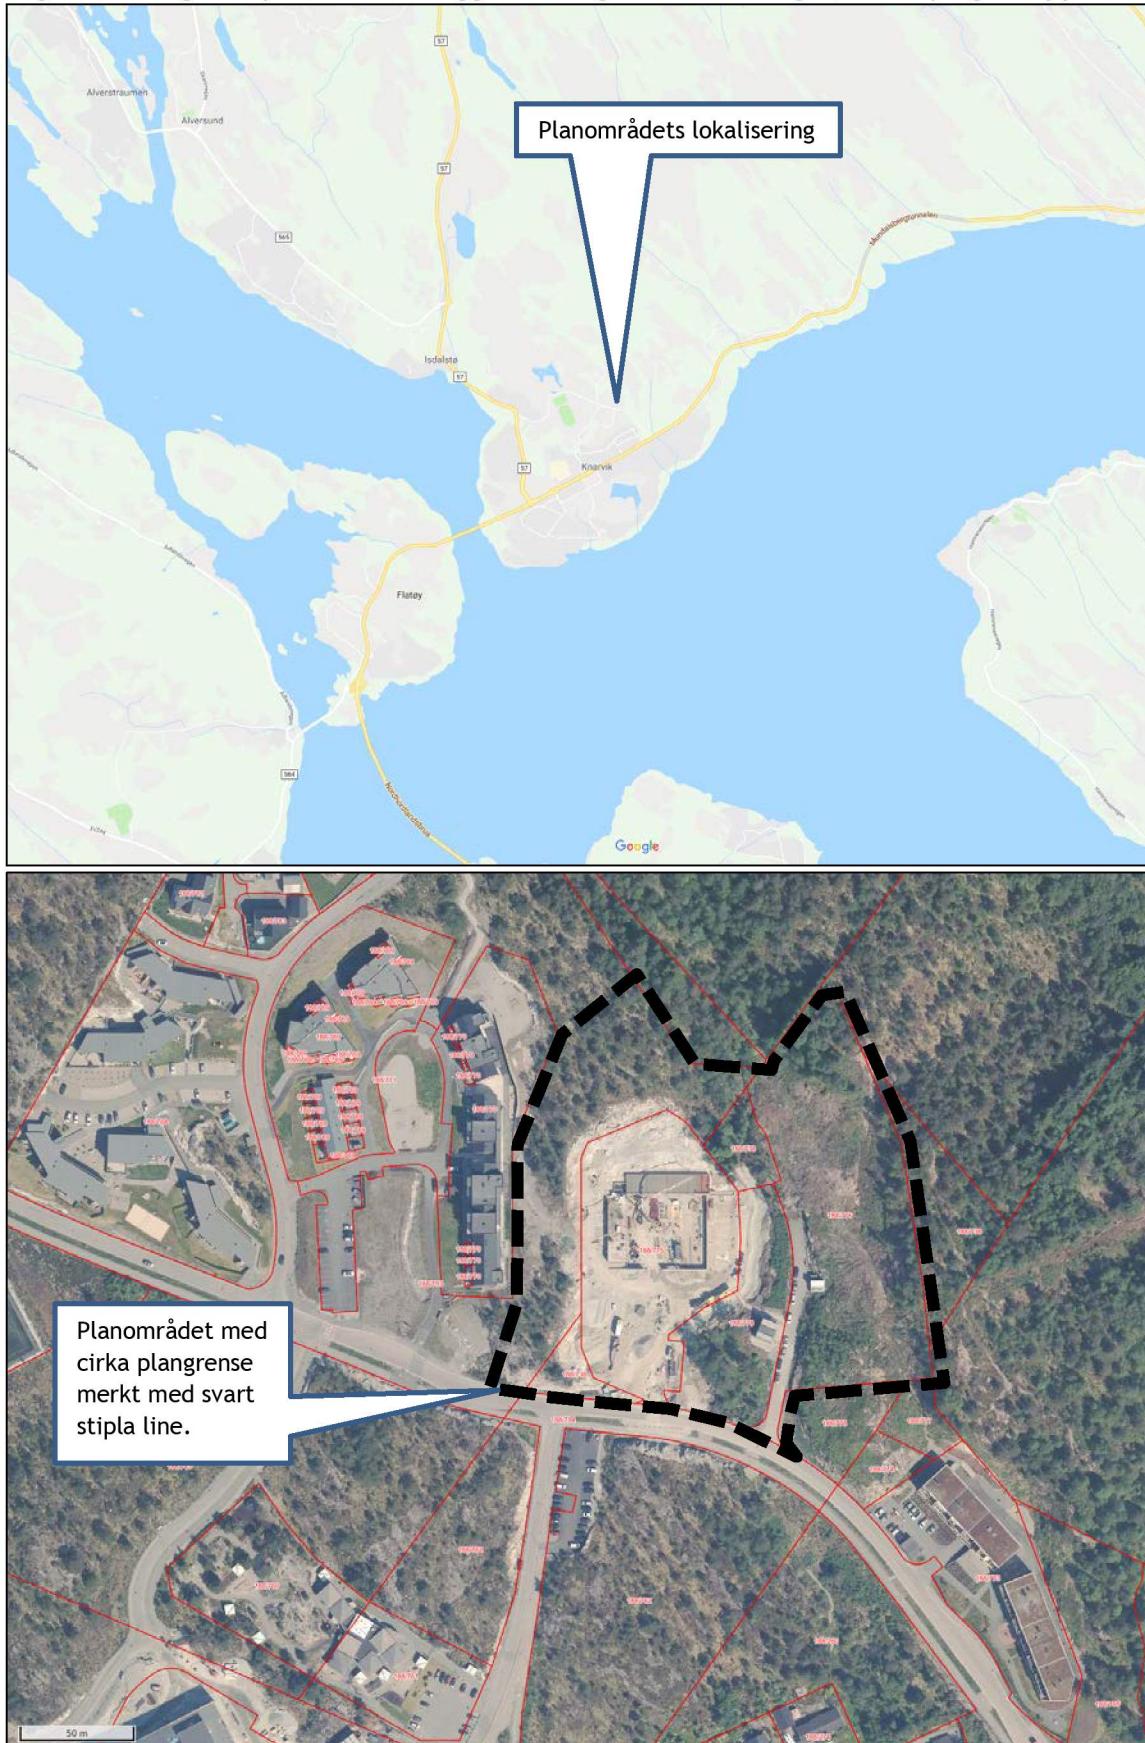

Figur 5: Planområdets lokalisering er nær Knarvik.

Dagens bruk av arealet

Området som ein vil gjer endringane i, er i dag under utbygging. Det er dei konsentrerte bustadane (BKS1-3) som er under utbygging. Bustads-blokkene i BBB er ikkje starta på enno. Det er tenkt å gjer endringar rundt bustads-blokkene aust i planområdet.

Samsvar med gjeldande plan


Området som ein vil gjer endringane i, er delvis i tråd med gjeldande plan. Ein aukar utnyttingsgraden frå 115 % BRA til 125 % BRA. Det vil sei at ein aukar mengda kvadratmeter i BBB frå 8495,0 m² BRA → 9233,8 m² BRA.

Ein endrar også i rekkefølgjekrav slik at ein kan bygge ut BBB i to byggetrinn. Den sørlege delen av BBB, f_SKV2, f_SF3, f_SF4 og f_SV vert bygd ut i byggetrinn 1. Mens gjenståande delar av BBB, f_SKV2, f_SF3, f_SV og o_GT vert bygd ut i byggetrinn 2.

7. Skildring av reguleringsendringa

7.1 Følgjande endringar er innarbeidd i plankartet:

Avgrensinga for den mindre endringa held seg til planavgrensinga til den gjeldande planen. Hovudformålet med den reguleringsendringa er å auke % BRA for føremålet BBB og legge til rette for trinnvis utbygging ved at ein i byggetrinn 1 kan avslutta f_SV, f_SKV2 og f_SF3 innanfor #2 og #3.

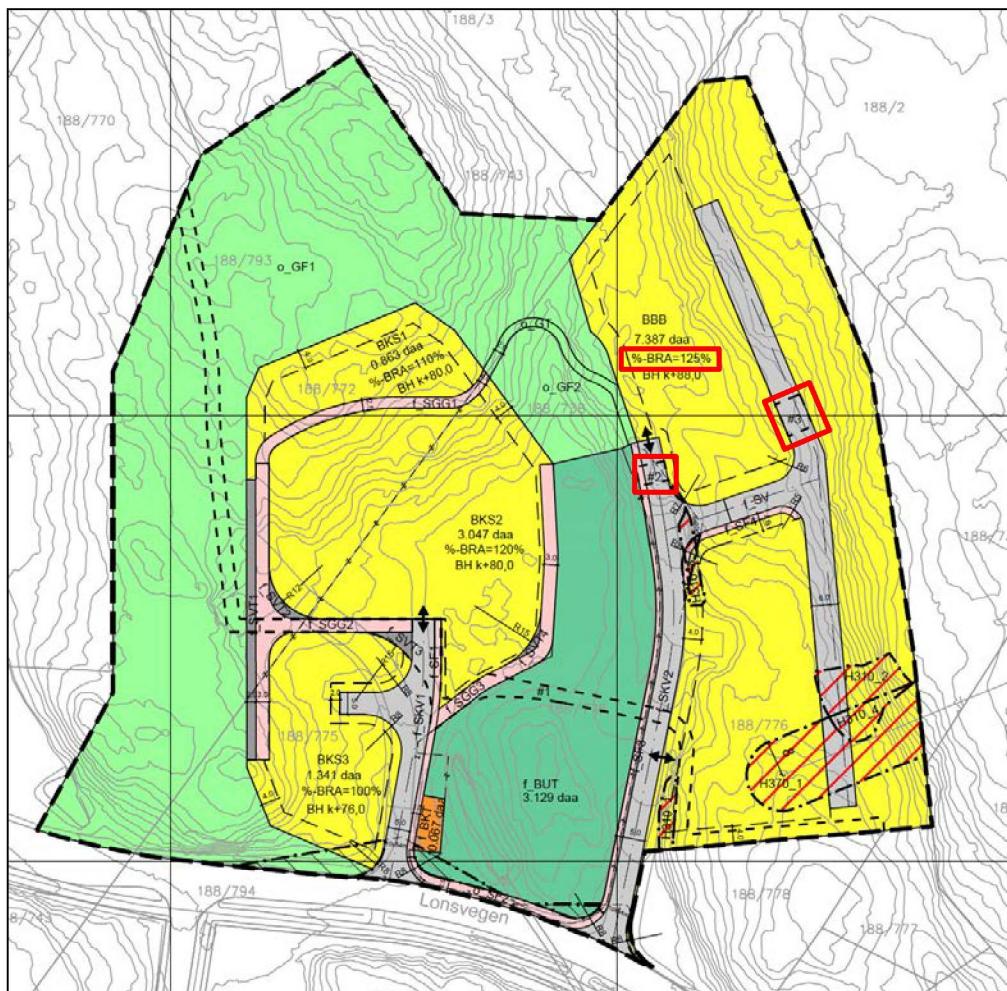


Figur 6: Forslag til nytt plankart som illustrerer kvar det er gjort endringar med raud rektangel.

1. %BRA er auka frå 115% til 125 % BRA.

2. Føresegnsområde #2 er lagt til.
 3. Føresegnsområde #3 er lagt til.

7.2 Følgjande endringar er innarbeidd i føresegnene:

Det er gjort endringar i føresegne for å leggja til rette for trinnvis utbygging av føremålet BBB.

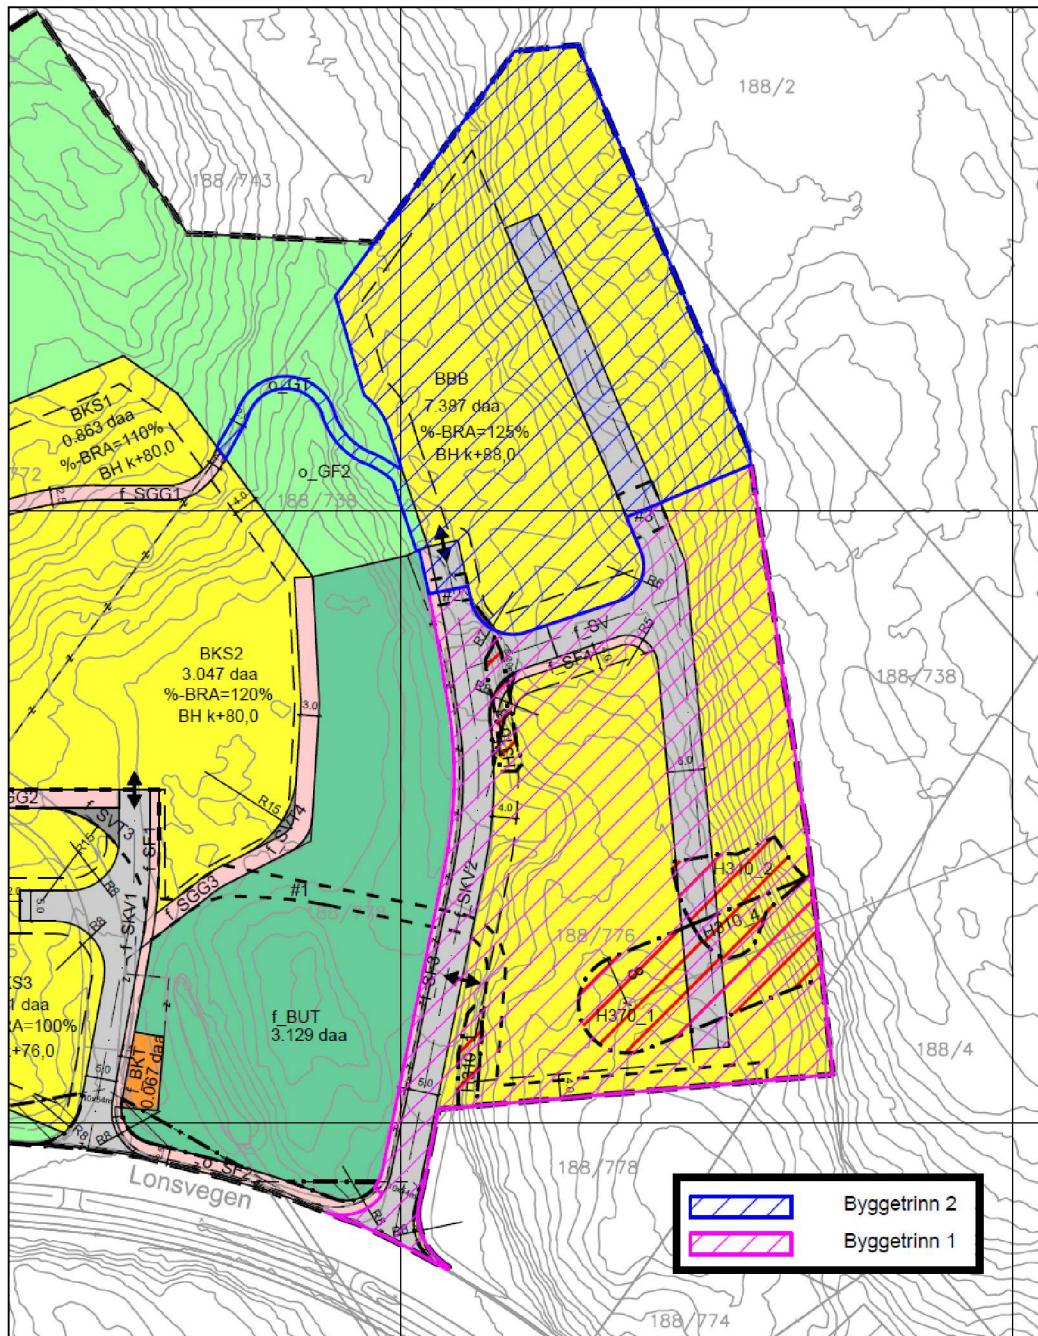

Figur 7: Plankartet viser kva som gjelder i dei to byggetrinna.

Endringane i føresegne er merkt med raud skrift under:

8. §3.2.3 Før det vert gjeve midlertidig bruksløyve/ferdigattest for byggetrinn 1 innanfor BBB skal følgjande tiltak vera ferdig opparbeidd:

 - Teknisk infrastruktur: f_SKV2 og f_SF3 fram til føresegnsområde #2. f_SV fram til føresegnsområde #3.
 - ~~Turveg o GT~~

- Høgspentkabel innanfor H370_1 skal vere lagt i jordkabel.
 - Tryggingstiltak mot ras- og skredfare
 - Fortau f_SF4.
 - Etablering av ei tydeleg, permanent markering av fotgjengarsone i overflatedekket innanfor f_SV. Markeringa skal strekke seg frå f_SF4 til dei fire hovudinngangspartia på austsida av bygga innanfor BBB. Markeringa kan vere inntil 2,0 meter brei.
9. **§3.2.4 Før det vert gjeve midlertidig bruksløyje/ferdigattest for byggetrinn 2 innanfor BBB skal følgjande tiltak vera ferdig opparbeidd:**
- Resterande del av teknisk infrastruktur: f_SKV2, f_SF3 og f_SV.
 - Turveg o_GT.
10. **§3.2.5 Ved ferdigstilling av siste byggetrinn skal følgjande tiltak vera ferdig opparbeidd:**
- Sti innanfor #1 som skal kople seg på sti o_Gv2 innanfor felt B7 i plan 1263_201003.
11. §5.2.1 Maksimal utnytting for BBB er **125 %**. Areal for parkering i felles parkeringskjellar skal ikkje medreknaast.
12. **§9.1 #1** syner trase for sti. Stien skal ha ei breidde på 1-2 meter. Der stien ikkje går over fast underlag skal den opparbeidast med grus eller anna materiale som gir den gode kvalitetar, samt gjer den brukarvenleg.
13. **§9.2 #2 og #3** syner stad der ein kan avslutta f_SKV2, f_SF3 og f_SV i byggetrinn 1 for BBB.

7.3 Vurdering av endringa

Endringane som er gjort i plankartet er vurdert til å gå innanfor prosess med mindre endring, da ingen nye føremål er tatt inn eller ut av planen. Justering av rekkefølgjekrav medfører at utbygginga vert enklare å gjennomføra gjennom to byggetrinn.

8. Konsekvensar av reguleringsendringa

Kjente konsekvensar av endringa, er at ein tillèt cirka 739 m² BRA meir utbygging innanfor føremålet BBB enn det planen opphavleg opna for. Ein legg også rette til for at utbygginga av føremålet BBB kan skje i 2 byggetrinn. I byggetrinn 1 vil ikkje den nordlege delen av f_SF3, f_SKV2 og f_SV verte etablert. Heller ikkje o_GT vil verte etablert i byggetrinn 1.

9. Konklusjon

Den nye % BRA er tilpassa nye skisser innanfor BBB med fire svalgangsbygg med parvis samankopling via gangbru. Med utgangspunkt i at tal på bueiningar er lågare enn det som reguleringsplanen opnar for, at bygningane ligg godt under angitt maksimal bygningshøgde i planen og at både privat og felles uteoppahaldsareal er stetta med god margin i prosjektet, meiner vi at vi til tross for ein auke i arealutnyttinga ikkje forringar eller påverkar intensjonane ved gjeldande reguleringsplan i negativ forstand.

Endring av rekkefølgjekrav i reguleringsplanen bidreg m.a. til ei meir fornuftig og realiserbar gjennomføring av byggetiltaka innanfor BBB, då det er krevjande å utvikle heilefeltet under eitt. Utbyggjar er avhengig av ei trinnvis utbygging for å kunne gjennomføre utbygginga, då %-vis del av sal er avgjerande for å kunne løyse ut naudsnyt banklån.