

SITUASJONSKART

Gnr/Bnr: 319/5
Adresse: Dalstøvegen 86
Eigar/søkar: Terje marheim

Kvalitet : FKB-B

Gjeldande plan : Kommuneplan
Planformål : LNF

Vår referanse: PAS

Sign.




Målestokk: 1:500
Dato: 10.03.2020

AL 17.4.2020
KOMMUNE



-  Gjerde
-  Usikker eigedomsgranse
-  Målt eigedomsgranse
-  Bolighus
-  Andre bygg

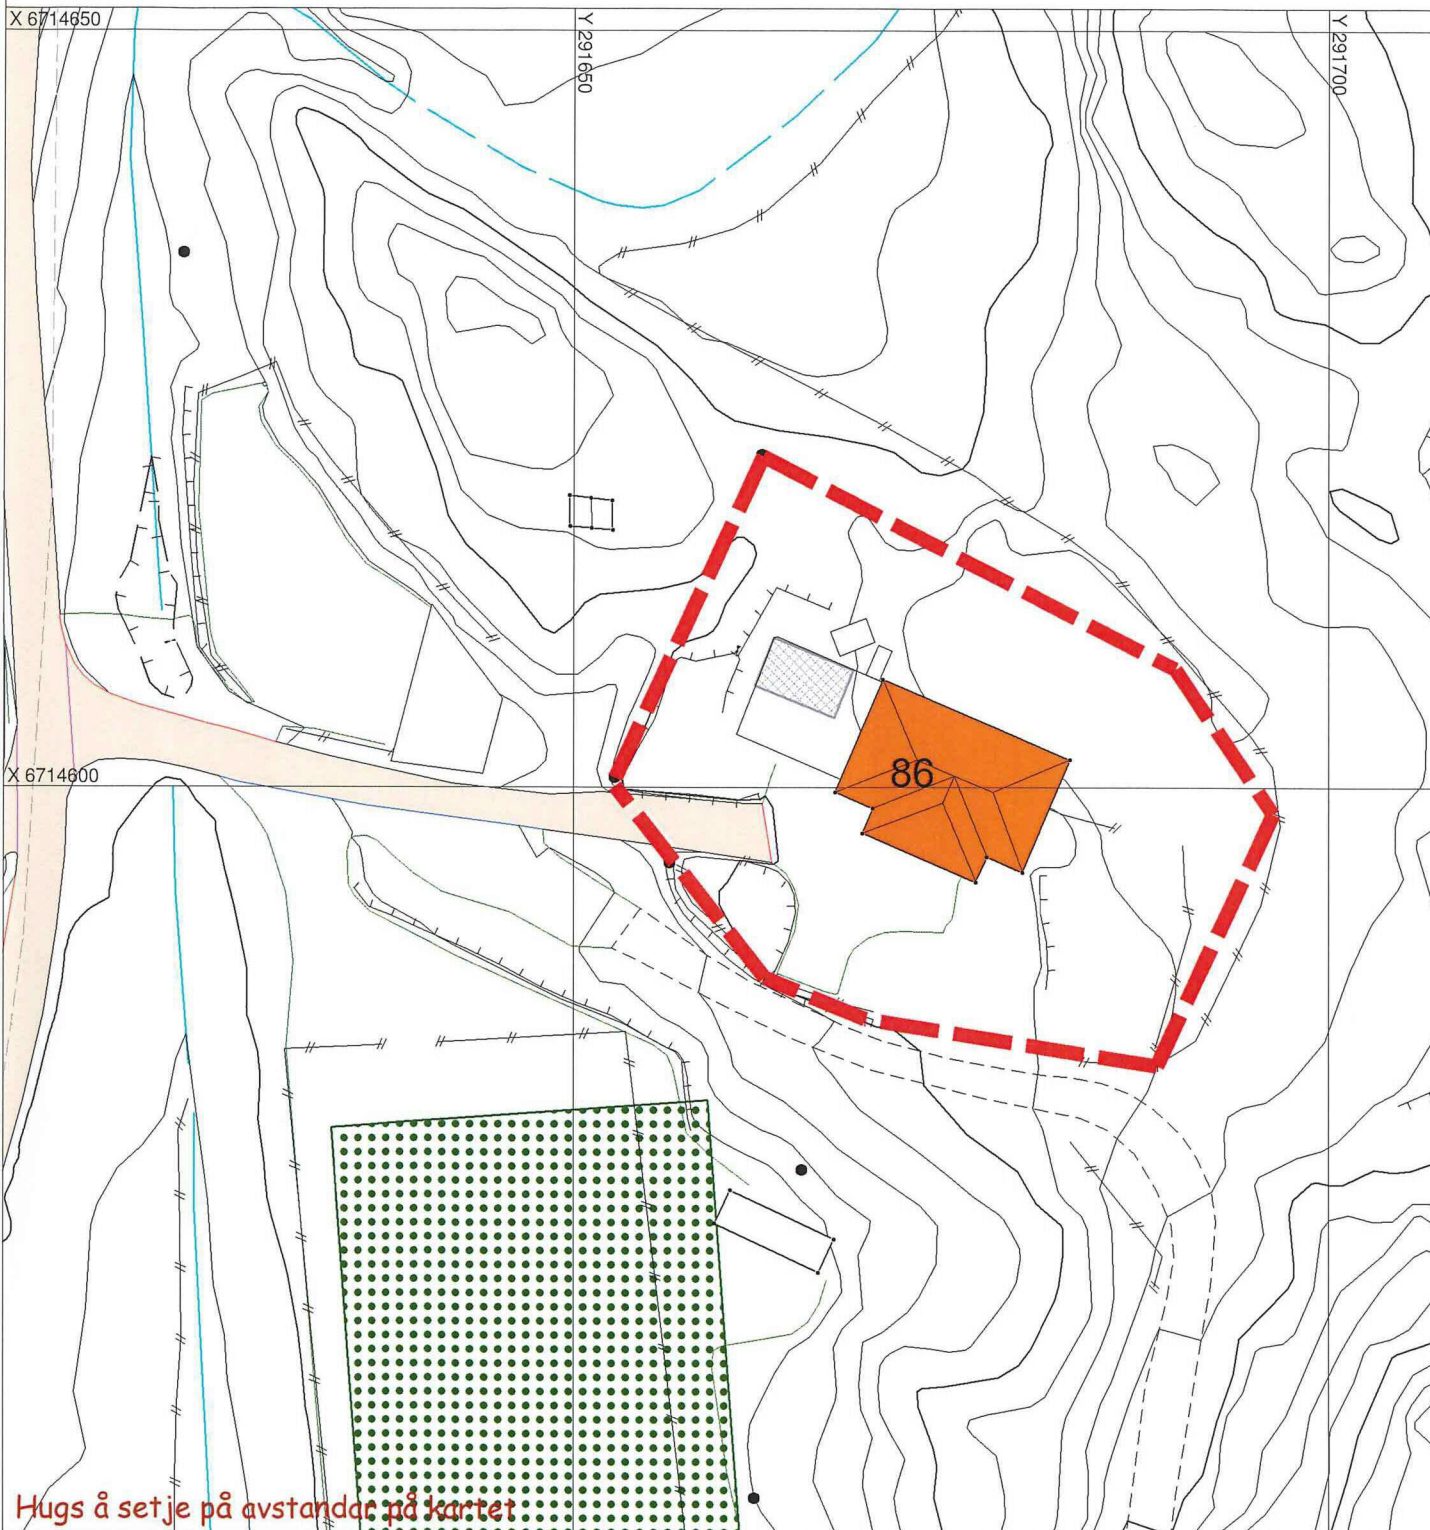

Hugs å setje på avstandar på kartet

SITUASJONSPLAN



Tiltak

Underskrift Situasjonsplan

Dato