



1 Nord-Øst
1 : 100

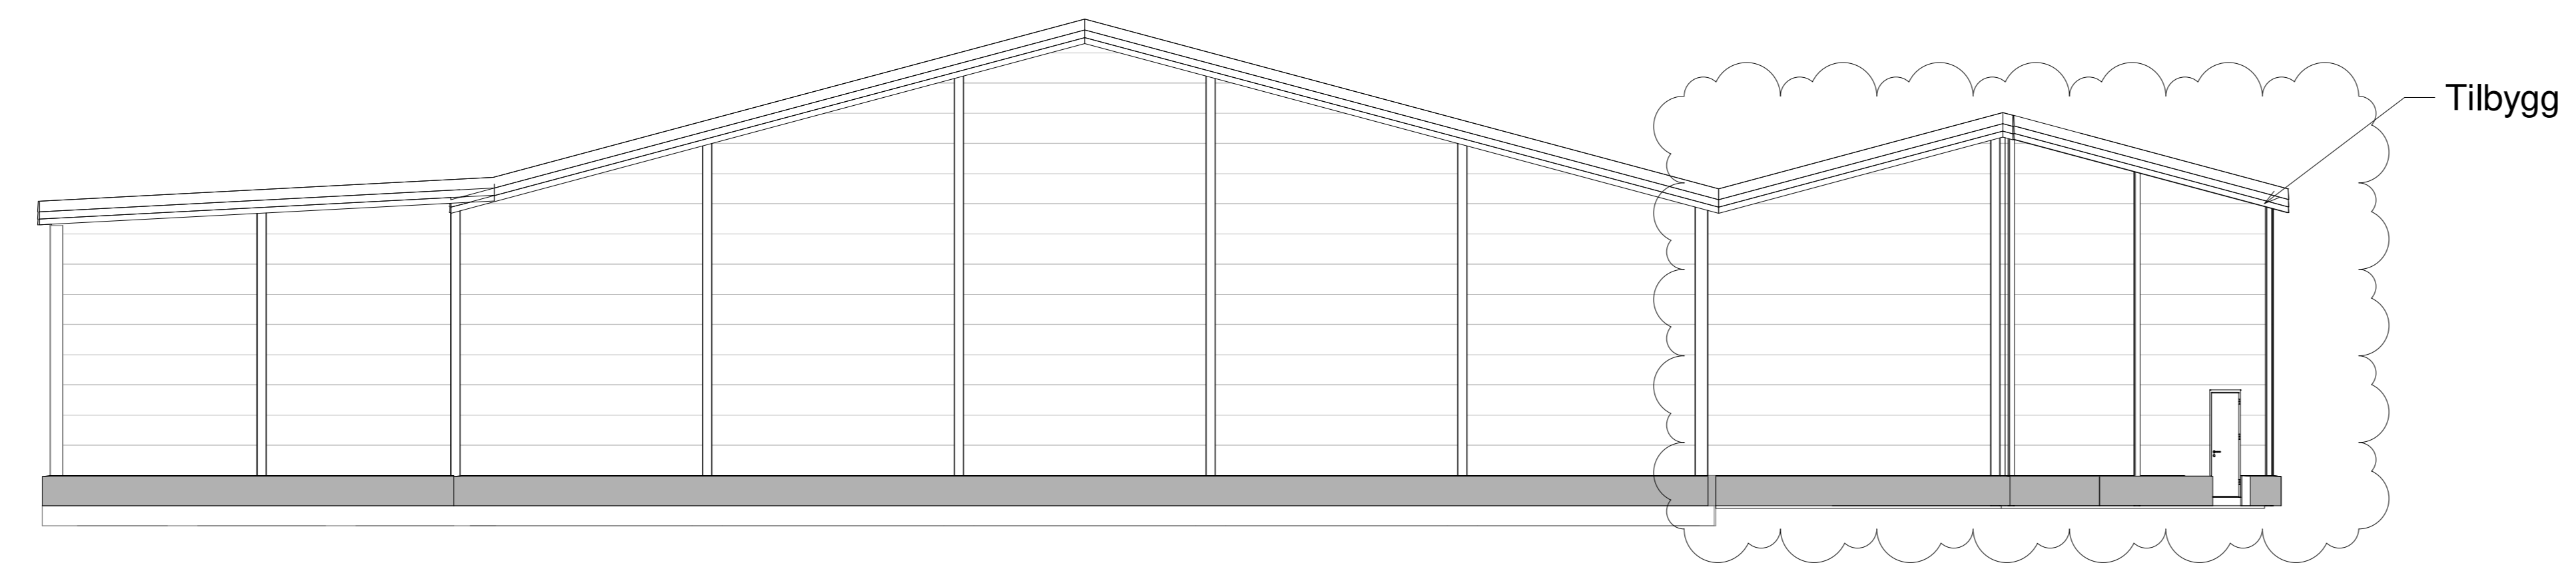

3 Sør-vest
1 : 100

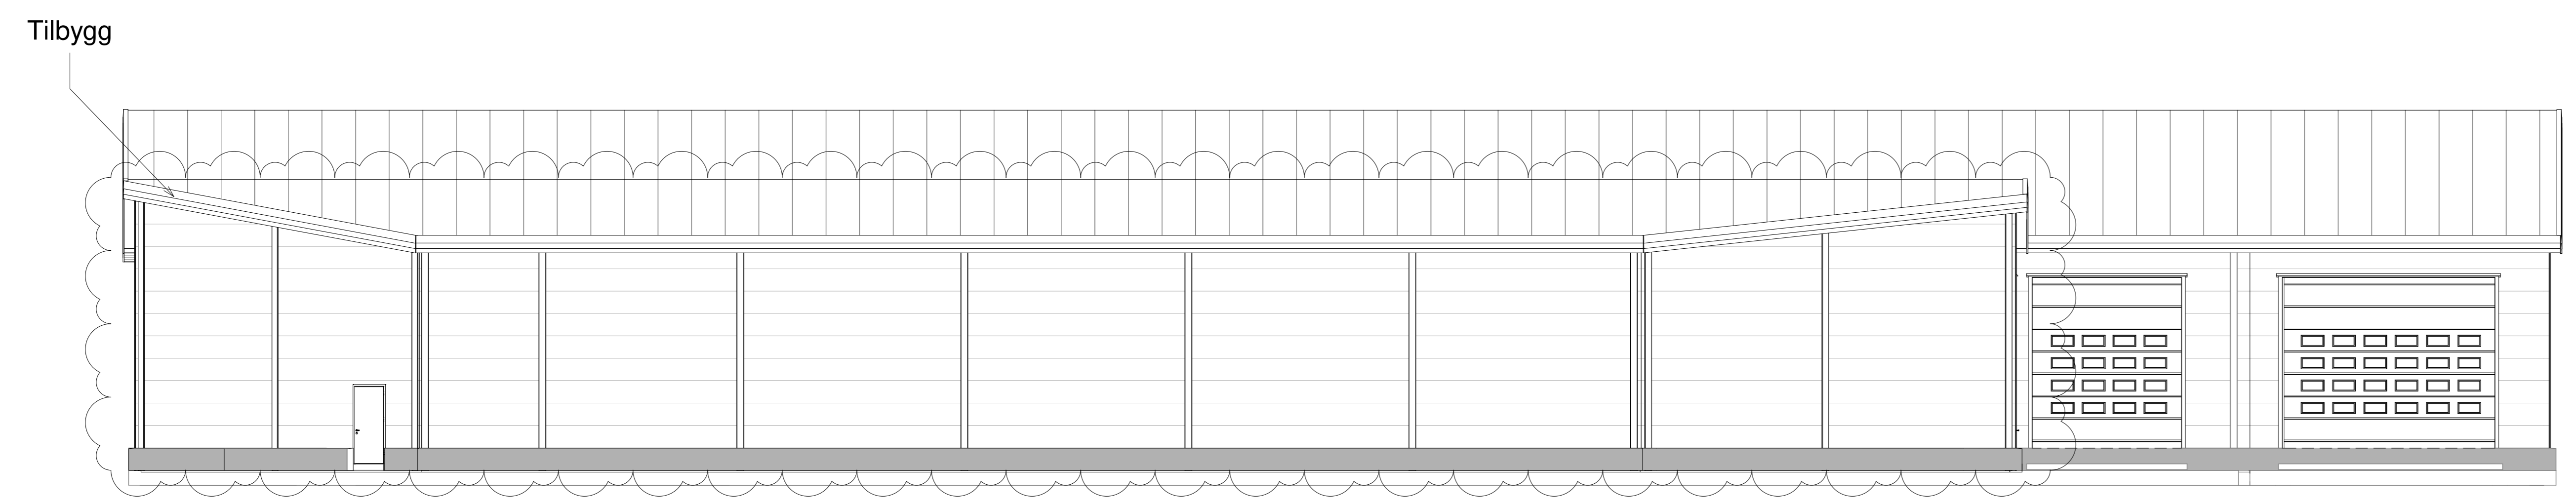

2 Sør-øst
1 : 100

| | | | | | |
|---------------------|-------------------|---------------------------|------------|------------|--------------|
| 16.03.2020 | | Skravestigning | | THau | OHB |
| Rev. | Dato | Beskrivelse | Tegn. | Kontr. | Prosj.leder |
| Tilbygg 2020 | | | | | |
| Lindås kommune | | 137/671 | | | |
| Blombakken 4 | | | | | |
| 5911 ALVERISUND | | | | | |
| Oppdragsgiver | | | | | |
| Dekkhuset AS | | | | | |
| | | HELGESEN TEKNISKE BYGG AS | | | |
| | | 5281 Væstrandsfossen | | | |
| | | www.htb.no | | | |
| Fase: | Byggesøknad | Tegn: | THau | Kontr: | OHB |
| Prosjektnr. | 5244 | Dato | 16.03.2020 | Målestokk: | 1 : 100 / A0 |
| Fasader | | | | | |
| Tegningnummer | Revidert | Revisjon | | | |
| A-300 | 16.03.2020 | 0 | | | |

© Utsatt Tegning Helgesen Tekniske Bygg AS PS244 Tilbygg 2020 - Dokumenter 15 Tegninger 02 Arbeidsmodeller PS244 Tilbygg 2020 Bygg-nr