

Fra: printer@frydenlund.cloud
Sendt: onsdag 13. mai 2020 10:41
Til: Arnstein Haugland
Vedlegg: 20200513104038061.pdf


Denne e-posten ble sent fra "RNP18C7AC" (MP C2800).

Skanningsdato: 13.05.2020 10:40:37 (+0200) Spørsmål til: printer@frydenlund.cloud

ANDRE SIDE AV HOVED VEI

NEI

KUSTEN PÅ BÅREHOL OG PLOKKES

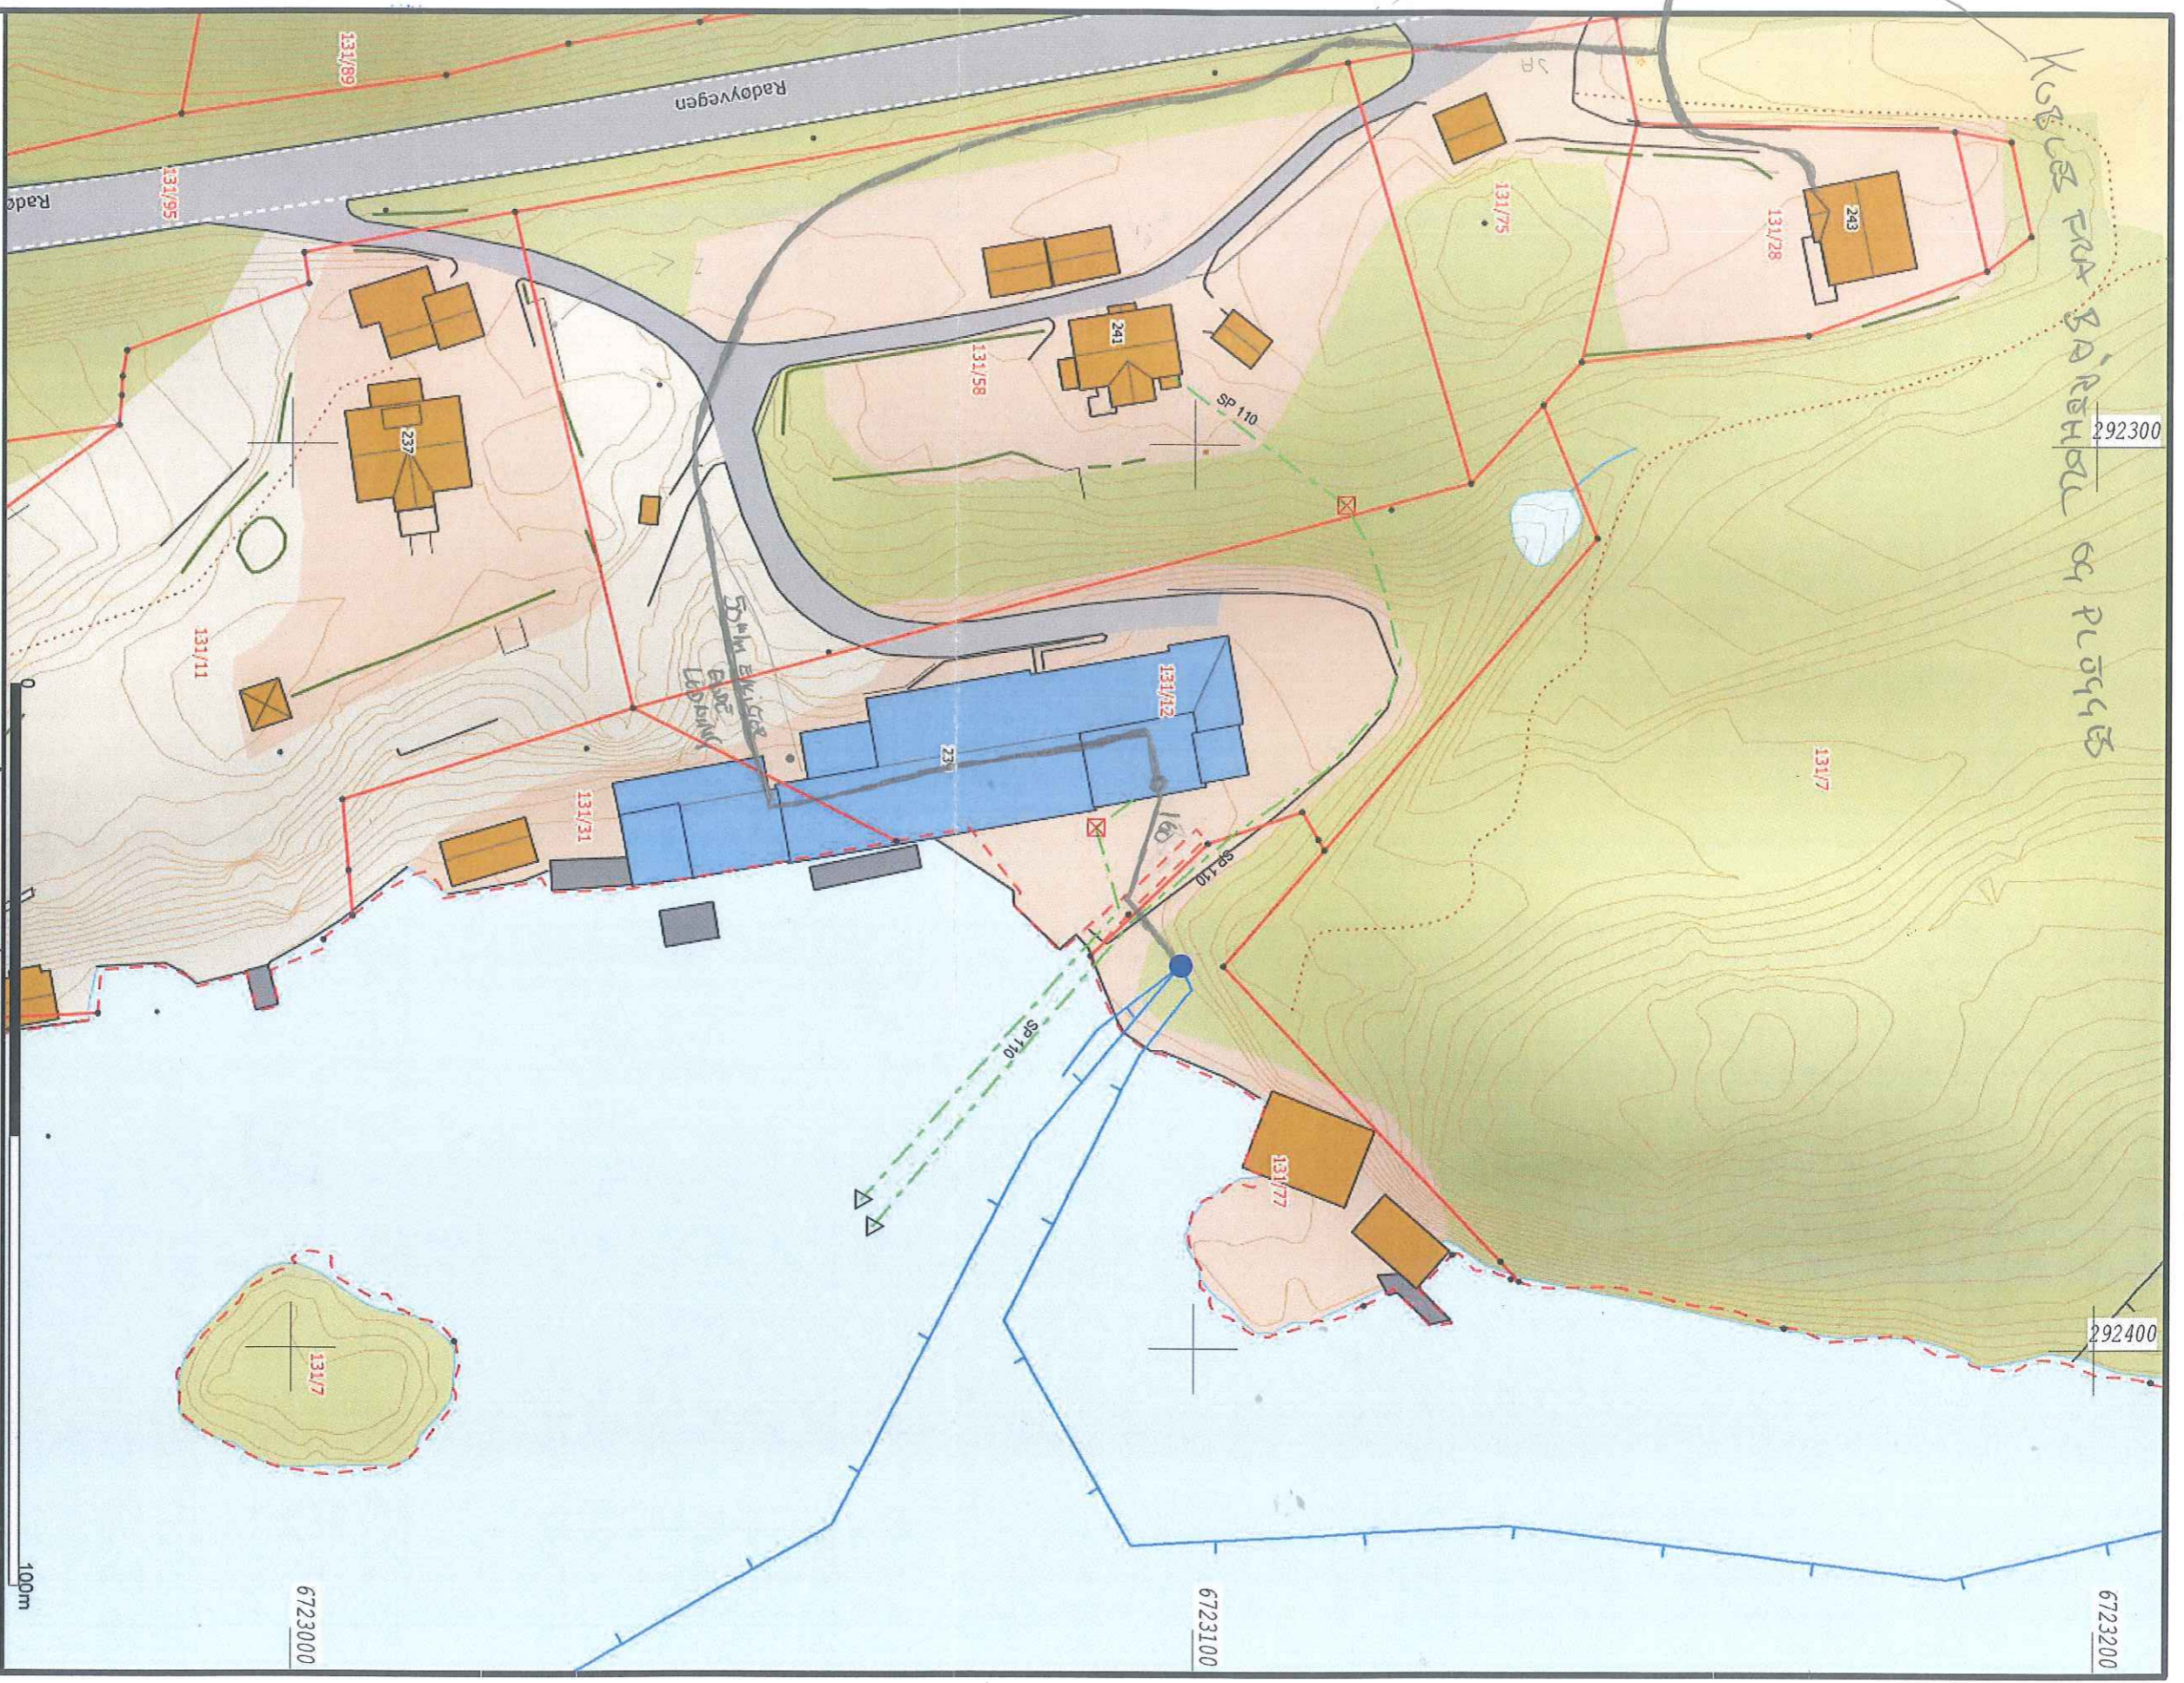

- Målte Grenser
- - - Registrerte Grenser
- - - Udefinert grenser
- ↑ Terrengmålte grense
- ↑ Konstruert grensepunkt
- Bolig
- Bustad mteilighet
- Våningshus
- Større bustader
- Hytte/feriehuis
- Garasjer/uthus
- Industrilager
- Andre bygg


Beliggenhet og høyder må oppfattes som orienterende.
 Koordinatsystem: EUREF89 - SONE 32 (EPSG:25832)
 Høydesystem: NN 2000 høyder (EPSG:5941)



Alver kommune
Kart og Opptelling

Dato: 2020.02.25
 sign: SDP

G.nr.131 B.nr.12

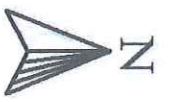

Målestokk
1:1000

100m