


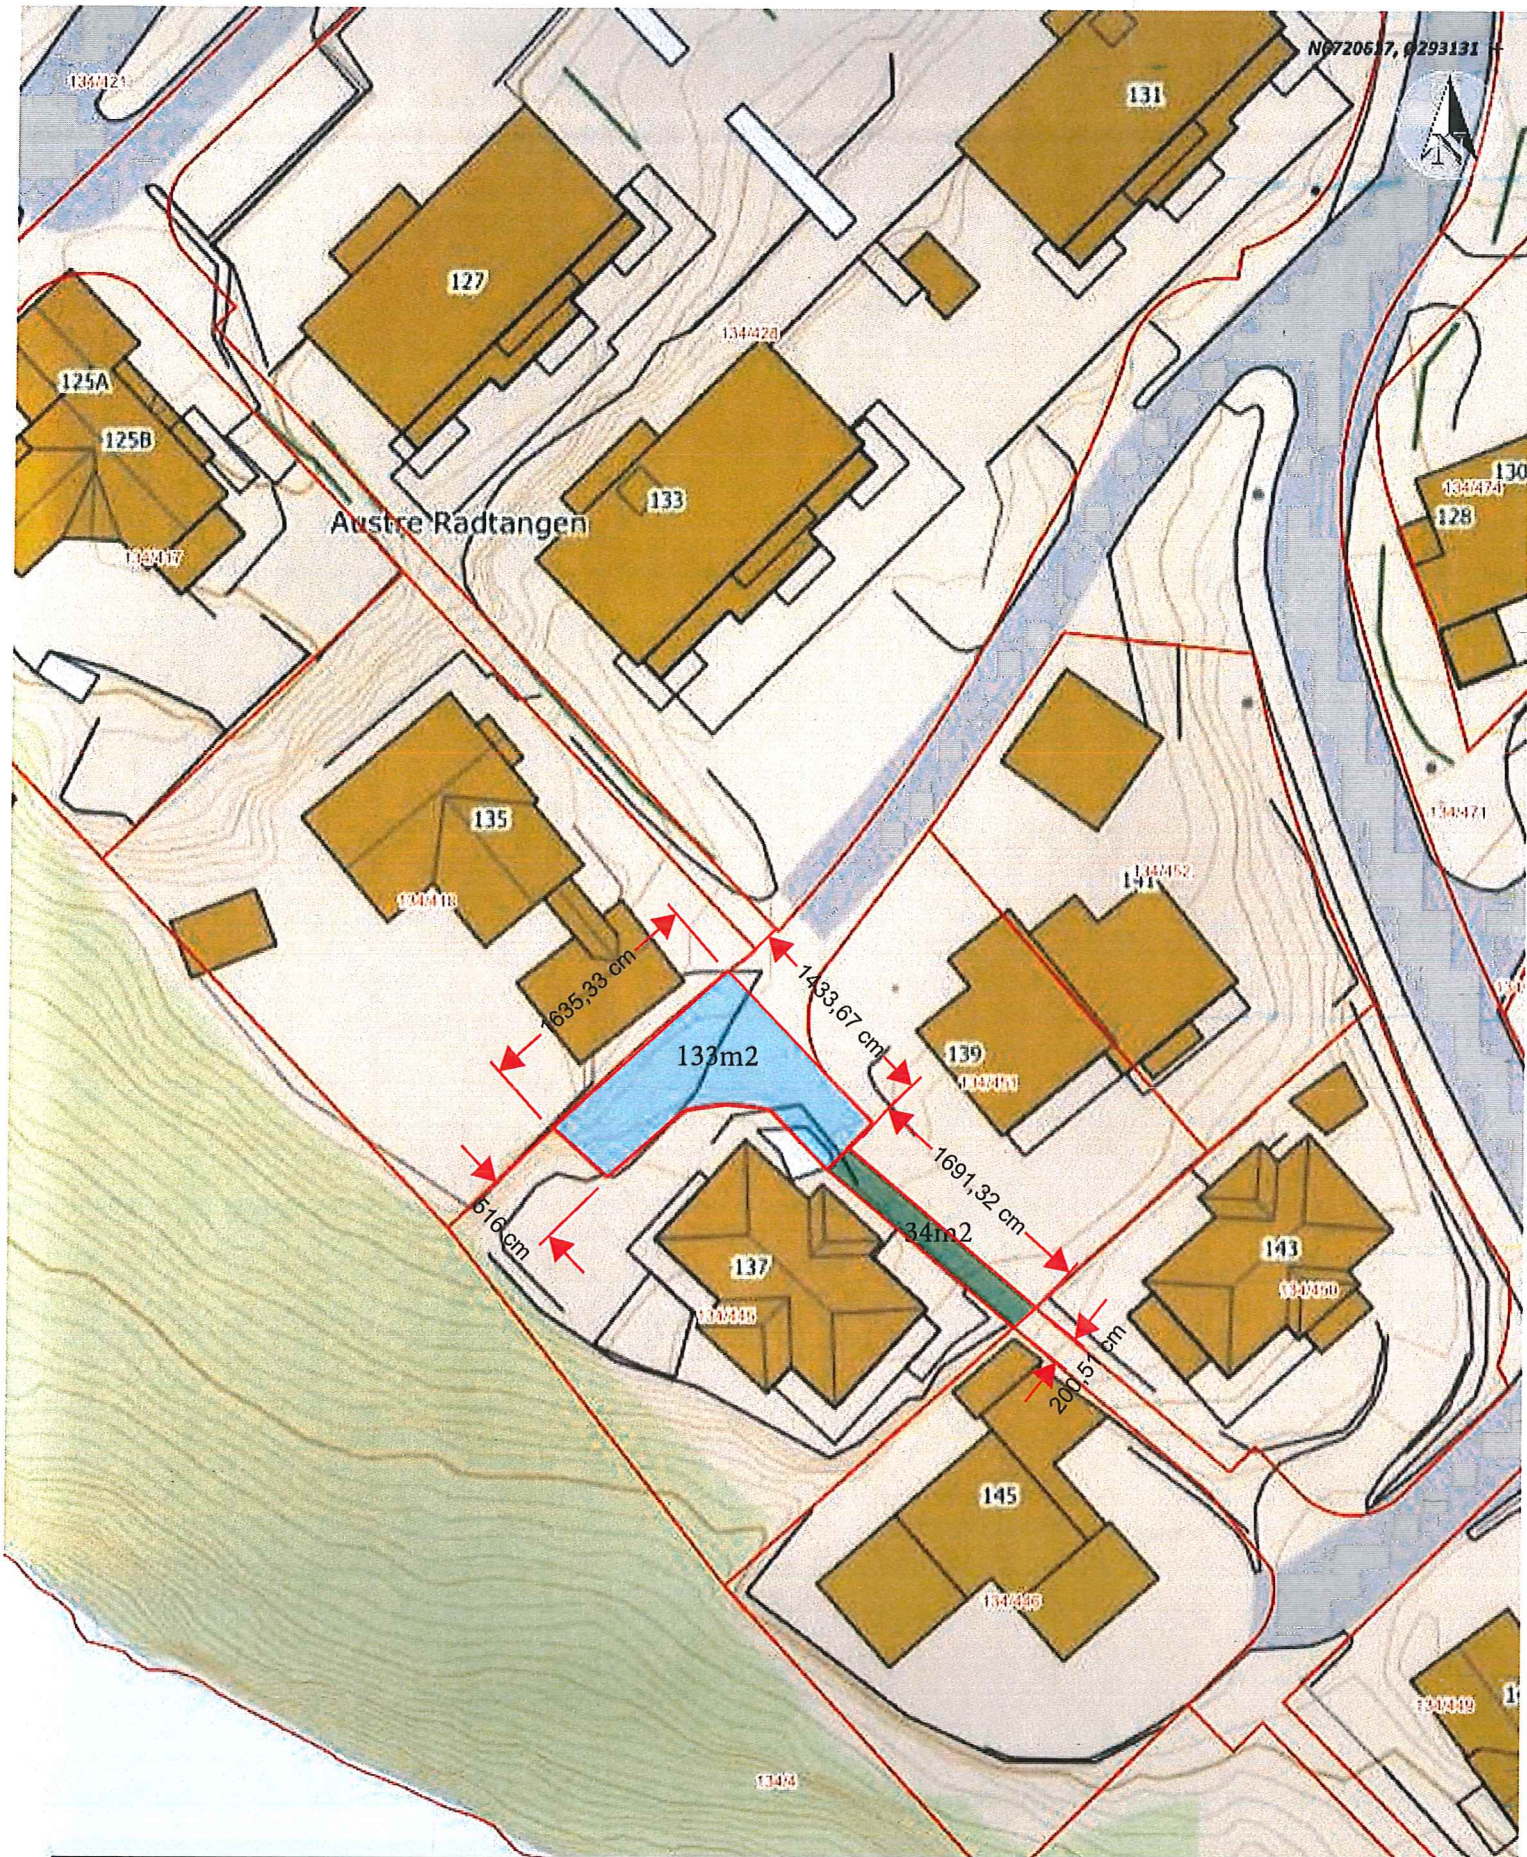

Situasjonskart -

Dato: 28-03-2019

NHdigi.no

Målestokk: 1:500

15m