


Skjelvika

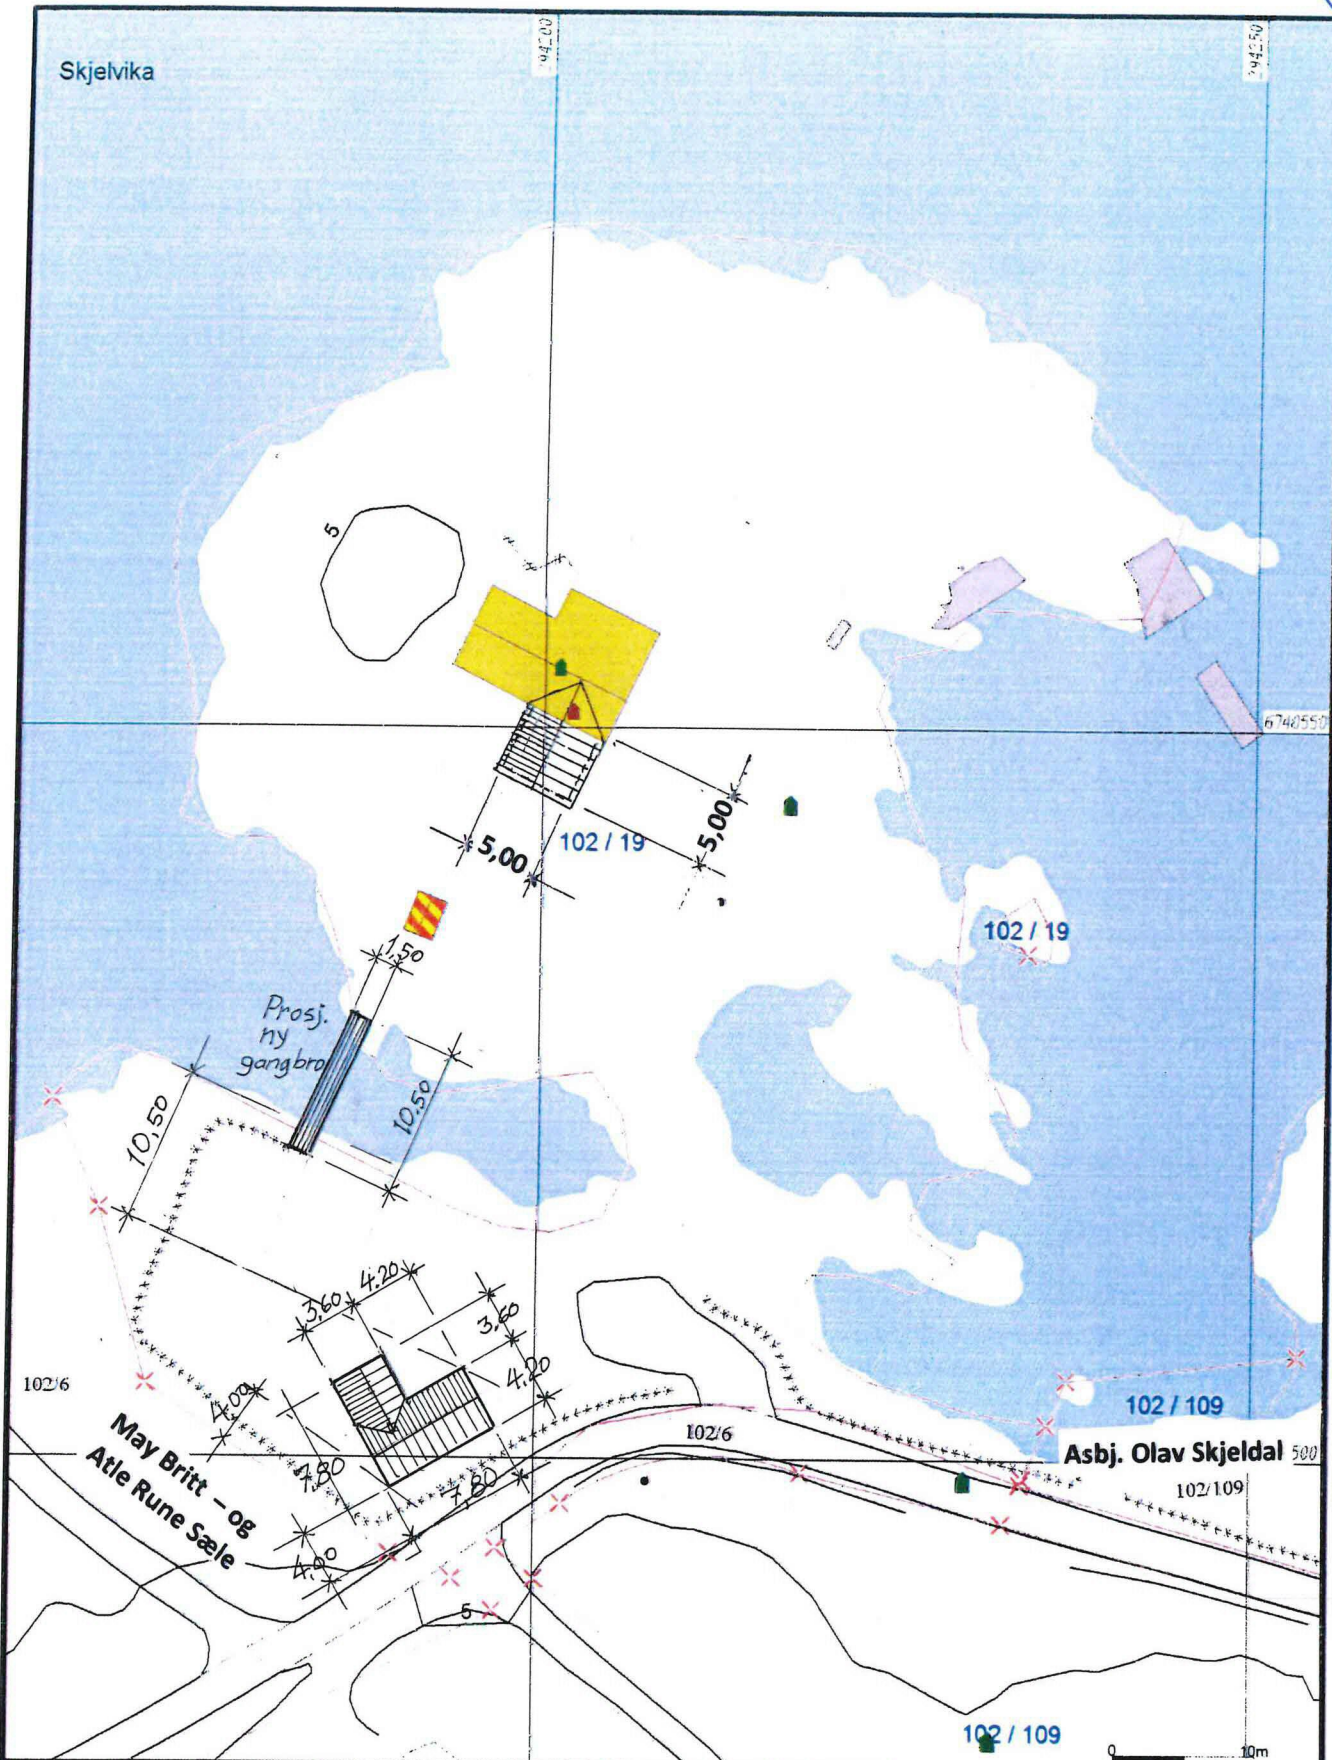

Målte Grenser	Våringshus
Registrerte Grenser	Større bustader
Udefinert grenser	Hytter/tenenus
Terrengmålte grense	Garasje/uthus
Konstruert grensepunkt	Industri/lager
Bolig	Andre bygg
Bustad m/leighet	

Beliggenhet og høyder må oppfattes som orienterende.  
Koordinatsystem: UTM(EUREF39) - SONE 32 (EPSG:32632)  
Høydesystem: (EPSG:)



Lindås kommune  
Geodata avdeling  
Grunnkart.  
20/05-20

Dato: 2019.11.30  
1:1 88

G.nr. 102, b.nr. 19. *Ruf*

N  
  
Målestokk  
1:500