


PLAN 2. ETASJE

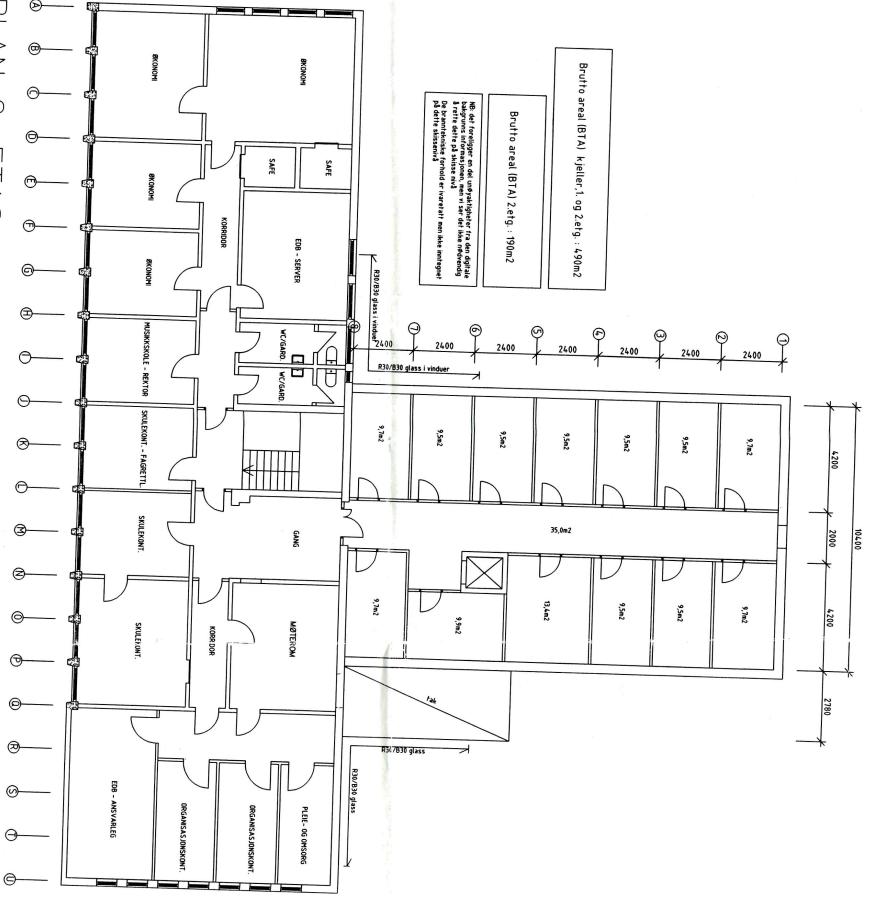


MONDAY 08-09-00

- Det vil være for få toilettet ved deres skisæte løftning
 - De skisseret HMC'en ikke forskriftsmæssige medhensyn til afstanden fra døn til veg.
 - Ø = 1,4 m snusirkel må være imme i åbnettet.



FORELØBIG TEGNING	FORPROSJEKT	FOR SØKNAD	ANBUDSTEGNING	SOM BYGGET
-------------------	-------------	------------	---------------	------------

beginskattet for dette prosjektet og er beregnet

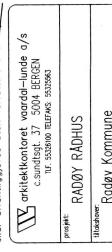

kjeller

99052301
mN 1:100 date 30.08.99 logit or LN
answering LN korr. area A2 new data 08.09.99

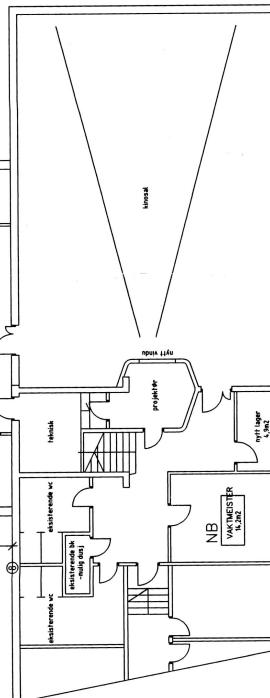

PI AN KJFI I FR

