


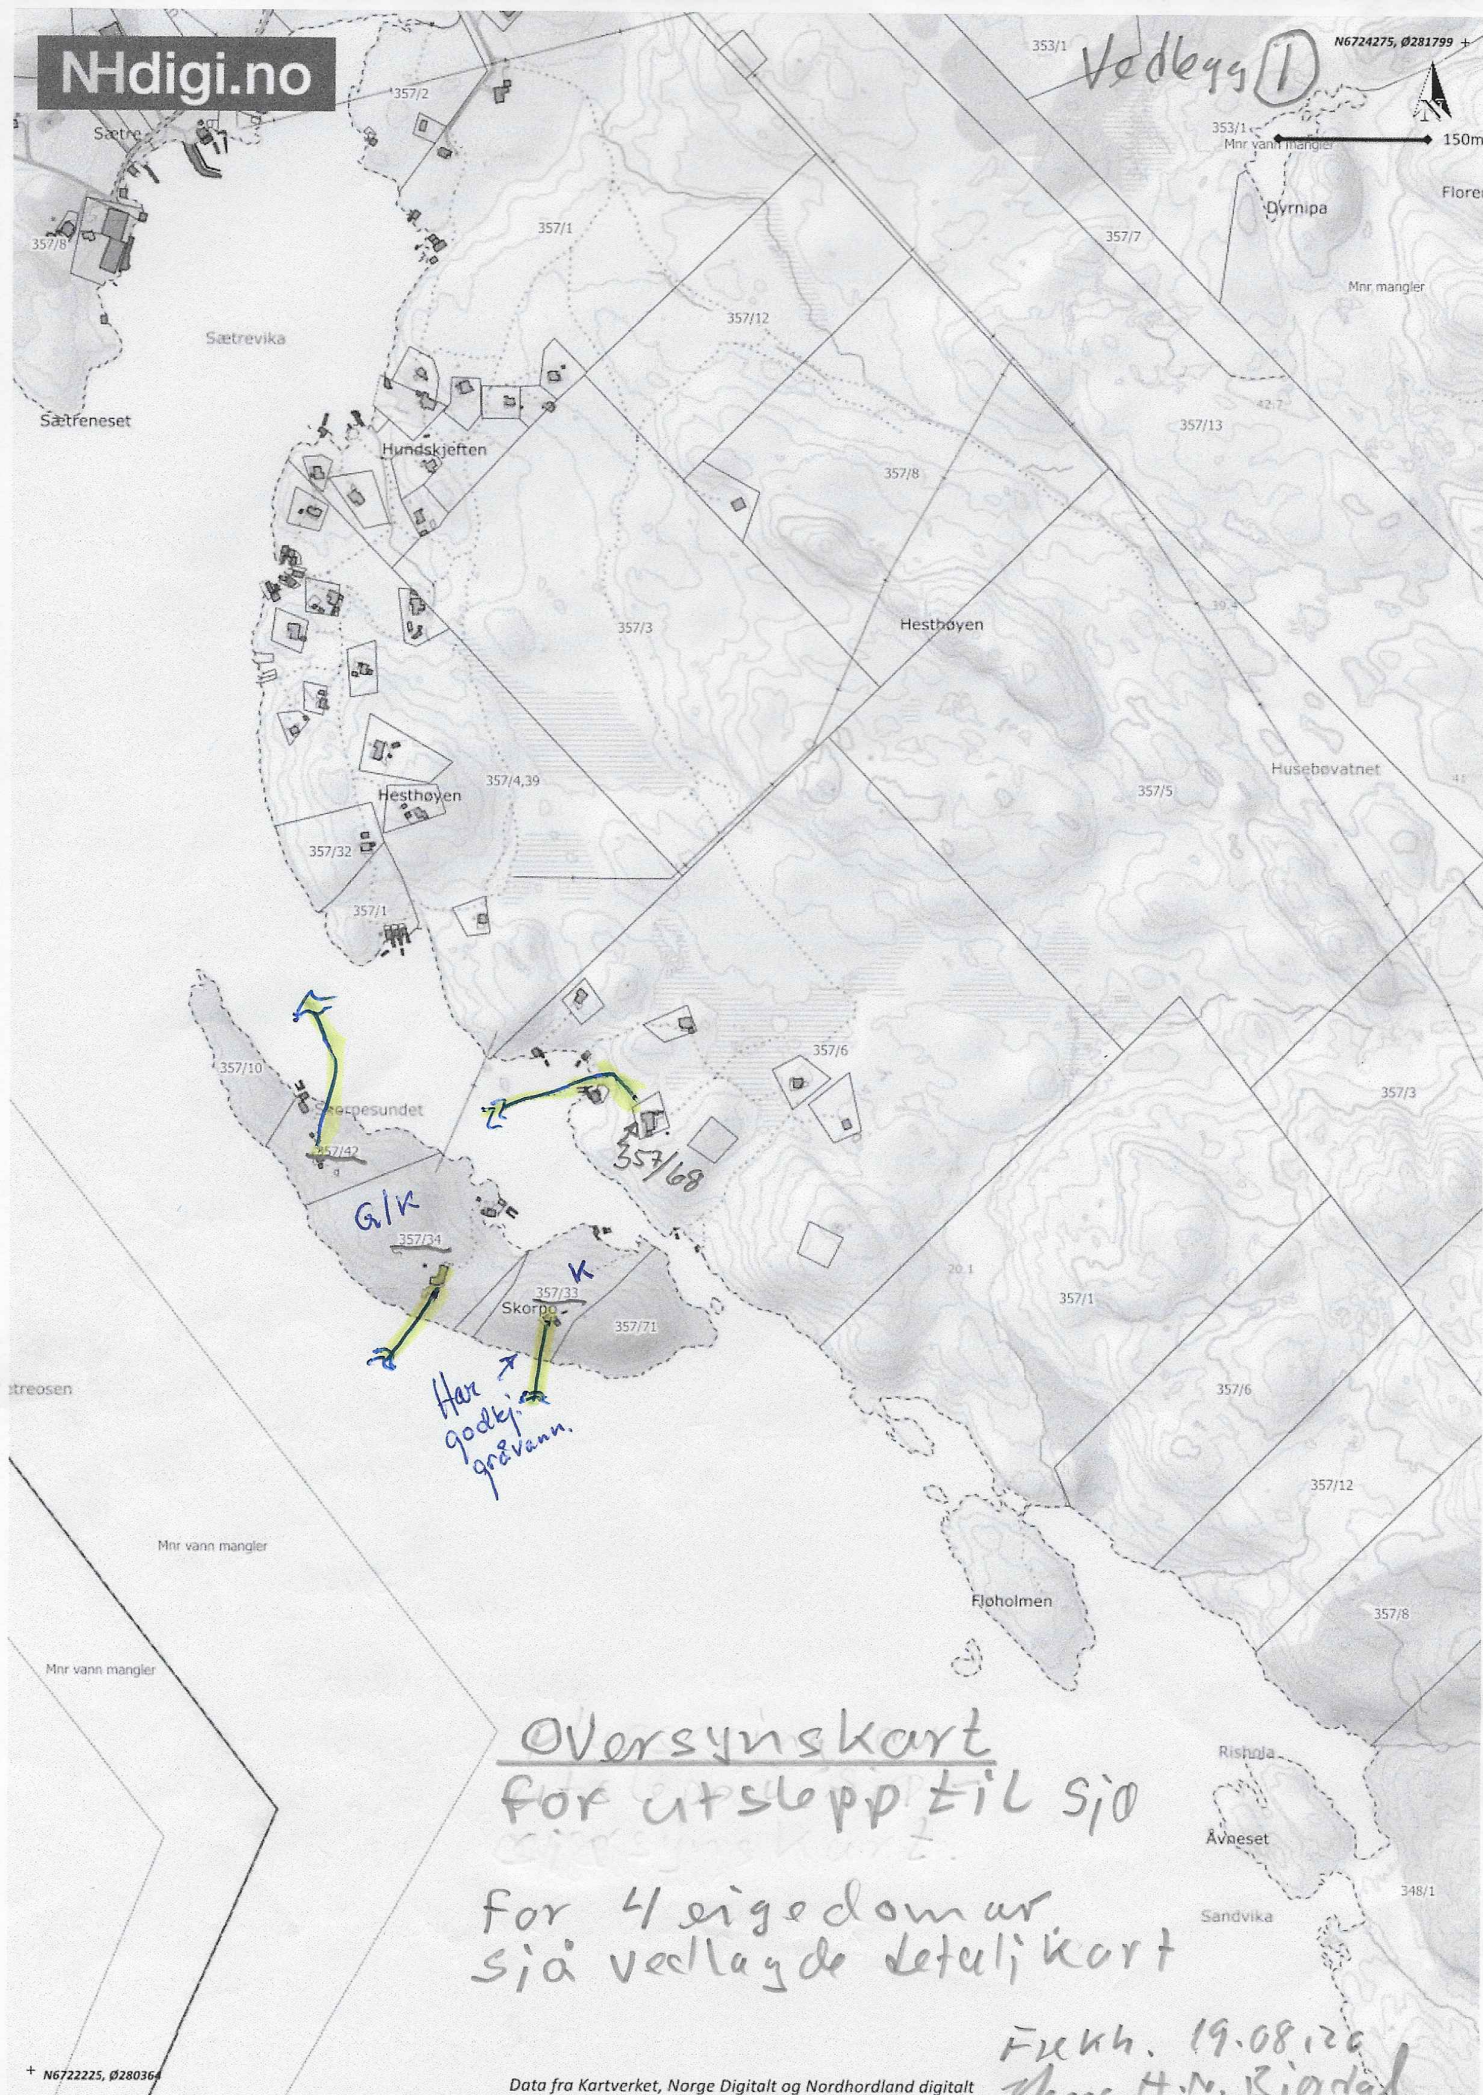

Øversynskart
for utsløpp til sjø

for 4 eiere domar
sja vedlagde detaljkart

Fekkh. 19.08.20
H.N. Bindal