


# Rapport

|               |                |                |                                                  |
|---------------|----------------|----------------|--------------------------------------------------|
| DATO RAPPORT  | 05,08,20       | DATO AVSLUTTET | 01,03,2020                                       |
| RAPPORT NR    |                | FORFATTER      | Preben Leganger                                  |
| DATA OPPSTART | 27,02,2020     | TYPE OPPDRAG   | Fortøye flytebrygge                              |
| KUNDE         | Eide Fjordbruk | FARTØY         | Nothav/Max                                       |
| LOKALITET     | Leiknes Kai    | SKIPSFØRER     | Nothav: Jonny Øvretveit<br>Max: Kjetil Sivertsen |
| KONTAKT       |                | KONTAKTINFO    |                                                  |

Nothav AS med fartøy Nothav har sammen med Valen Marina med fartøye MAX fortøyd flytebrygger/bølgedemper på Leiknes Kai for Eide Fjordbruk. Dette er gjort i henhold til Analyse og gjeldene regler.

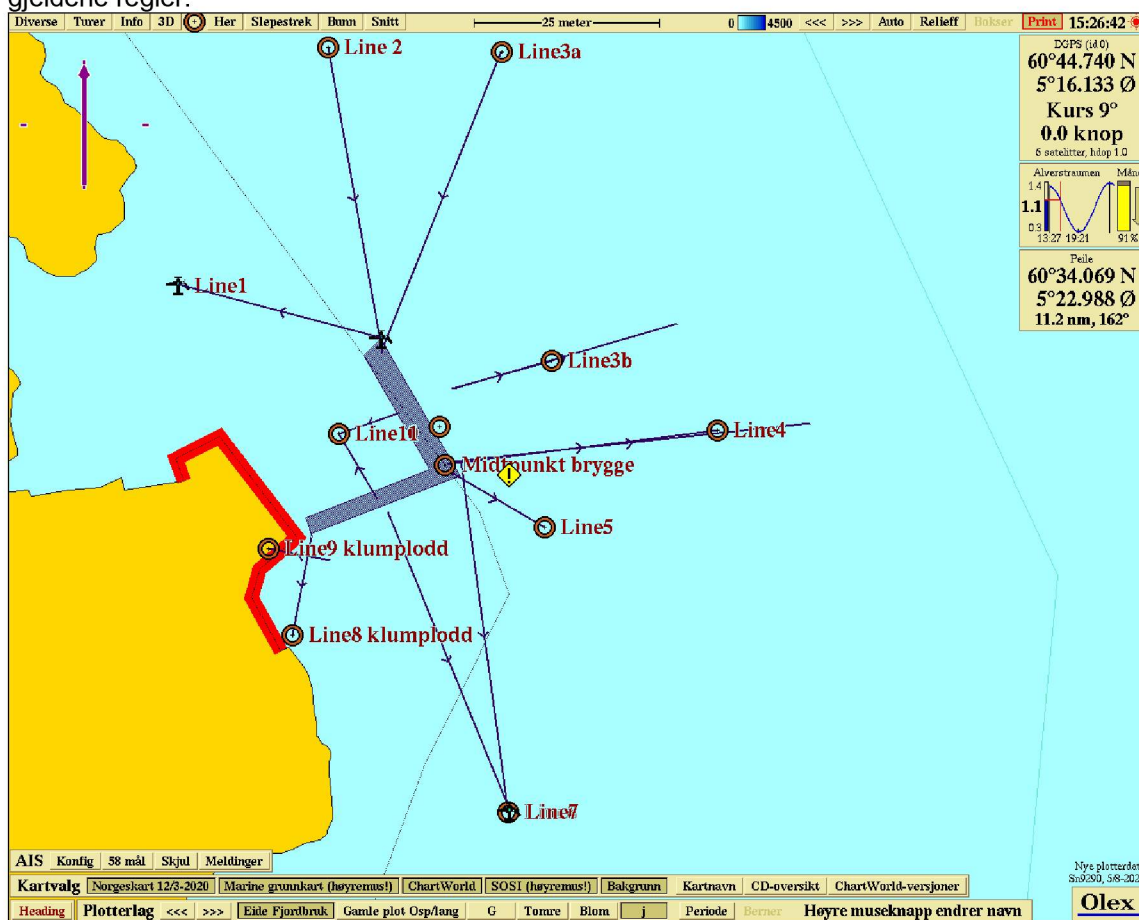

Posisjoner Flytebrygge.

Nord Østligste Hjørne: N60\*34,046`E005\*22,892`

Nord Vestlige hjørne: N60\*34,045`E005\*22,889`

Sør Østlige Hjørne: N60\*34,036`E005\*22,904`

Sør Vestlige Hjørne: N60\*34,032`E005\*22,882`

Posisjon inn i hjørne mellom brygger: N60\*34,035`E005\* 22,899`

Posisjoner på bunnfester.

Line 1: N60\*34,050`E005\*22,862`

Line 2: N60\*34,067`E005\*22,884`

Line 3a: N60\*34,067`E005\*22,910`

Line 3b: N60\*34,047`E005\*22,936`

Line 4: N60\*34,040`E005\*22,942`

Line 5: N60\*34,032`E005\* 22,916


Line 6: N60\*34,012`E005\*22,911`

Line 7: N60\*34,012`E005\*22,911`

Line 8: N60\*34,025`E005\*22,879`

Line 9: N60\* 34,031`E005\*22,875`

For Nothav AS  
Preben Leganger

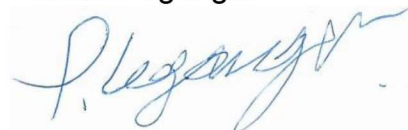

For Valen Marina.