

Fra: Daniel Brookfield <brookfield@hlm.no>
Sendt: mandag 14. september 2020 13:19
Til: Anne Lise Molvik
Kopi: Post Alver byggesak; Per Højgaard Nielsen
Emne: Alversund skole SGS3


Viktighet: Høy

Hei,

Jeg forsøkt å ringe deg tidligere i dag ang. SGS3

Kommunen (byggherre) ønsker at SGS3 skal plasseres minst mulig inne på nabotomt men samtidig ønskes det å unngå fjellskjæring mot øst. Dette resulterer i at SGS3 må plasseres tilsvarende som skissert i bilde til venstre under (den opprinnelige reguleringsplanen). Hvor mye kan SGS3 flyttes uten at det må omsøkes - nyttplankart viser til høyre under.

Kommune skal kjøpe det nødvendig arealet fra BFS3

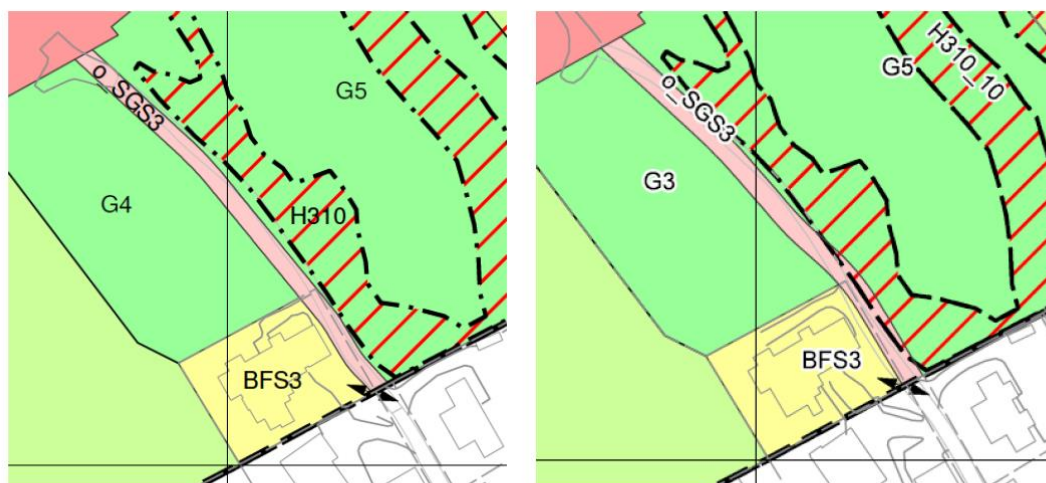


Figur 3: Eksisterende plankart til venstre, og forslag til nytt plankart i same utsnitt til høyre.

Videre er det avtalt med byggherre at grøft på siden mot nabo kan utgå mens grøft mot skjæring reduseres til 0.5m. se typisk «normalprofil» under: Kan kommune tar dette videre mot veiavdeling?

Normalprofil

SGS2, SGS3 og SGS5

M= 1:50 (A1)

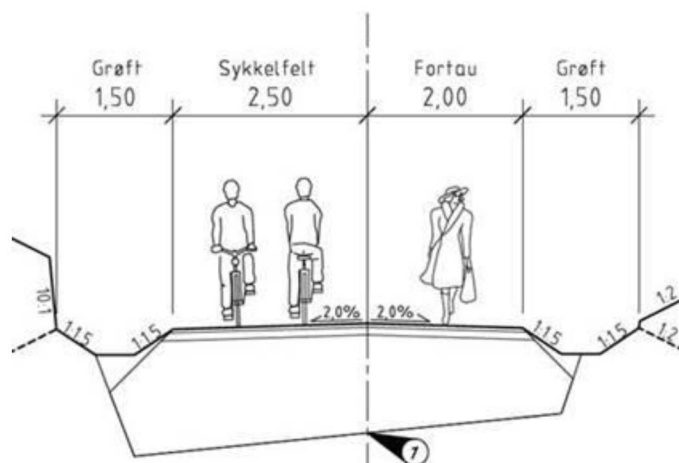

med vennlig hilsen
Daniel Brookfield

partner / master i arkitektur

hlm

HLM Arkitektur
C. Sundts gate 1
N-5004 Bergen
tlf: +47 55 55 04 00
mob: +47 45 78 48 78
brookfield@hlm.no
www.hlm.no



Ikke skriv ut denne e-posten dersom du ikke virkelig trenger det!