



D-1

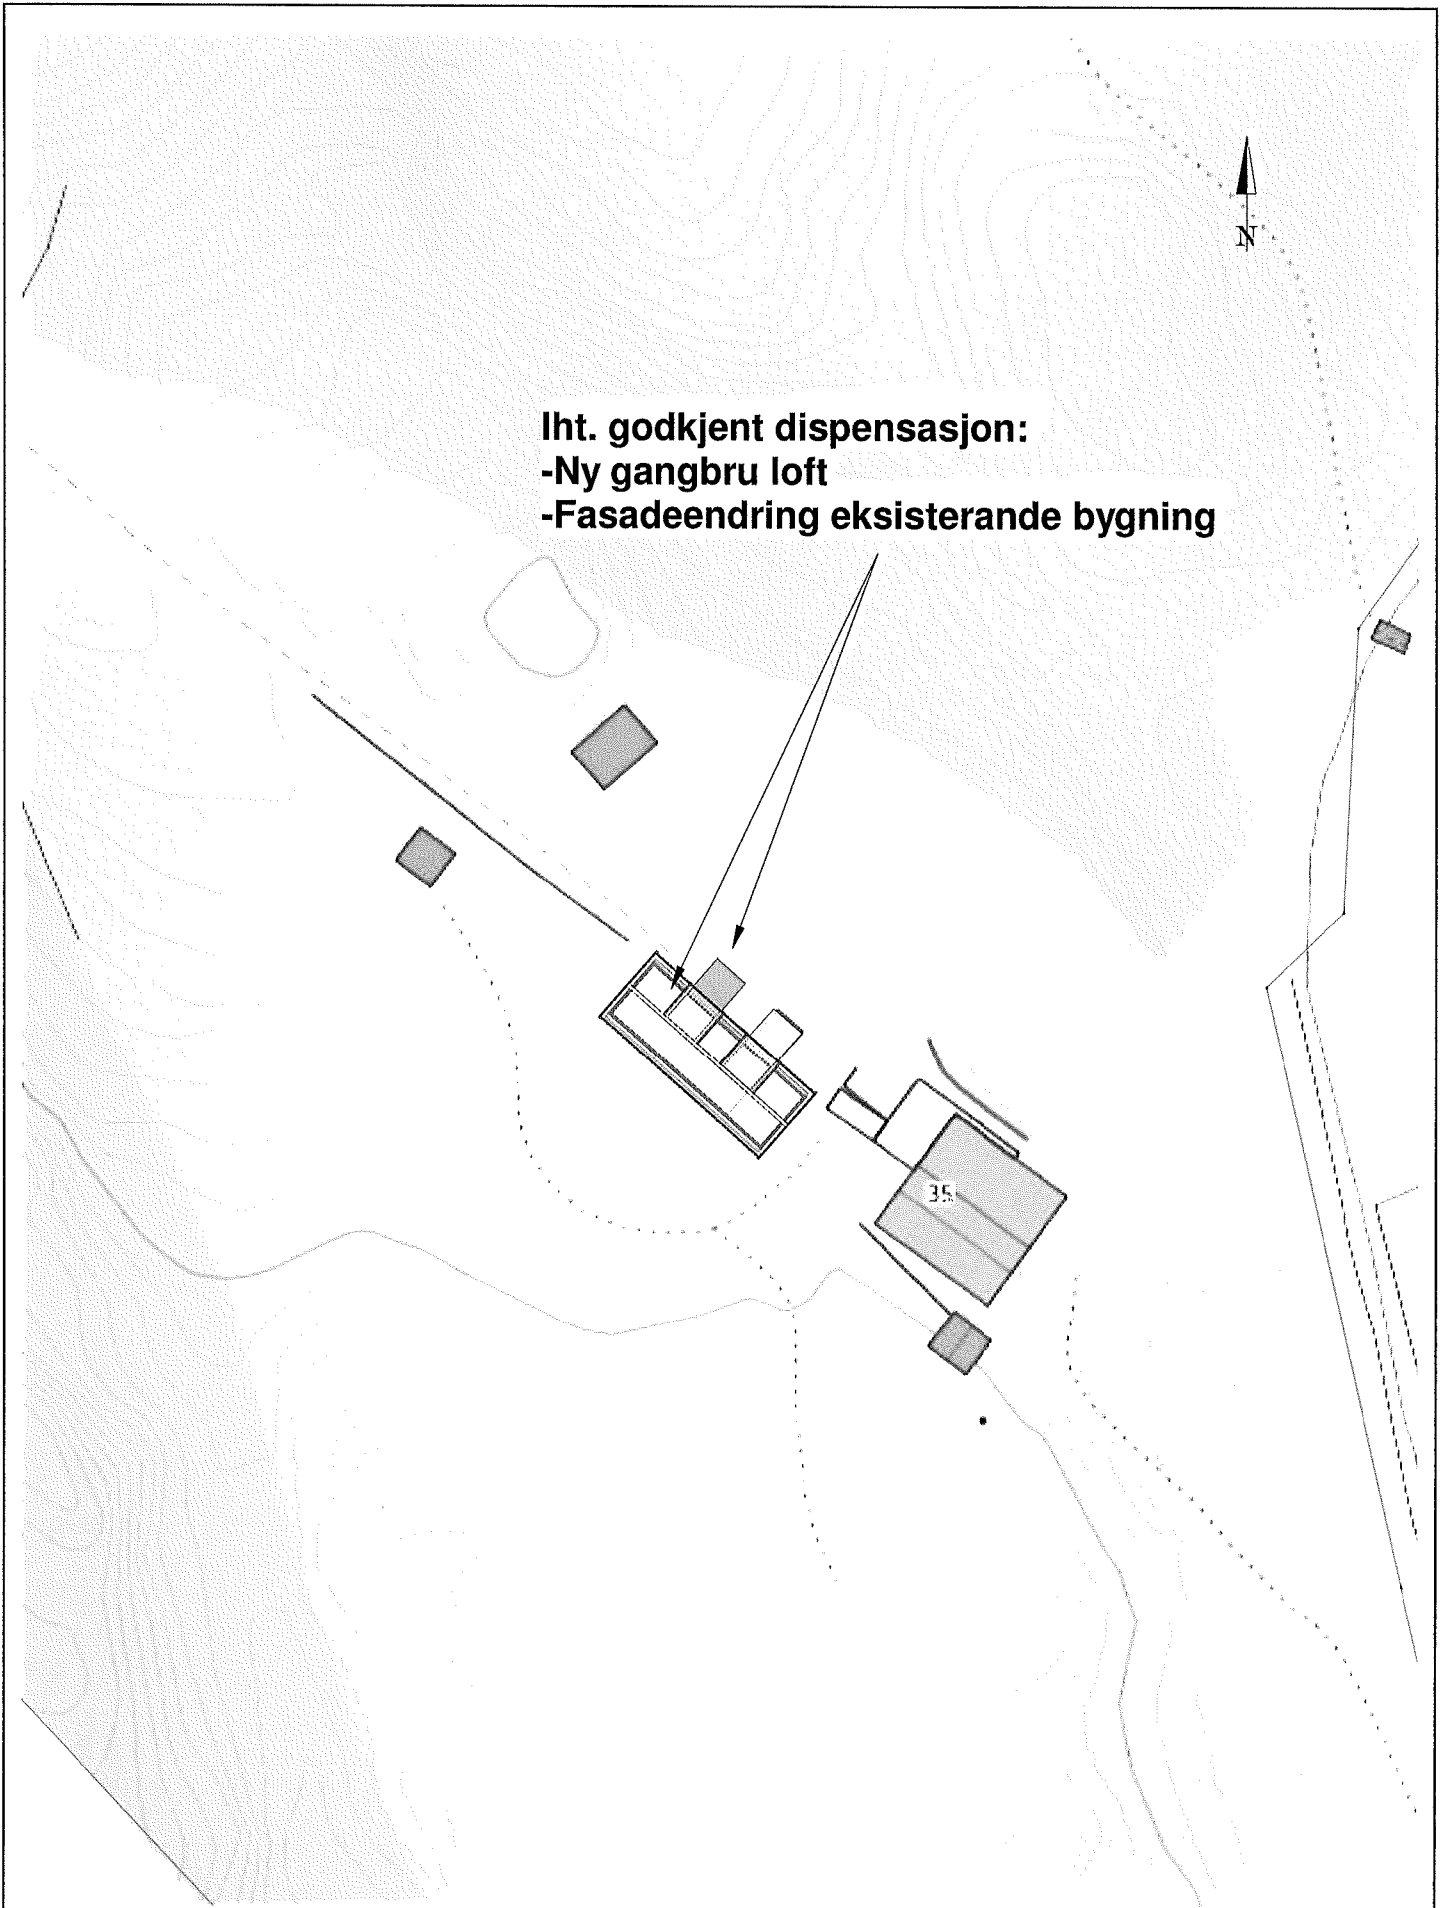

Iht. godkjent dispensasjon:
-Ny gangbru loft
-Fasadeendring eksisterende bygning

| | | | |
|---|---|--------------------|--------------------|
|  | Tilakshaver: Håkon Vidar Sylta | Målestokk: 1 : 500 | Prosjektnr.: 209-1 |
| | Tilak: Bruks- og fasadeendring løe | | Dato: 02/09/20 |
| | Avgående: Situasjonsplan Gnr 420 Bnr 20 | | Sign.: MT |