


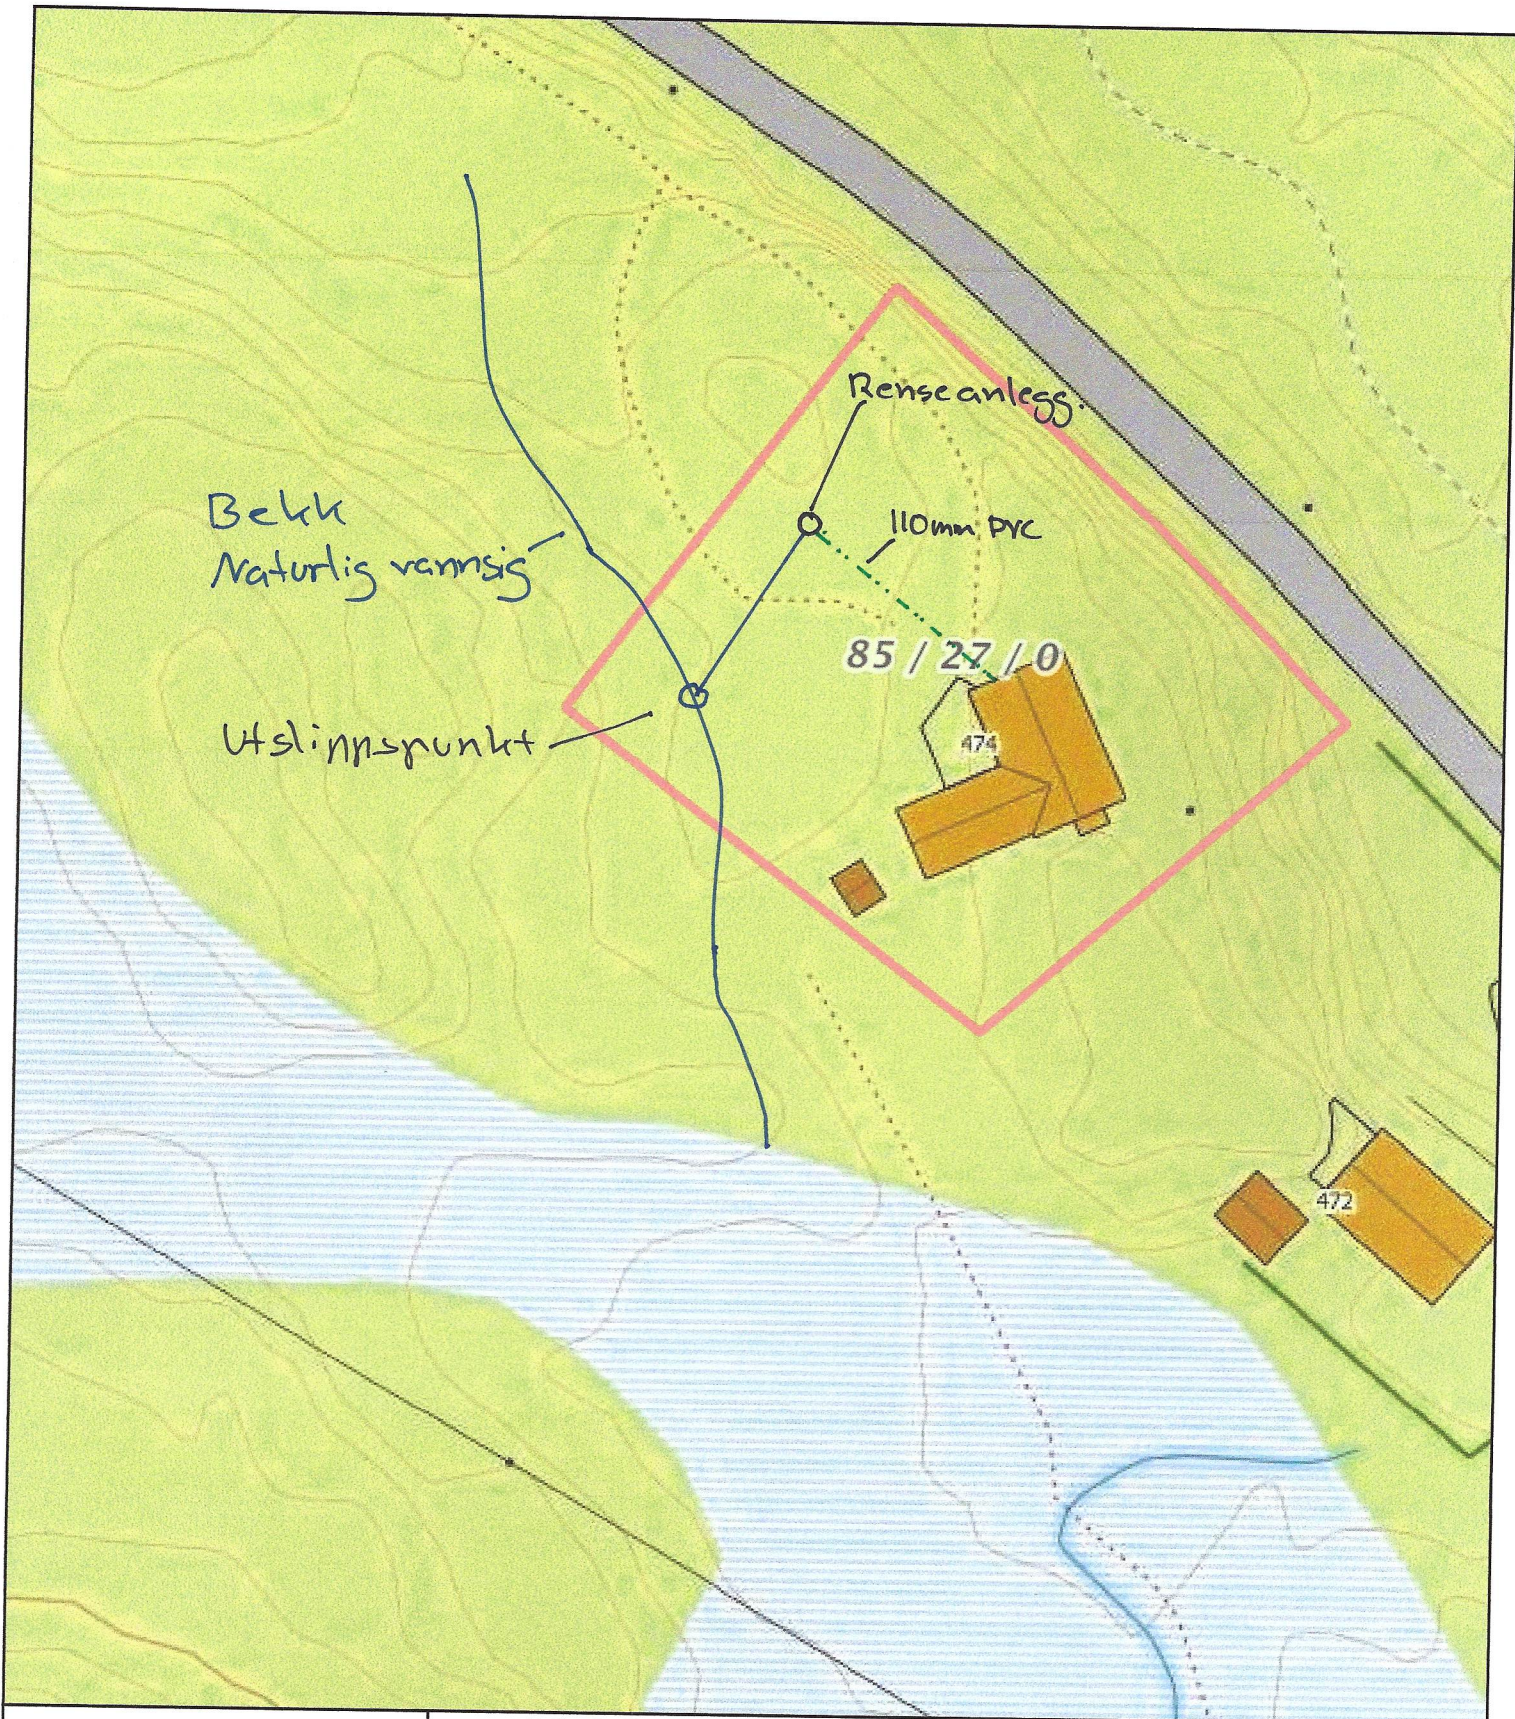

0 5 10 15m

Målestokk 1: 500 ved A4 utskrift

Utskriftsdato: 29.09.2020 10:22

Eiendomsdata verifisert: 29.09.2020 10:20

GÅRDSKART 4631-85/27/0

Tilknyttede grunneiendommer:

85/27/0



NIBIO

NORSK INSTITUTT FOR
BIOØKONOMI

Helling jordbruksareal

TEGNFORKLARING



Større enn 1:3

Mellom 1:5 og 1:3

Mindre helling, samt andre

Sum

AREALTALL (DEKAR)

	0.0	0.0
	0.0	0.0
	1.3	1.3
	1.3	1.3

Kartet viser valgt type gårdskart for eiendommen man har søkt på. I tillegg vises bakgrunnskart for gjenkjennelse.

Arealstatistikken viser arealer i dekar for alle teiger på eiendommen. Det kan forekomme avrundingsforskjeller i arealtallene.

Ajourføringsbehov meldes til kommunen.

— Arealressursgrenser

□ Eiendomsgrenser

● Driftssenterpunkt