


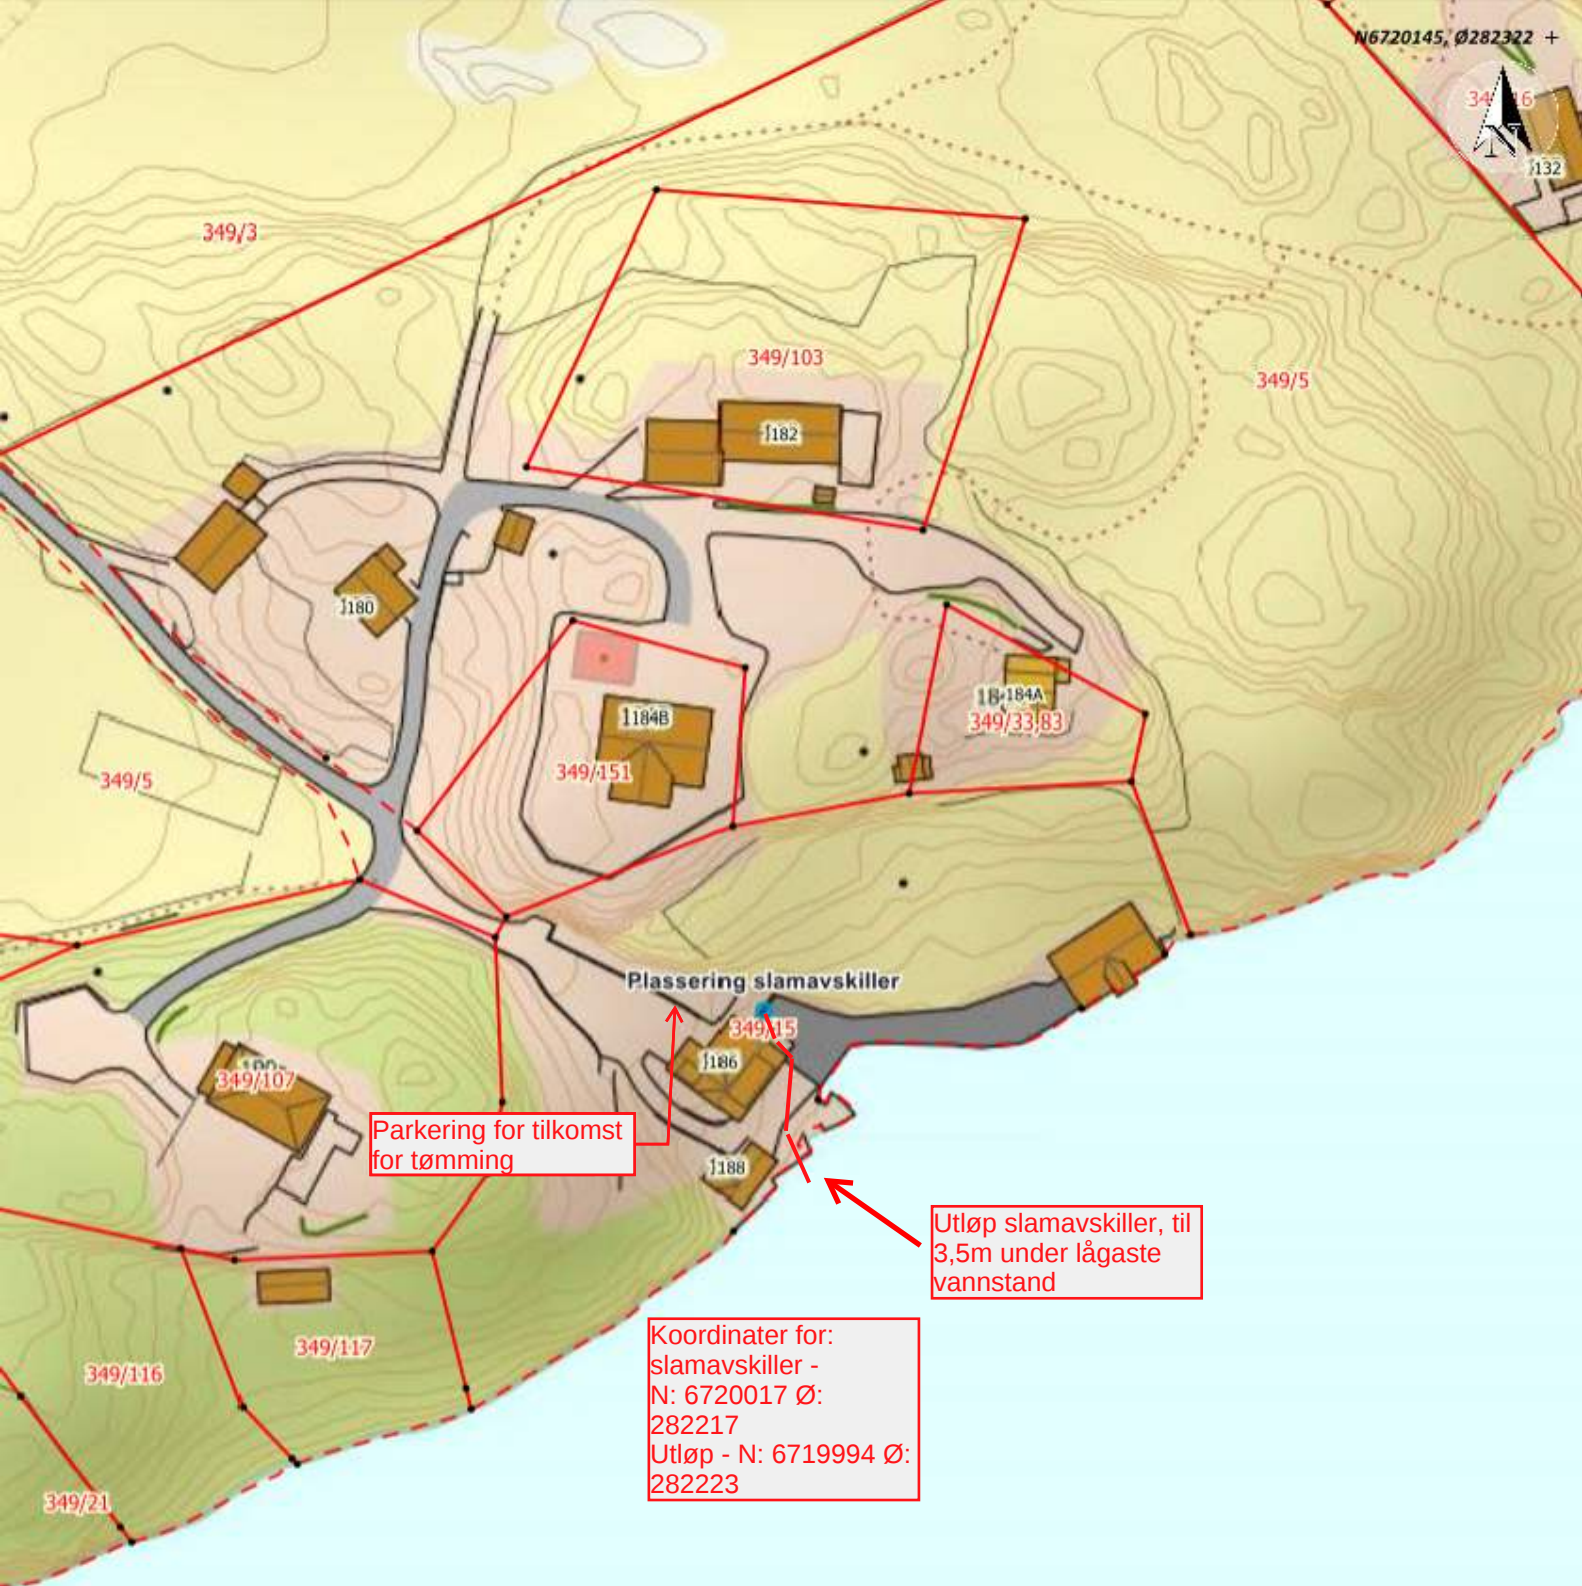

Situasjonskart - Plassering slamavskiller

Dato: 13-09-2020

NHdigi.no

Målestokk: 1:1 000

30m