


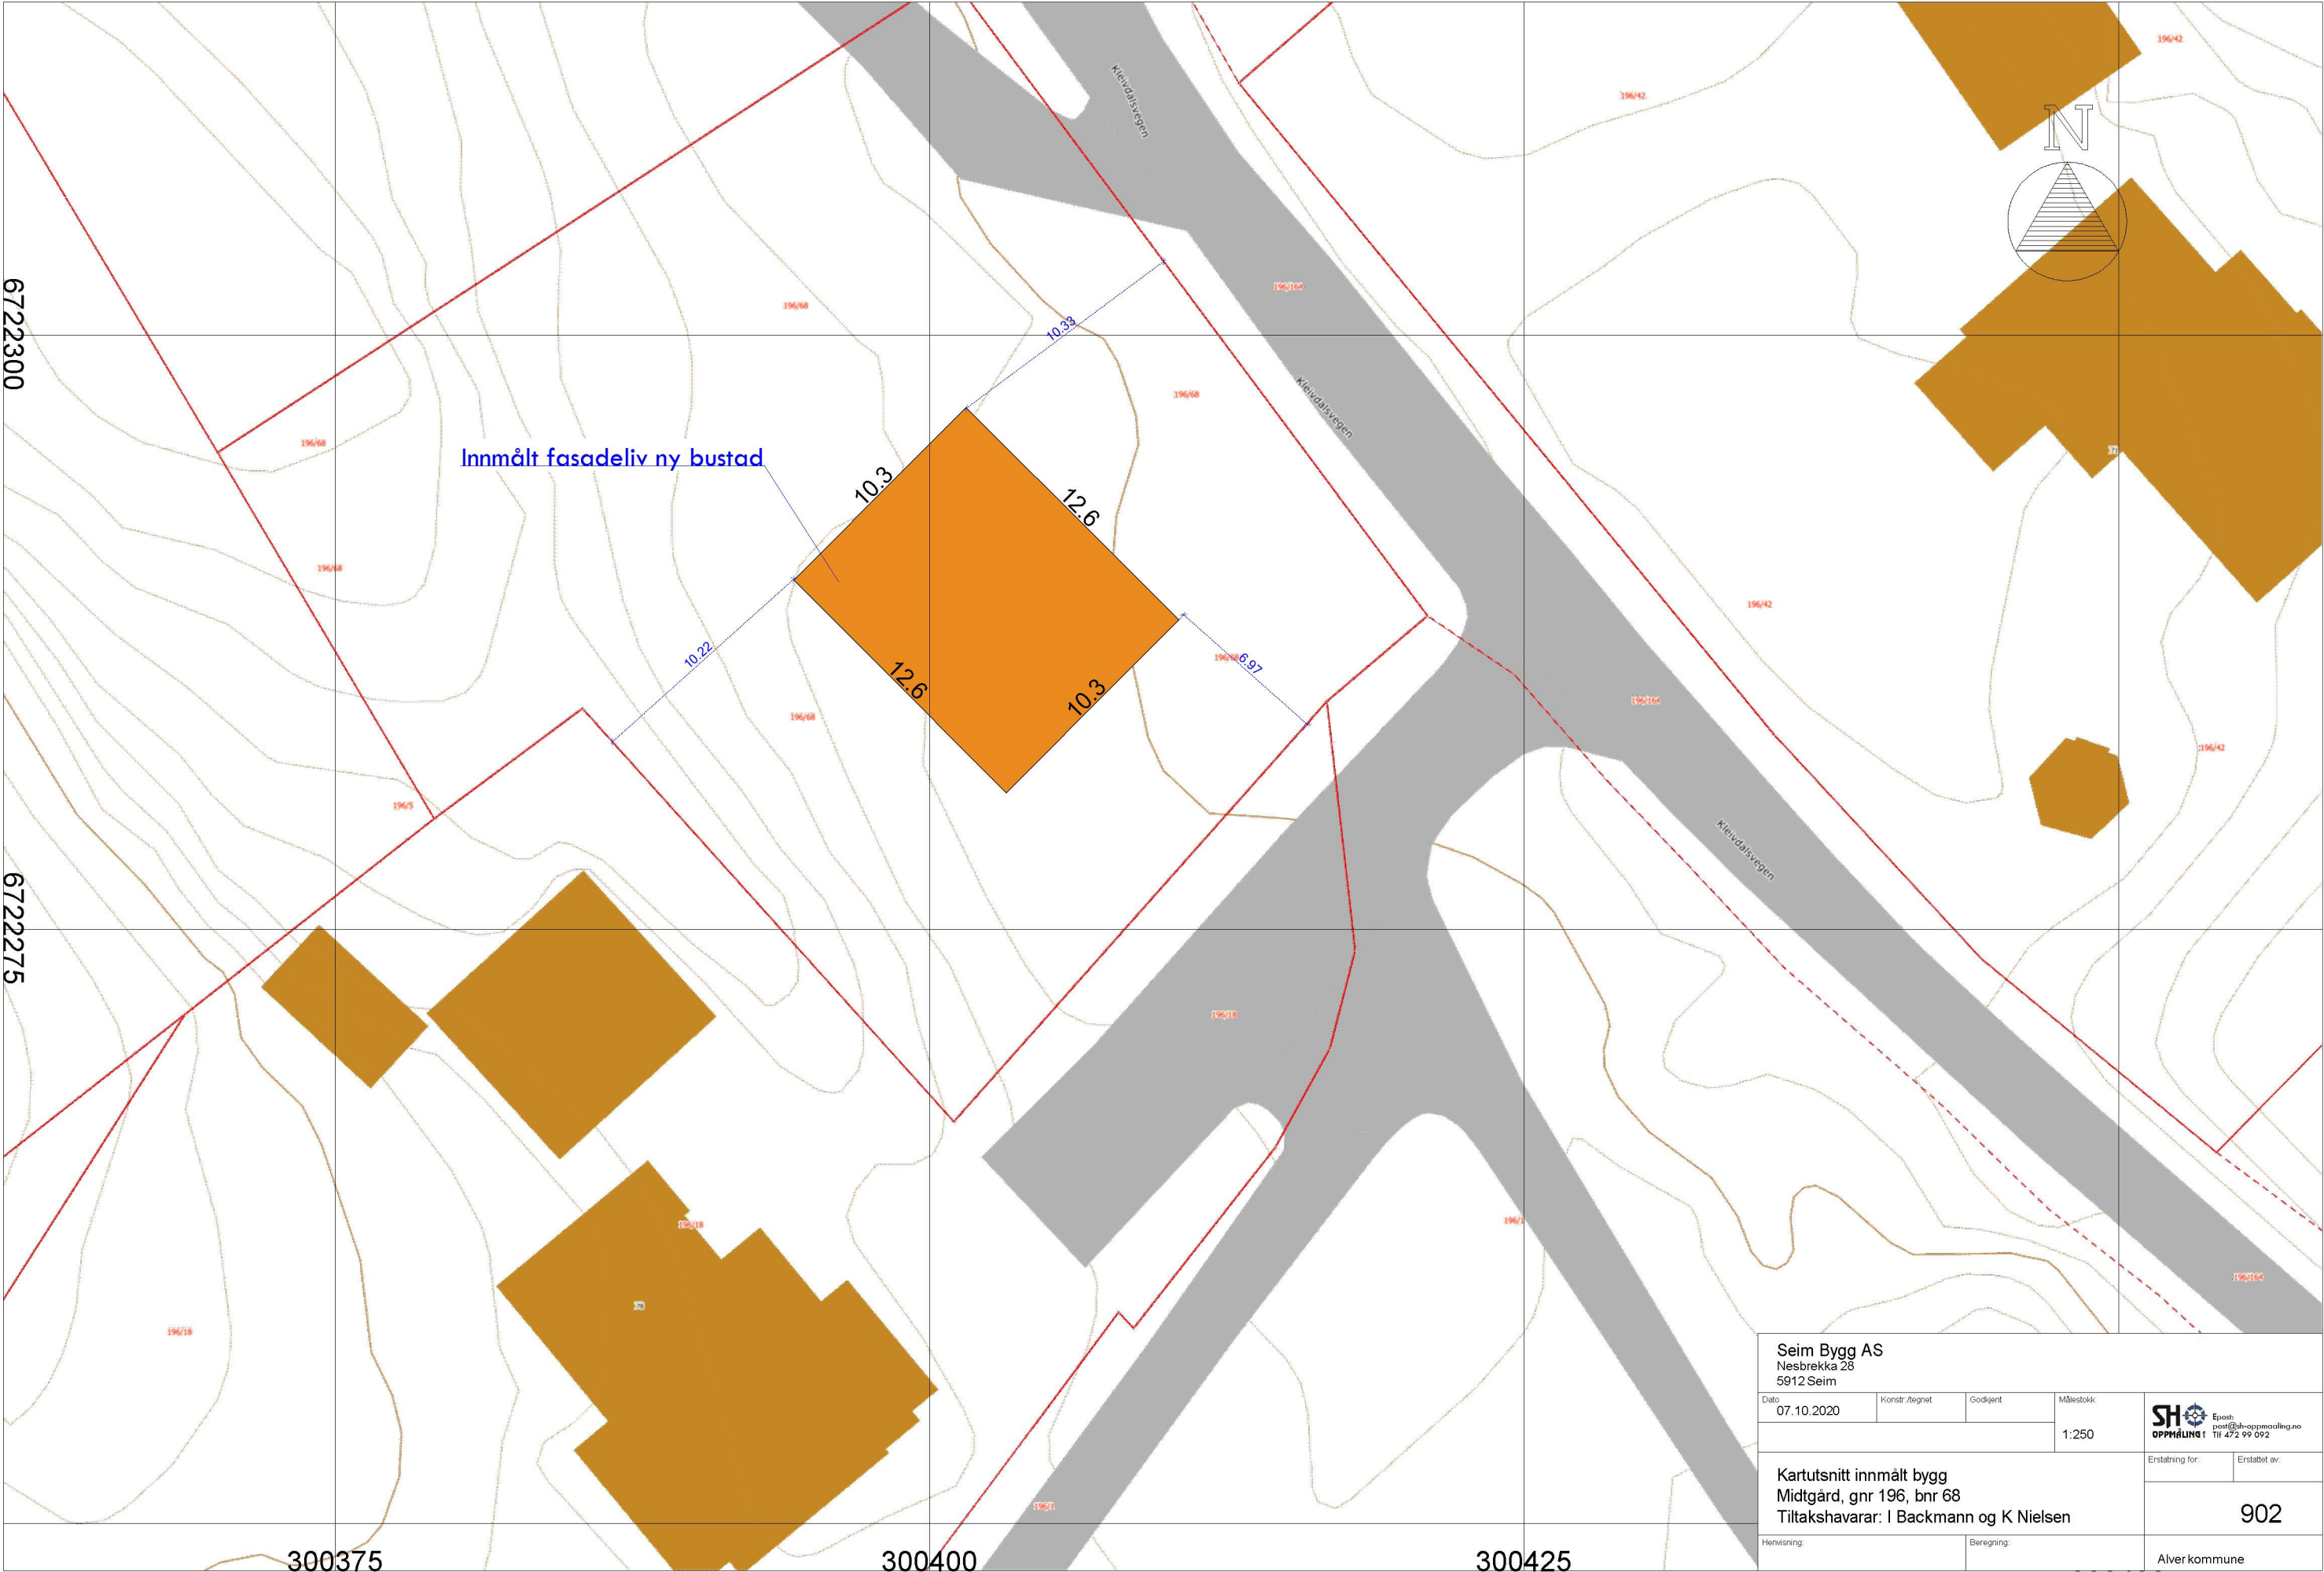

Seim Bygg AS Nesbrekka 28 5912 Seim			
Dato 07.10.2020	Konstr./egnet	Godkjent	Målestokk 1:250
Kartutsnitt innmålt bygg Midtgård, gnr 196, bnr 68 Tiltakshavarar: I Backmann og K Nielsen			Erstatning for: Erstatlet av: 902
Henvisning:		Beregning:	Alver kommune