



Søknad om privat avkjørsel
 - Tilrettelegging for kommunens snuhammer på egen tomt, som etterlyst av kommunen
 - Veiavdelingen ønsker å samarbeide om overvannsprøblematikk og snuplassmulighet i prosjektet.

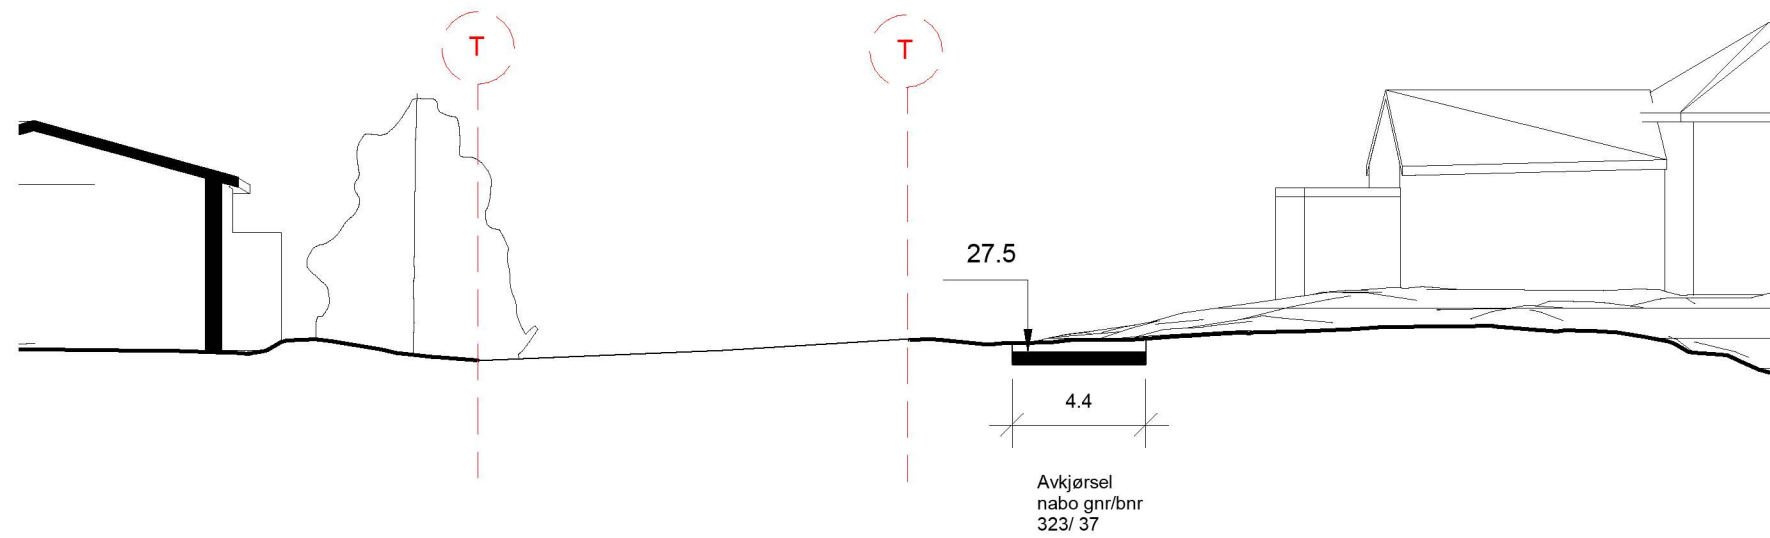

7. Tverrsnitt avkjørsel og snuhammer FØR.
 1 : 250

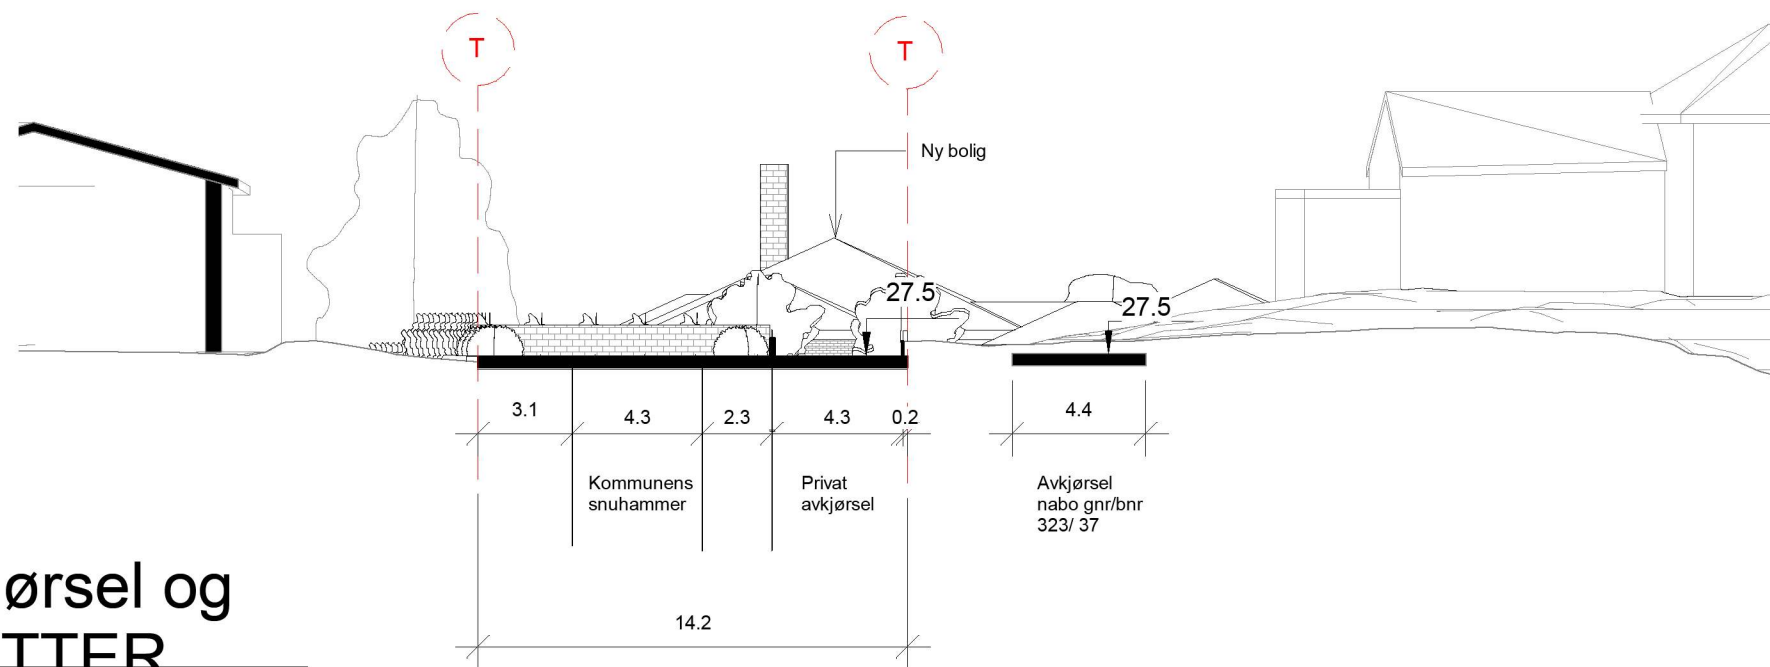

7. Tverrsnitt avkjørsel og snuhammer ETTER
 1 : 250

C:\Users\Birik\Documents\200921 Frelkhaug enebolig_Sentral_Yngvid.rvt