
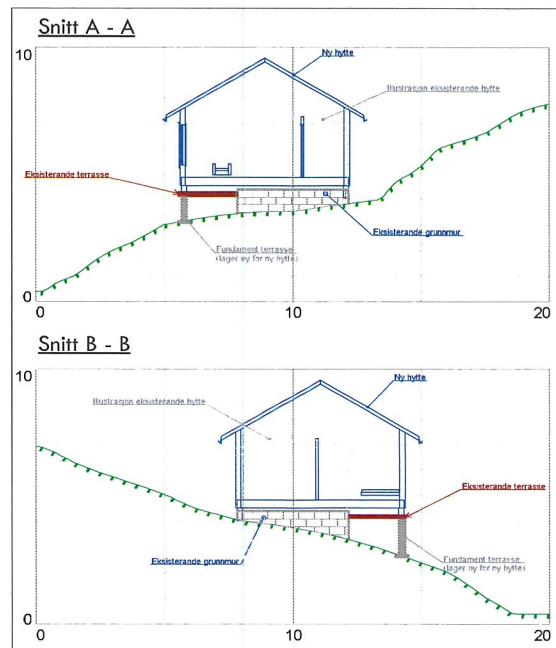
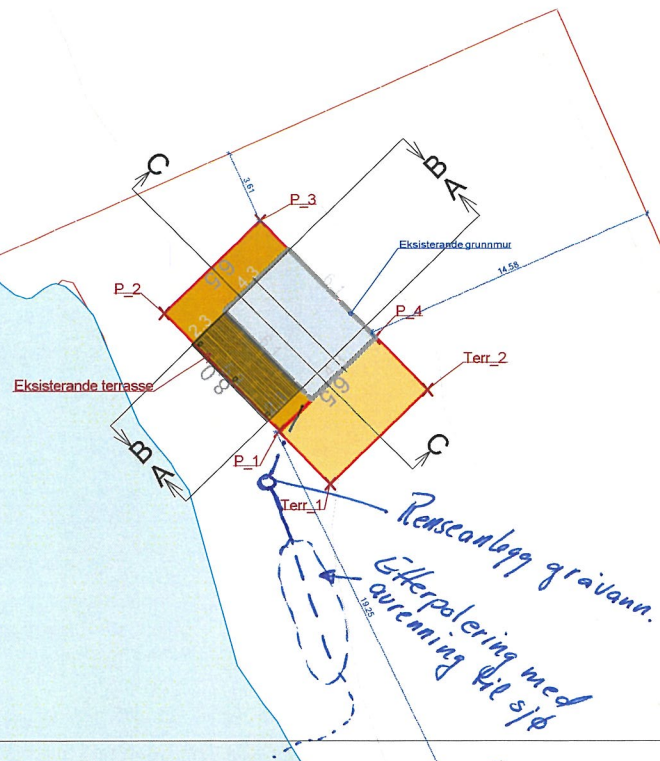


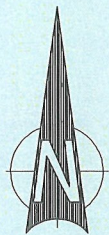

Teiknforklaring

- Hytte
- Terrasse
- Teiggrænse

Kålas Bygg AS Torvhusmyrane 5913 Eikangervåg				Kartprosjekt: Kilde for kartprosjekt: Lendås kommune Koordinatsystem: UTM-zona23-Euro-83 Dato for kartprosjekt: 27.05.2019 Neposgrunnlag: N19 2000	
Dato: 06.06.2019	Kontor: Aegnet sh	Godekjent:	Målestokk: 1:250	SH OPPHÅLINGS Epost: post@sh-opphaling.no Telefon: 19 475 99 092	
Ny hytte i forhold til eksisterende hytte Gnr 203, bnr 31, Sauvågen 123				Erstatning for:	Erstatning av:
				904	
Hensetning		Beregning		Lindås kommune	