


Fyls. 1-13

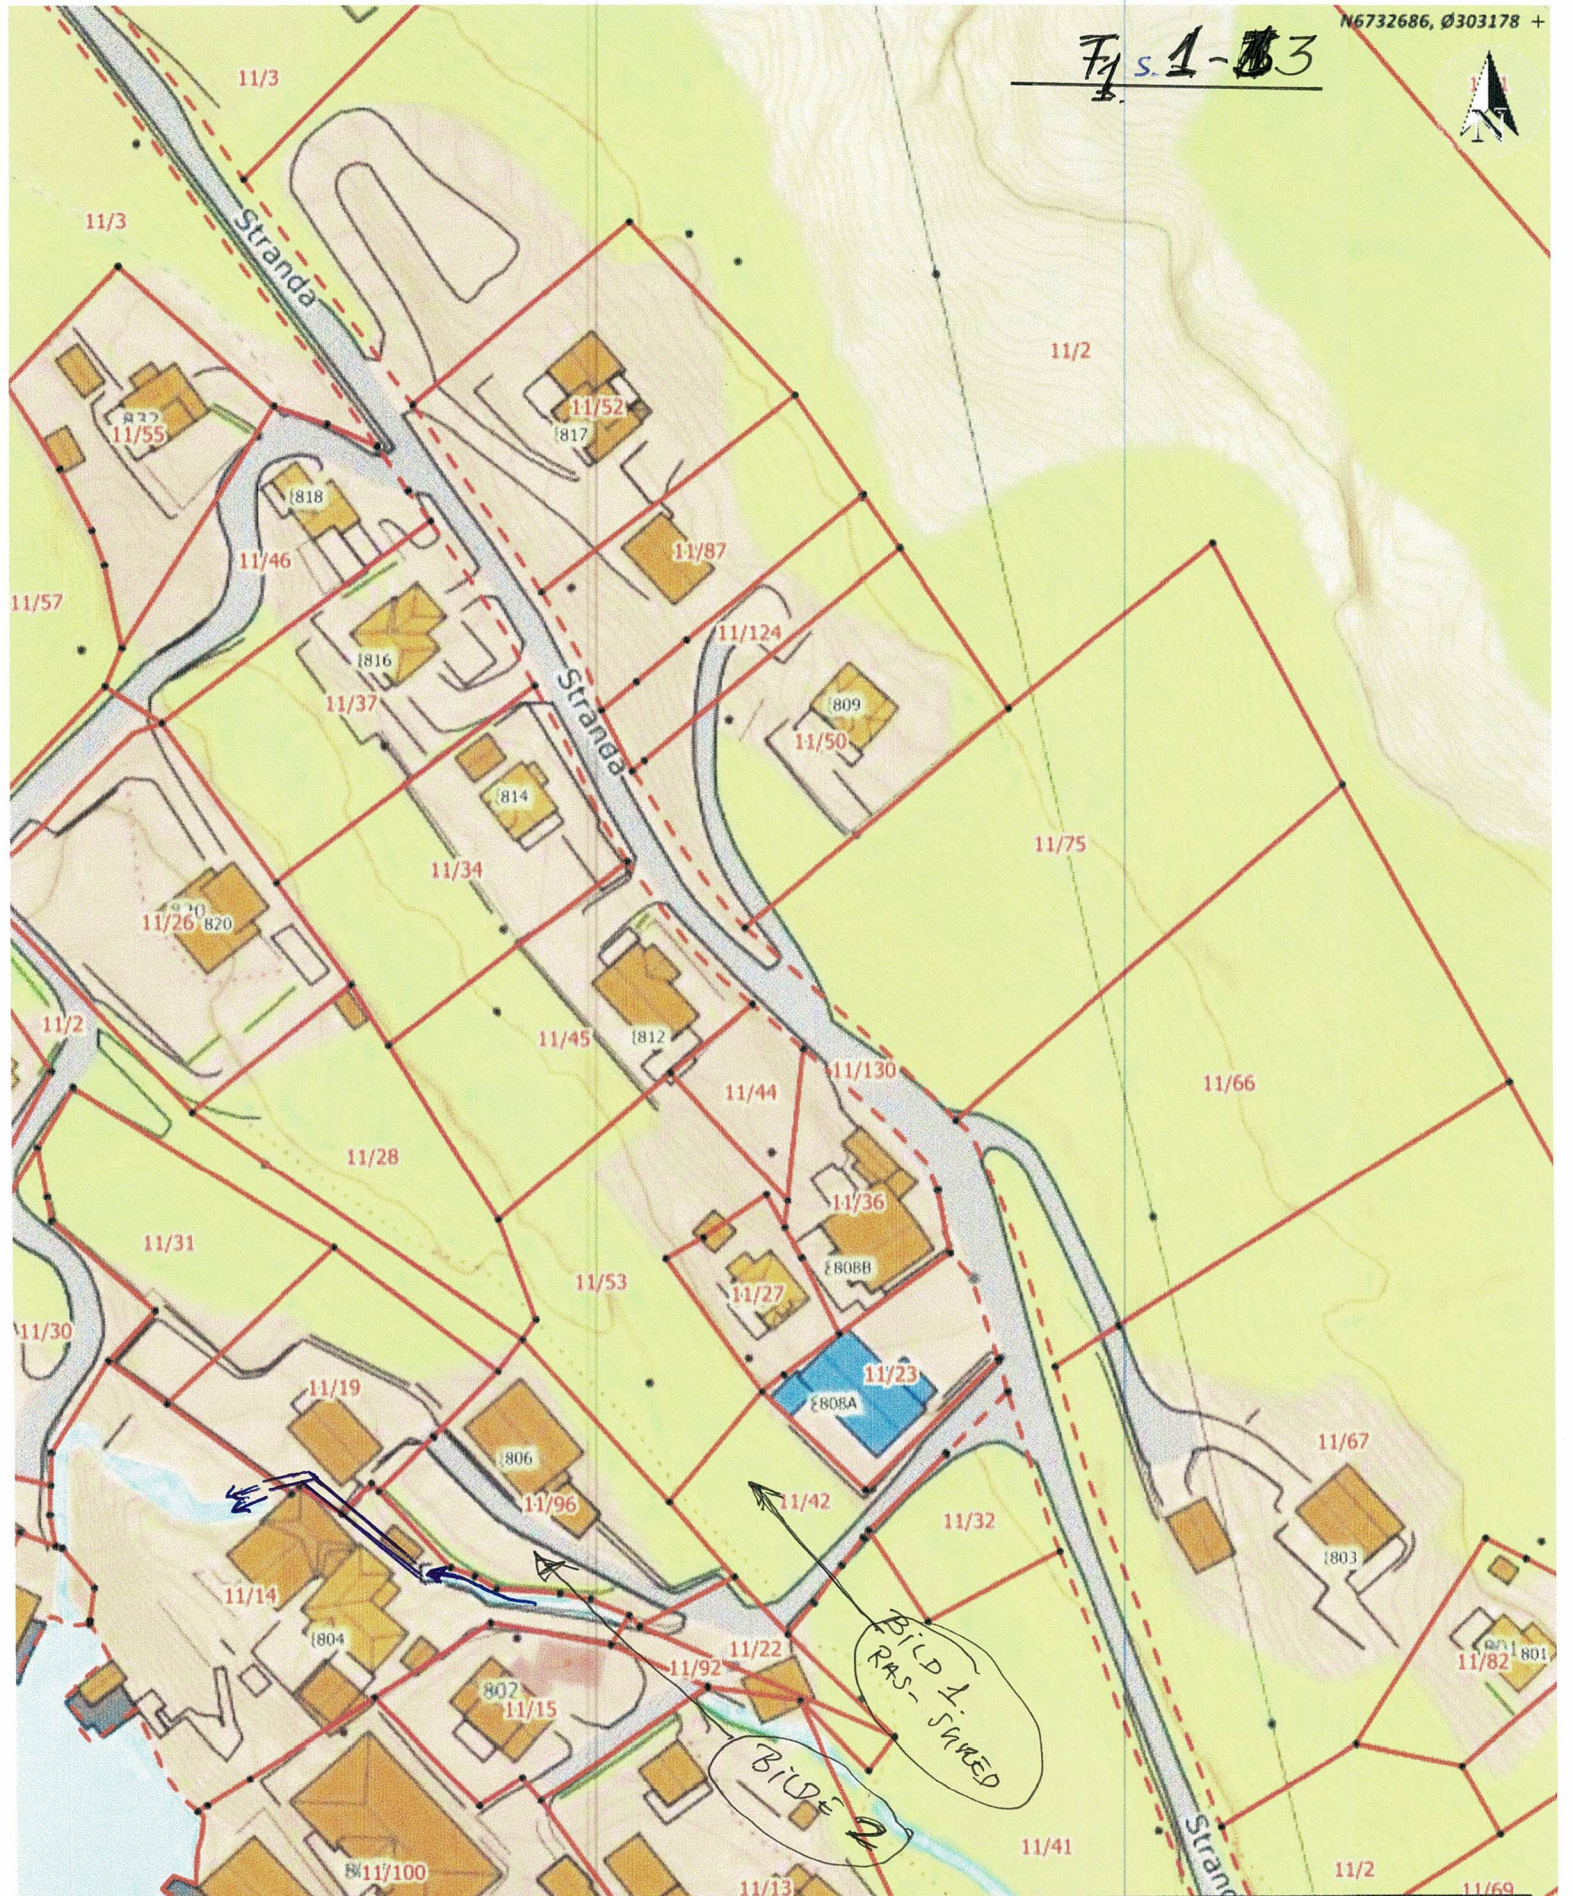

Situasjonskart -  
*FLOM*  
*RAS-09 SIKEDFARE*

**Ndigi.no**

Dato: 13-10-2020

Målestokk: 1:1 000

