


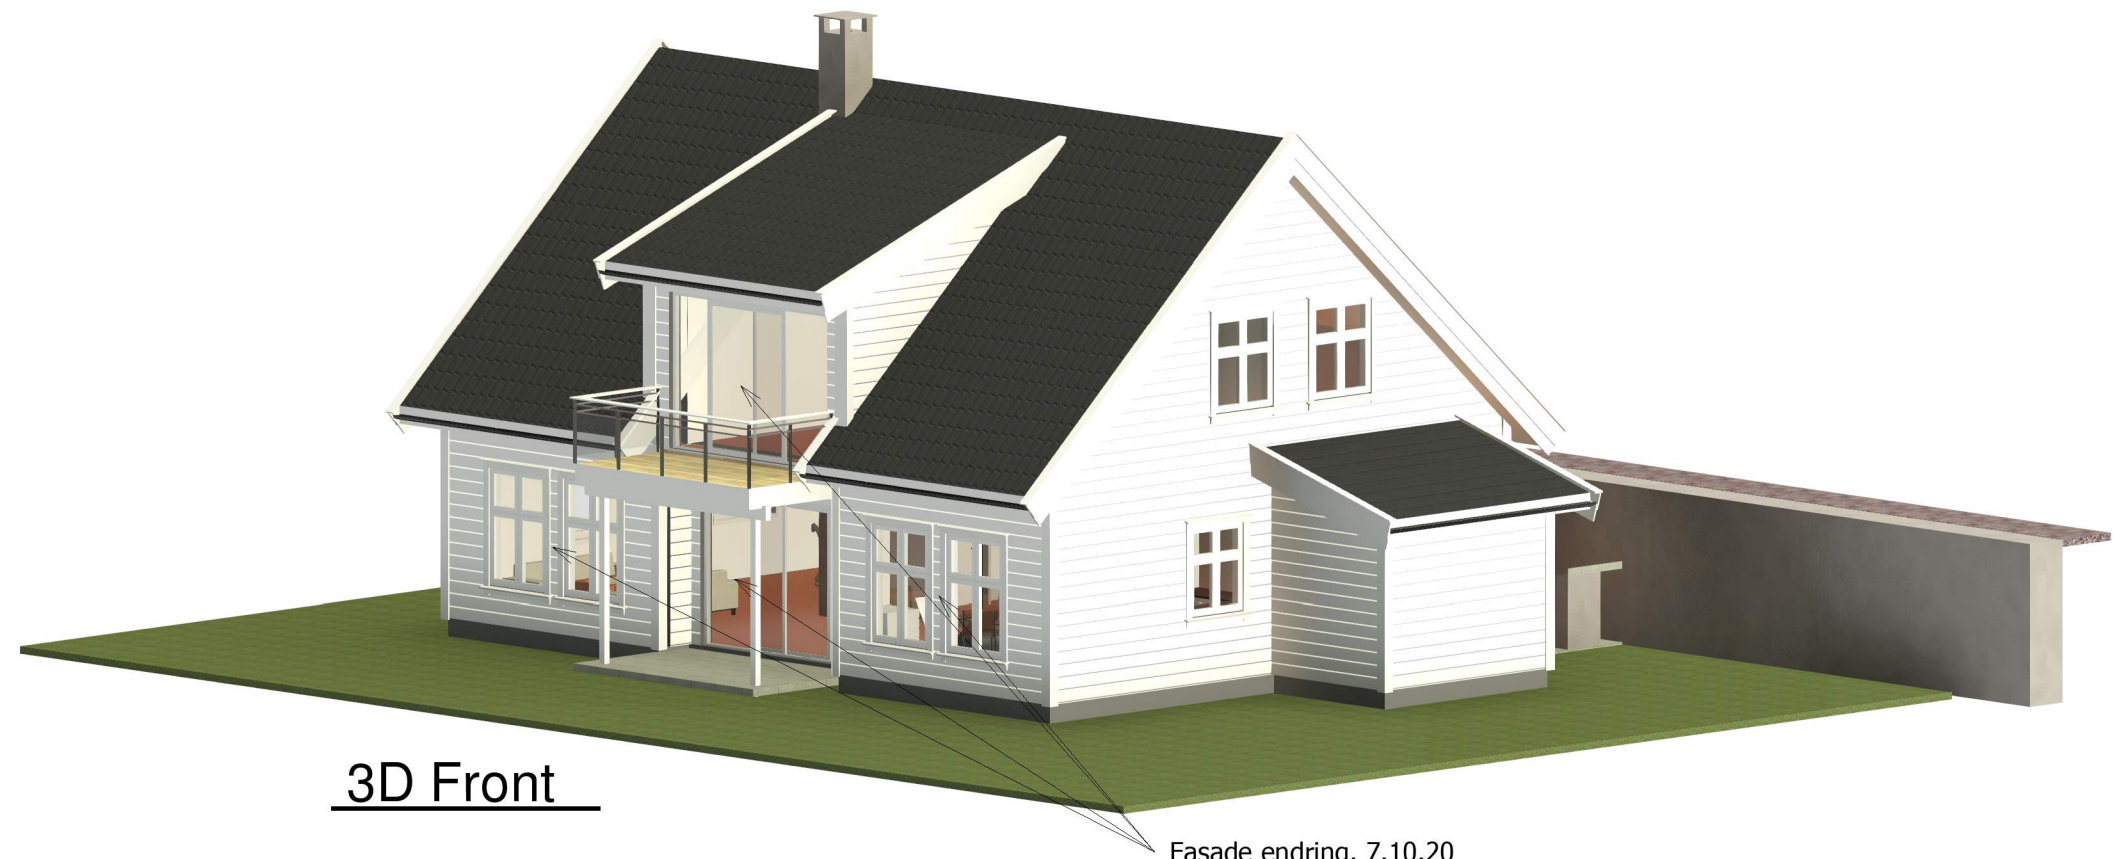

3D Front

Fasade endring. 7.10.20



3D Inngang

ing. asbjørn danielsen as
RÅDGIVENDE INGENIØRER I BYGGTEKNIKK

Fabrikkgaten 5, 5059 Bergen E-post: asbjorn@asdaniel.no Tlf:
900-73-123

TILTAKSHAVER:

Mona Røsseland og Tjalve Morken

PROSJEKT:

Rotevikshaugen 27

TEGNINGSTITTEL:

3D visning

STATUS TEGNING:

Byggemeldings teikning.

MÅLESTOKK:

1:100-A3

DATO:

07/10/20

TEGNET AV:

Koma

EGENKONTROLL:

UAVHENGIG KON:

PROSJEKT NR:

1783

TEGNING NR:

54

REVISJON: