


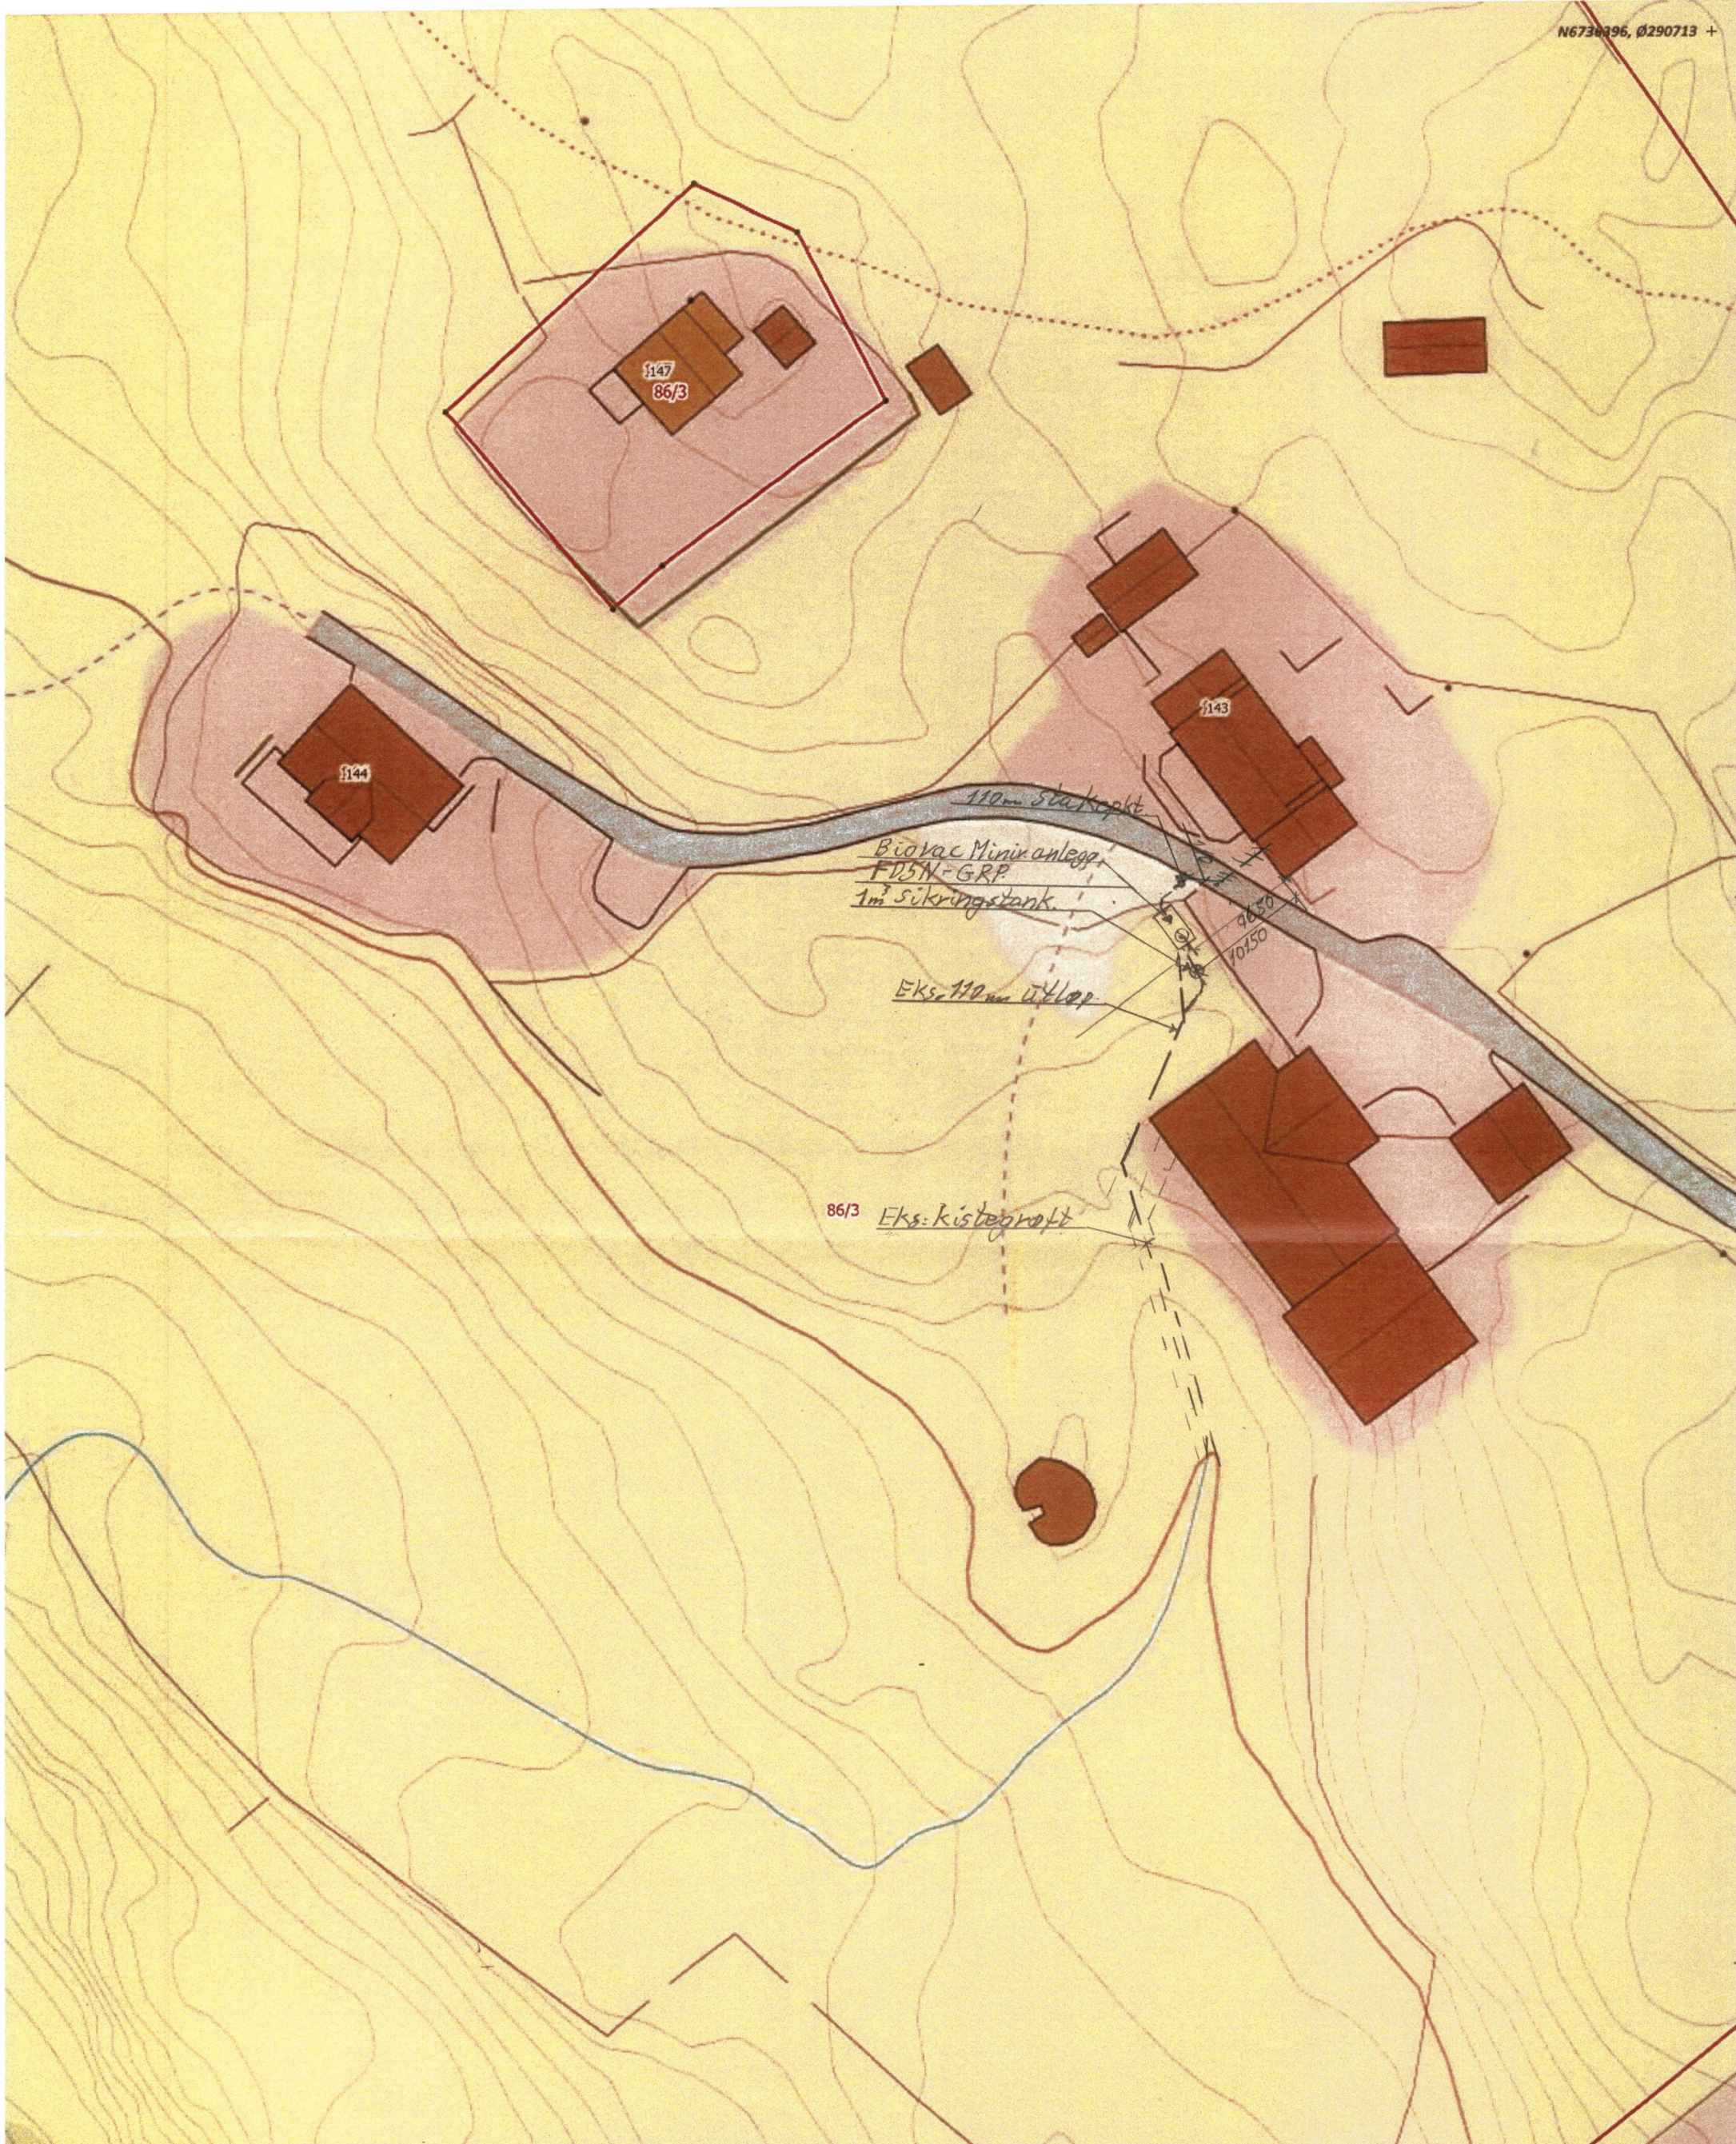

|   |                                 |   |
|---|---------------------------------|---|
| <p><b>Situasjonskart - Minirensanlegg med utslepp</b><br/>Monica og Stein Erik Ones<br/>Onesvegen 143<br/>5956 Hundvin</p>  | <p><b>NHdigi.no</b></p>         | <p>Dato: 06-10-2020</p> <p><b>LINDÅS RØR &amp; SANITÆR</b><br/>5914 ISDALSTØ<br/>TLF. 56 35 74 50<br/>FAX 56 35 22 95</p> <p><i>L. N.</i></p> |
| <p><b>LINDÅS RØR &amp; SANITÆR</b><br/>5914 ISDALSTØ<br/>TLF. 56 35 74 50<br/>FAX 56 35 22 95</p> <p><i>Leif Nærdal</i></p> | <p>North arrow pointing up.</p> | <p>Målestokk: 1:500</p> <p>15m</p> <p>86/2</p>                                                                                                |