

Fylkesmannen i Vestland
Njøsavegen 2
6863 LEIKANGER

Referansar:
Dykkar:
Vår: 20/17462 - 20/73511

Saksbehandlar:
Larissa Dahl
larissa.dahl@alver.kommune.no

Dato:
17.11.2020


Oversender søknad til uttalelse - gbnr 345/35 Vikebø


Tiltak: Dispensasjon
Byggjestad: Gbnr: 345/35
Tiltakshavar: Ingrid Brakstad Klausen
Ansvarleg søkjar:

Saka gjeld søknad om dispensasjon for etablering av parkeringsplass på ca. 190 m², etablering av ny vegtrase til eksisterande bustad, flytting av avkjørsle frå kommunal veg. Tiltaket krev dispensasjon frå 100-meters belte langs Rylandsvassdraget og frå planføremaal LNF og frå offentleg-privat tenesteyting i kommunedelplanen for Meland.

Planstatus

Eigedomen ligg i uregulert område innanfor det som i kommunedelplanen sin arealdel for Meland er definert som delvis LNF-føremål og delvis Offentleg-og privat tenesteyting. Tiltaket krev dispensasjon frå 100-meters belte mot Rylandsvassdraget i tillegg:

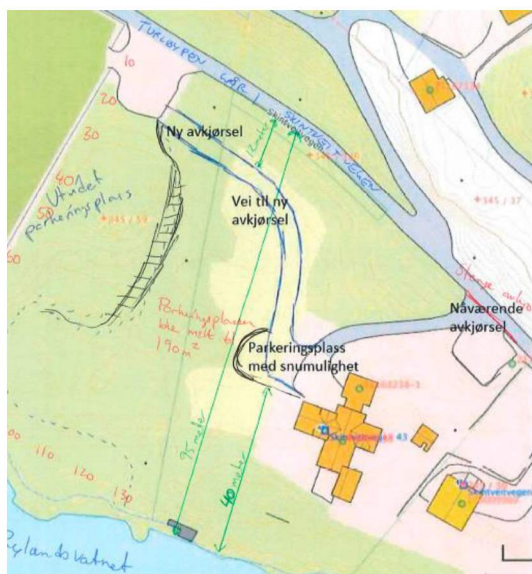

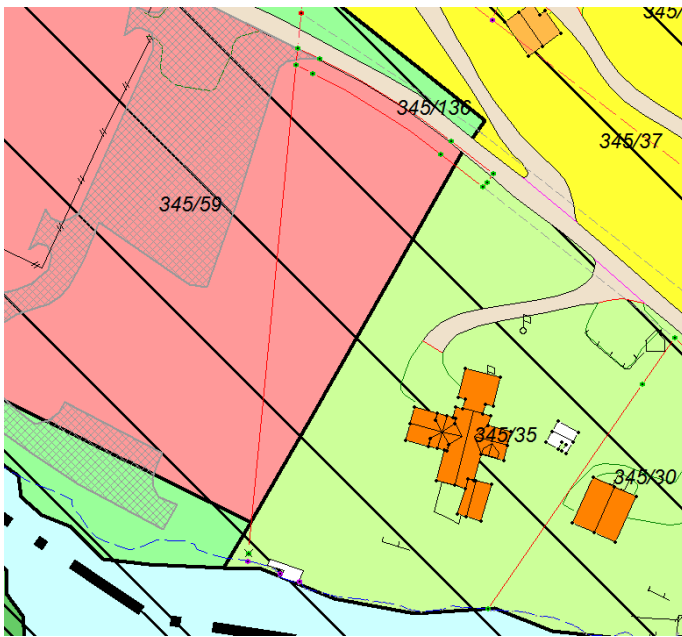**Dispensasjon**

Kommunen skal vurdere saka. Mellom anna skal kommunen vurdere om vilkåra for å gje dispensasjon er oppfylt og kva for konsekvensar tiltaket kan ha.

Veglova

Vurderingar etter veglova skal vegavdelinga i Alver kommune førebu.

Frist

Frist for uttale er 4 veker frå oversendinga, jf. pbl. § 21-5 (3).

Med vennleg helsing
Alver kommune, Plan og byggesak

Marianne Aadland Sandvik
Avdelingsleiar

Larissa Dahl
Rådgjevar

Dette dokumentet er elektronisk godkjent og har difor ingen signatur.

Vedlegg:

Tilleggsdokumentasjon for gbnr 345/35 Vikebø
Situasjonsplan Skintveitvegen 43 med mål
Situasjonsplan Skintveitvegen 43 med mål tegnet av entrepenør
Søknad om vurdering av dispensasjon
Epost - Søknad om vurdering av dispensasjon for opparbeiding av vegtilkomst - gbnr 345/35 Vikebø
Vedlegg til søknad om dispensasjon for opparbeiding av veitilkomst - gbnr 345/35 Vikebø
Vedlegg - skisse av vei
Søknad om dispensasjon for opparbeiding av veitilkomst - gbnr 345/35 Vikebø
Dispensasjonssøknad Skintveitvegen 43
Vedlegg 2 Grunnbok Skintveitvegen 43

Vedlegg:

Vedlegg 1 Skisse av tiltak

Kopi til:

Erik Klausen

Postboks 70

5906

FREKHAUG

Ingrid Brakstad Klausen

Postboks 70

5906

FREKHAUG

Mottakrarar:

Alver kommune

Postboks 4

5906

FREKHAUG

Fylkesmannen i Vestland

Njøsavegen 2

6863

LEIKANGER

Vestland fylkeskommune

Postboks 7900

5020

BERGEN