

ARKIV

Gjenn Kvalvågnes

LINDAS KOMMUNE

INGENIØR P. H. H. H. H.


00915 121.4.76

Arkiv 010

Hordaland
14 JUN 1976
landbrukselskap

HANDSAMADEN
11 JAN. 1977
LINDAS BYGNINGSRÅD

LINDAS JORDSTYR
13. MAR 1976
Jnr. 358 84/6

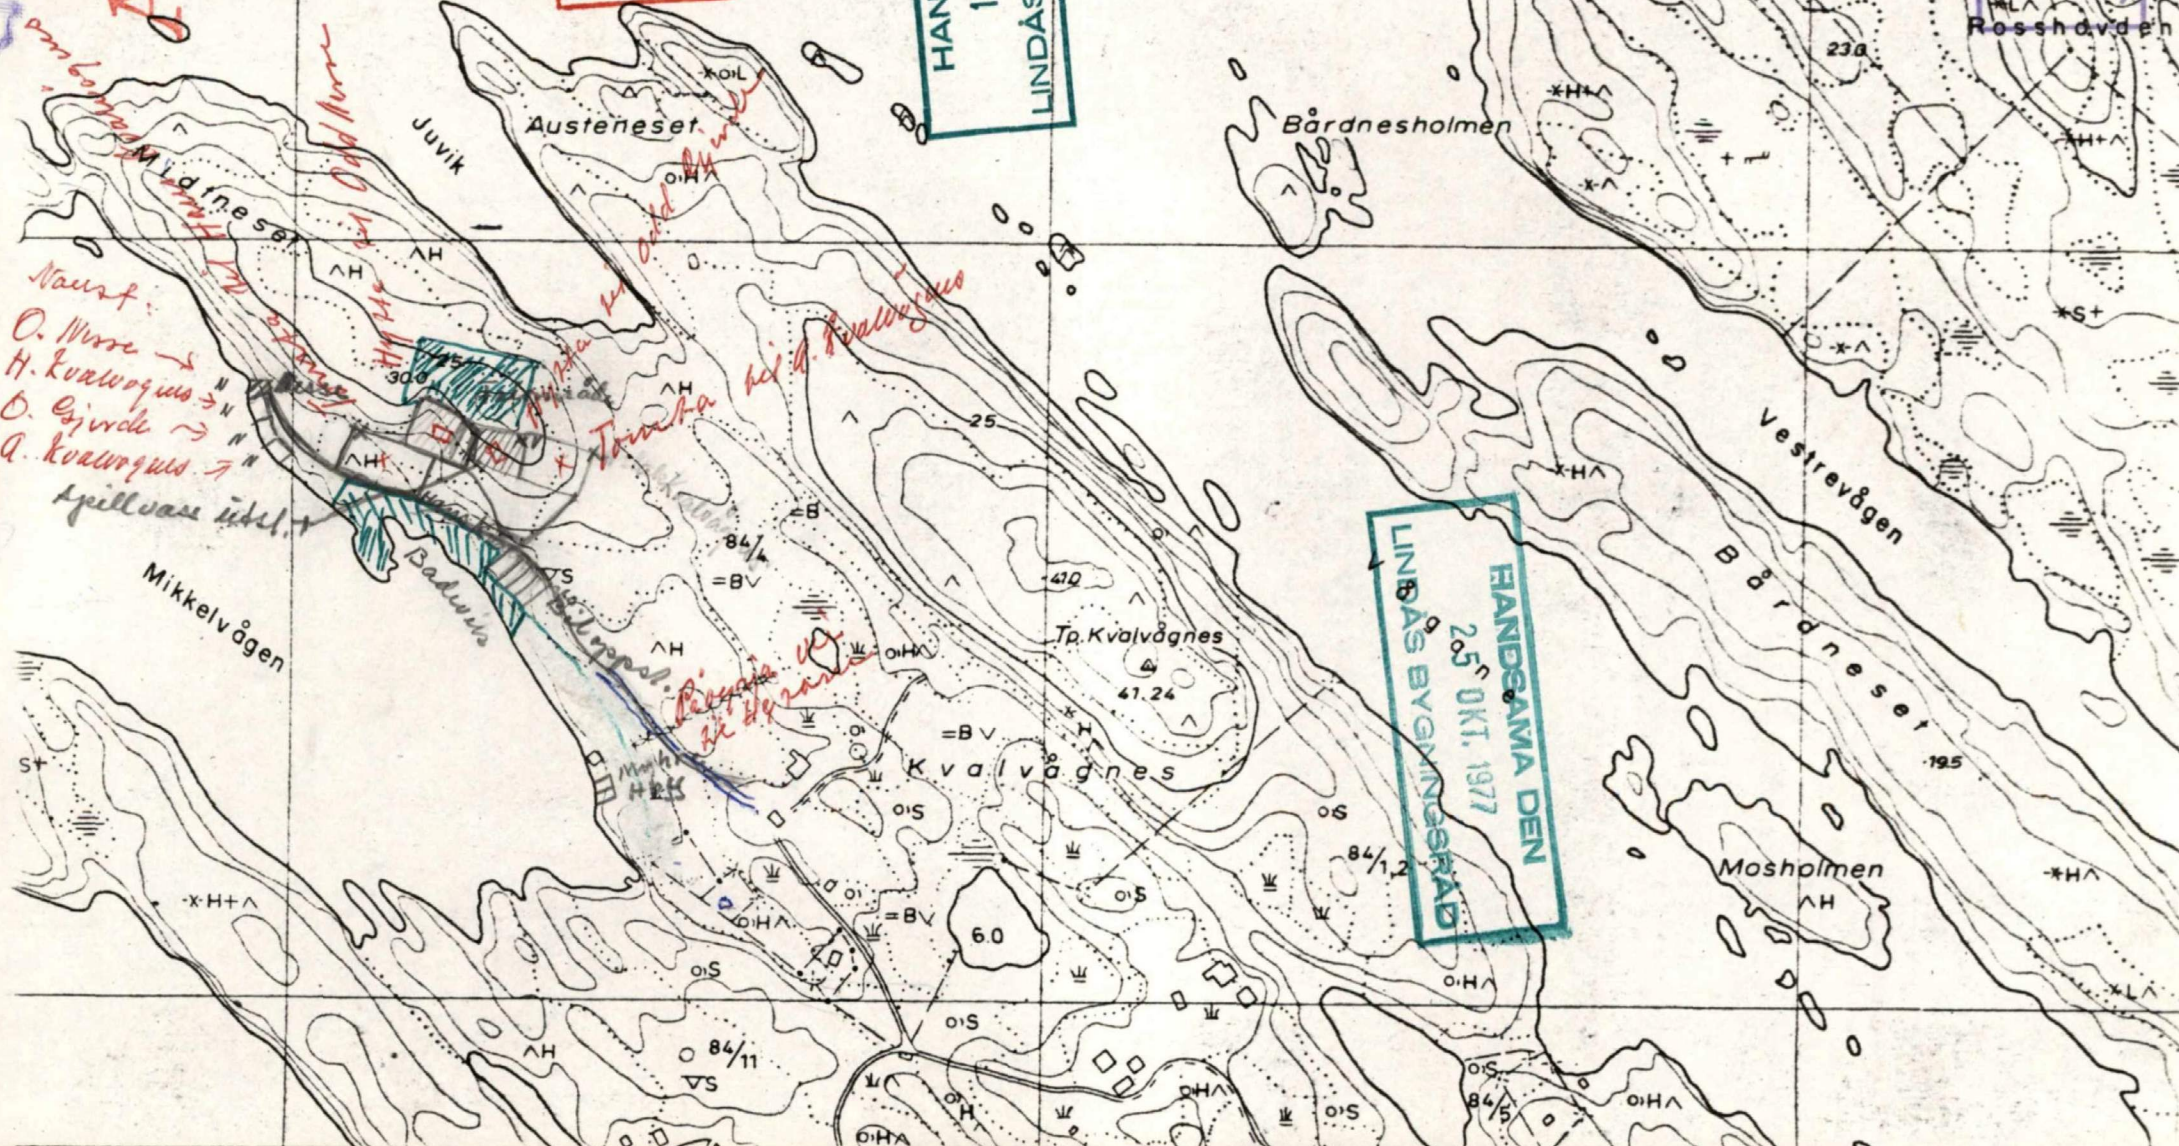

Nausf:
O. Murre →
H. Kvalvågnes →
O. Eijvold →
Q. Kvalvågnes →

Spillvass utel.
Mikkelvågen

Om bygning

Juvik
Austneset

Påvisning av bygning

HANDSAMADEN
25 OKT. 1977
LINDAS BYGNINGSRÅD

Rosshøyden