


Situasjonsplan 1:500

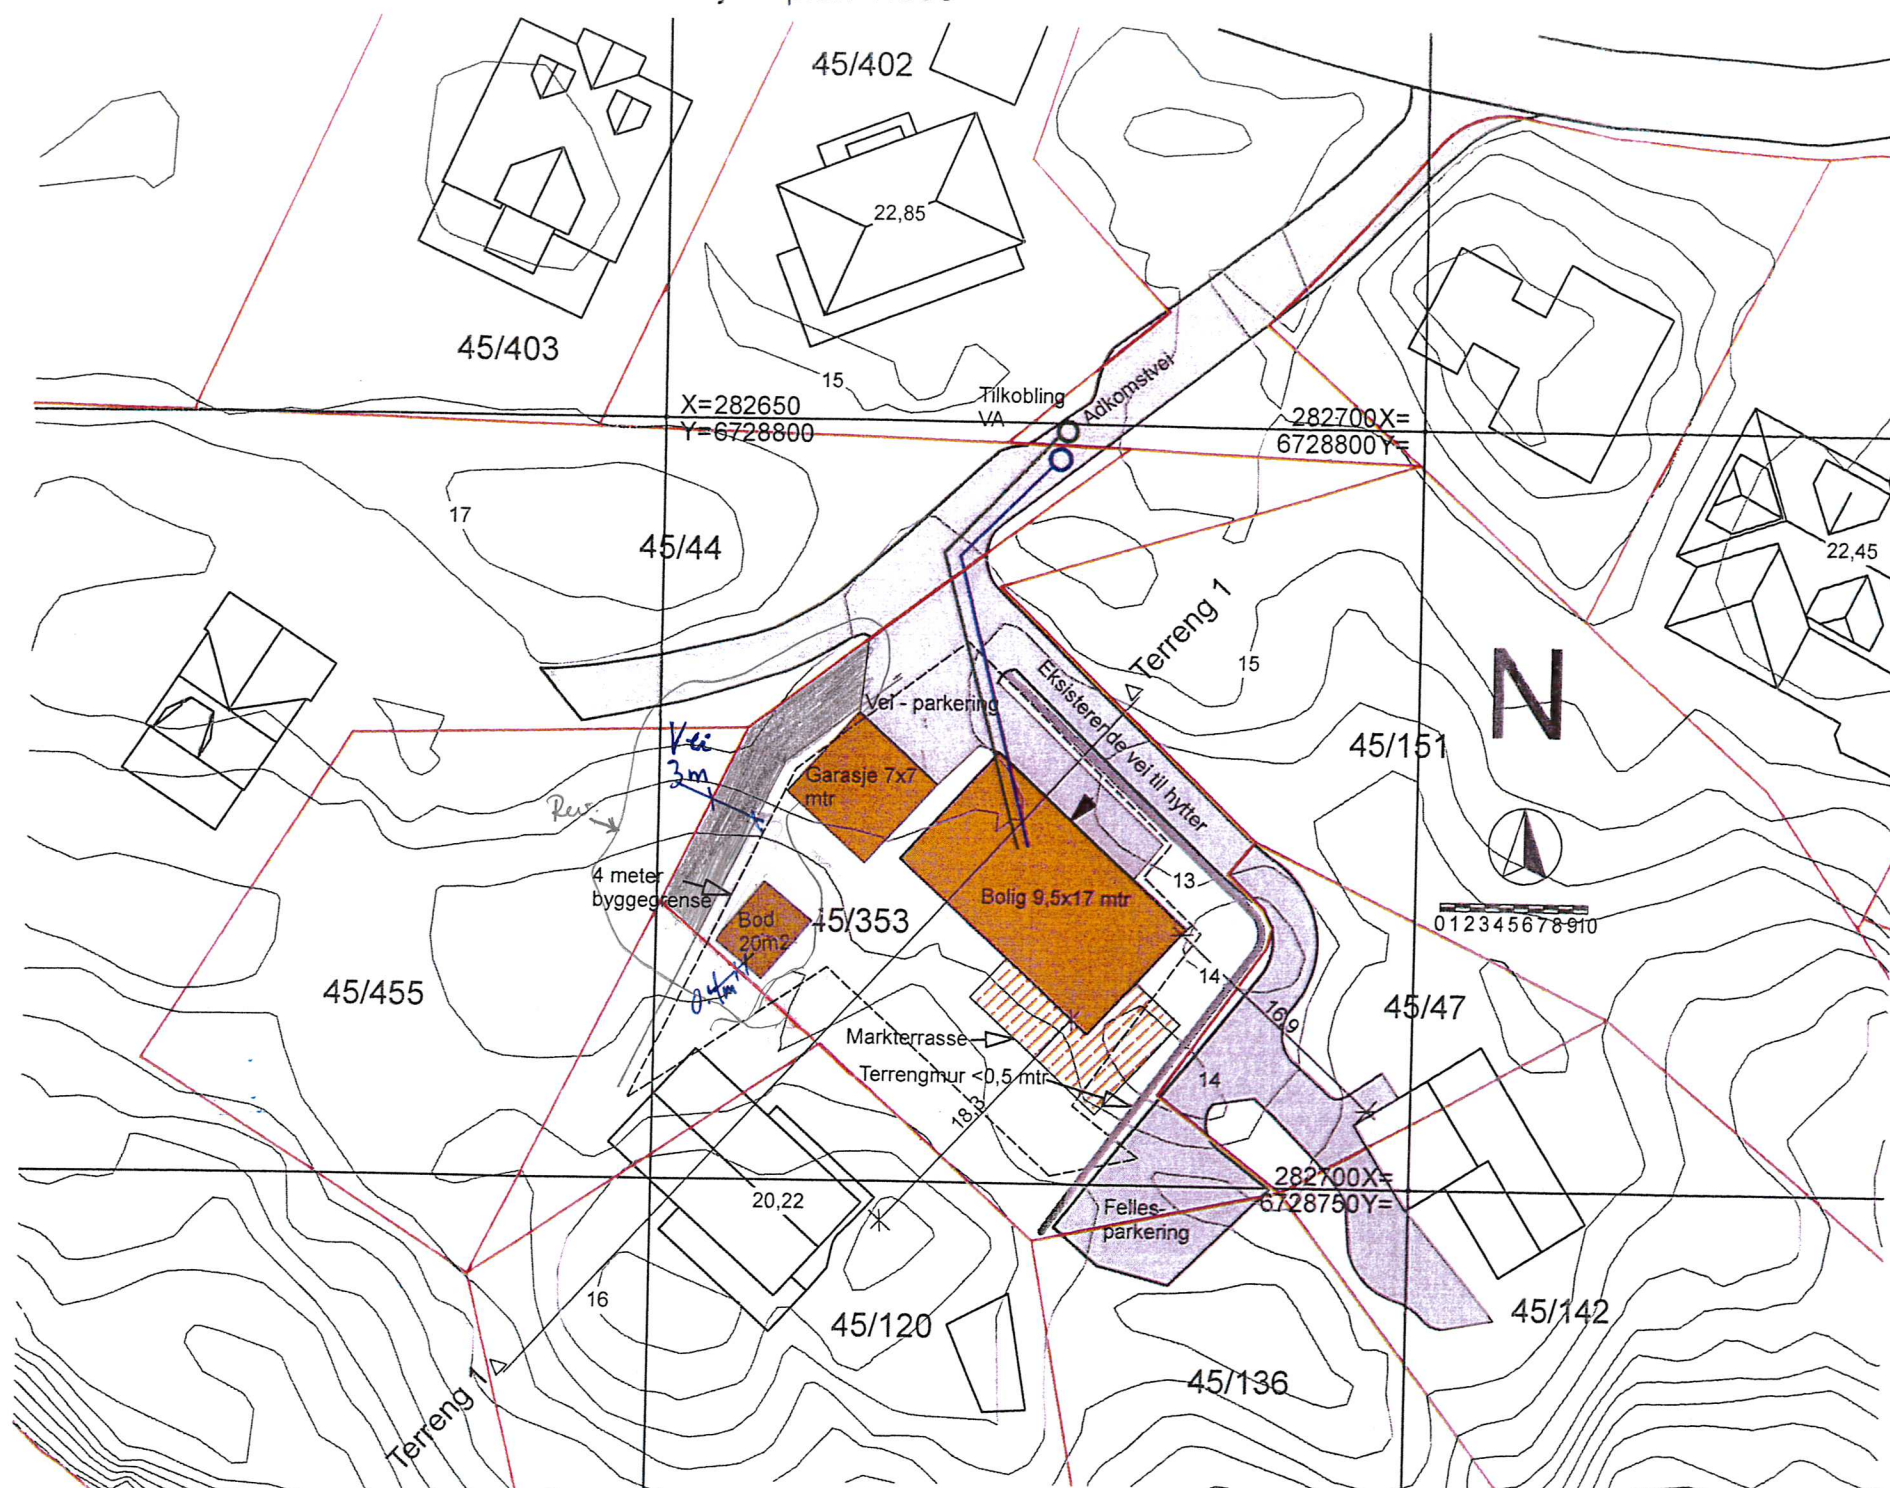

Tegnforklaring

- Vann
- Avløp
- Terrengmur <0,5mtr
- Planert terreng
- Eksisterende terreng

- Vei/parkering
- Bygning
- Markterrasse

Planeringshøyde +14,0.

Mønehøyde er vist på flere bygg/naboer.


Hvitt areal på tomt er grønn/beplantet

Rev. vei og bodplassering 27.02.2018 H.M.Aarland.



Eidsvågbakken 1
5105 Eidsvåg
Tlf. 55 31 05 44, info@ing-aarland.no

Terrengprofil 1, 1:200

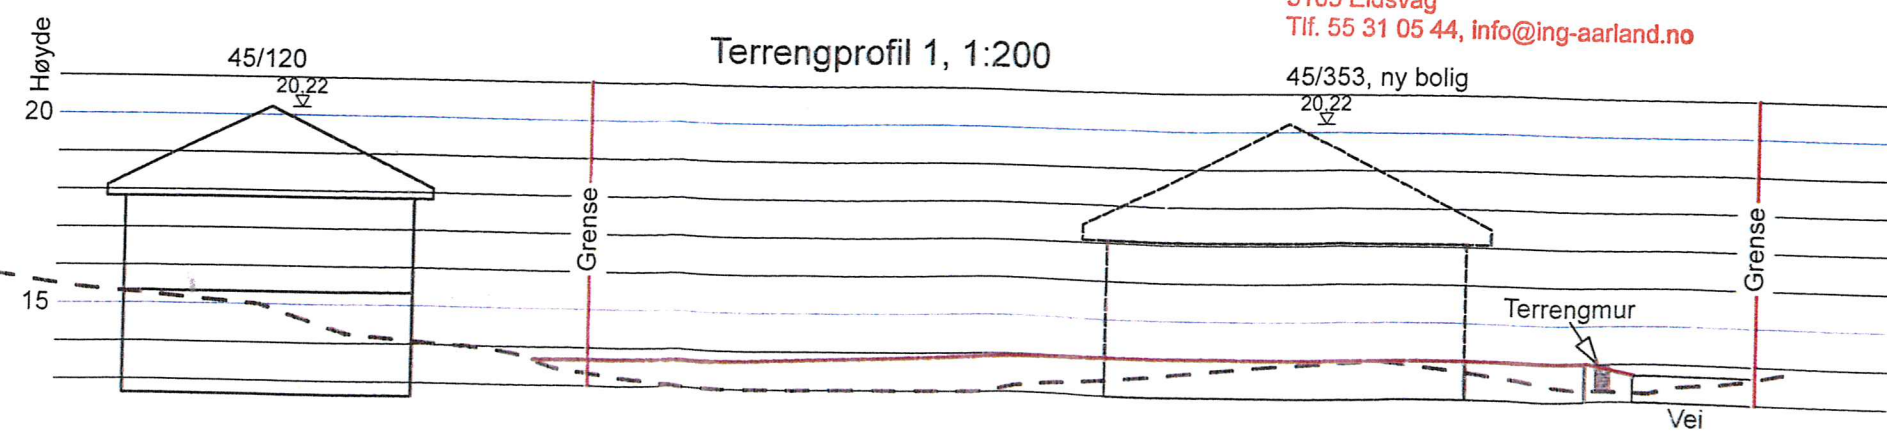

PROSJEKT Øyvind Berg, bolig
Selfallet, Radøy Kommune
Gnr 45 Bnr 353

TEGNINGSINNHOOLD
Situasjonsplan, terrengprofil
husplassering tomt

TEGN. NR 101	SIGN ØS	KTR	MÅL Div
TEGNET DATO 120815	PROSJEKTR	REV	

Alver Design
5911 Alversund
Tlf 922 89 719