

ARKIV

Gjenn Kvalvågnes

LINDAS KOMMUNE

INGENIØR P. H. ØSTBY


00915 121.4.76

ARKIV 611 *84/11*

Hordaland
14 JUN 1976
landbrukselskap

HANDSAMADEN
11 JAN. 1977
LINDAS BYGNINGSRÅD

LINDAS JORDSTYR
13. MAR 1976
Jnr. 358 84/11

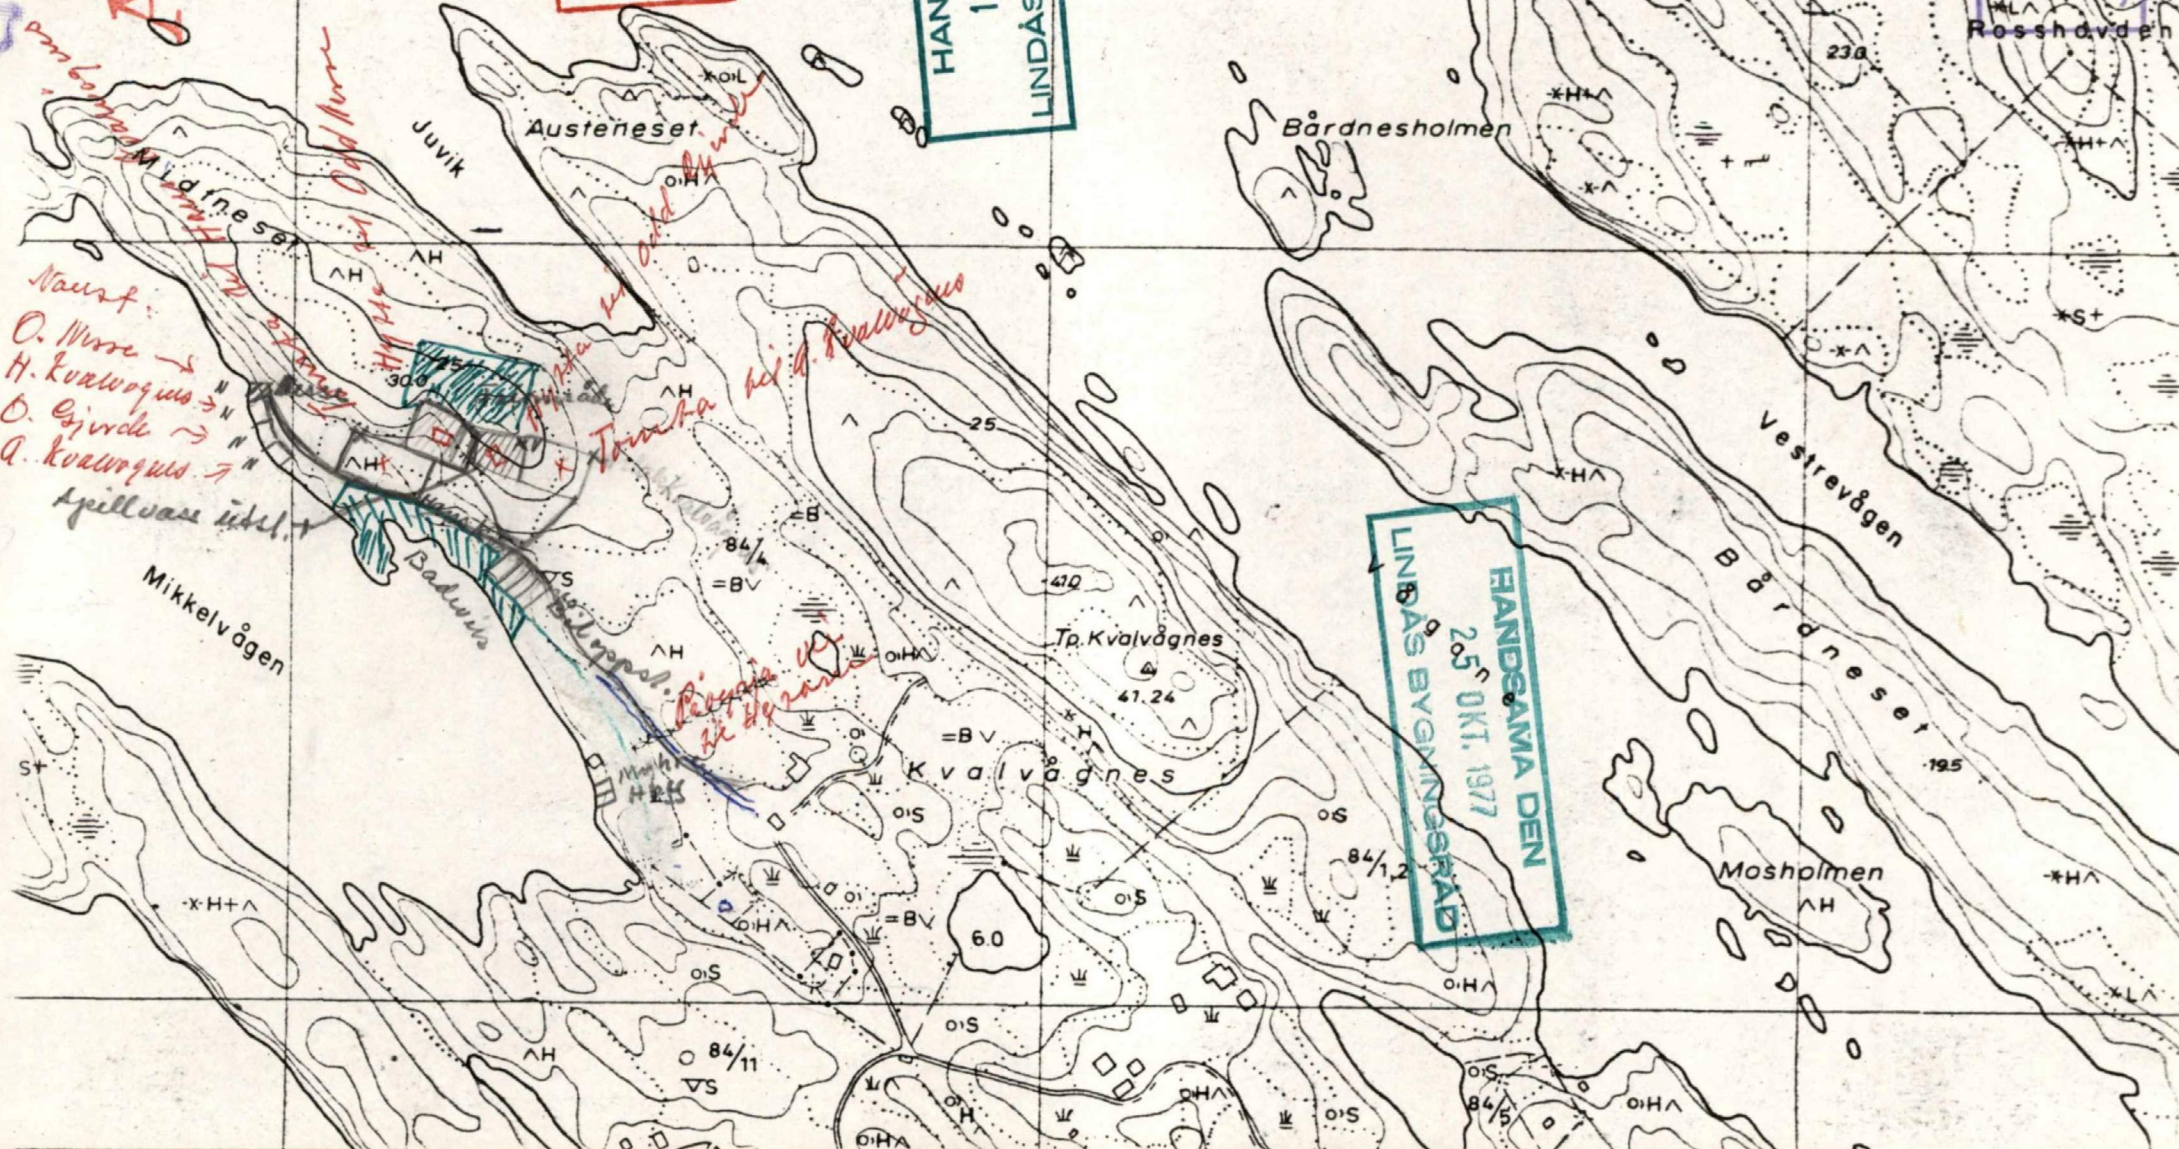

HANDSAMADEN
25 OKT. 1977
LINDAS BYGNINGSRÅD

Nausf:
O. Murre →
H. Kvalvågnes →
O. Eijvold →
Q. Kvalvågnes →
Spillvass utel.
Mikkelvågen

Tovaha
Kvalvågnes

P. H. Østby
i.e. H. Østby