


SONE 0 ER OMRÅDER HVOR DET FOREKOMMER EKSPLOSIV ATMOSFÆRE UAVBRUTT ELLER I LANGE PERIODER.
 SONE 1 ER OMRÅDER HVOR DET LEILIGHETSVIS MÅ REGNES MED EKSPLOSIV ATMOSFÆRE UNDER NORMALE DRIFTSFORHOLD.
 SONE 2 ER OMRÅDER HVOR DET KAN FOREKOMME EKSPLOSIV ATMOSFÆRE UNDER NORMALE DRIFTSFORHOLD, MEN DA BARE UNNTAKSVIS OG KORTVARIG.
 KUMMER SOM FALLER INN UNDER EN SONE SKAL BETEGNES MED EN SONE LAVERE ENN DEN SONEN DE KOMMER INN UNDER.
 SIKKERHETSSONE : MIN. AVSTAND TIL NABOGRENSE, OFFENTLIG FEROSSELSLINJE, TENNKILDE, BRENNBAR BYGNING/OPPLAG, ÅPNING I VEGG SOM VINDU/DØR O.L.

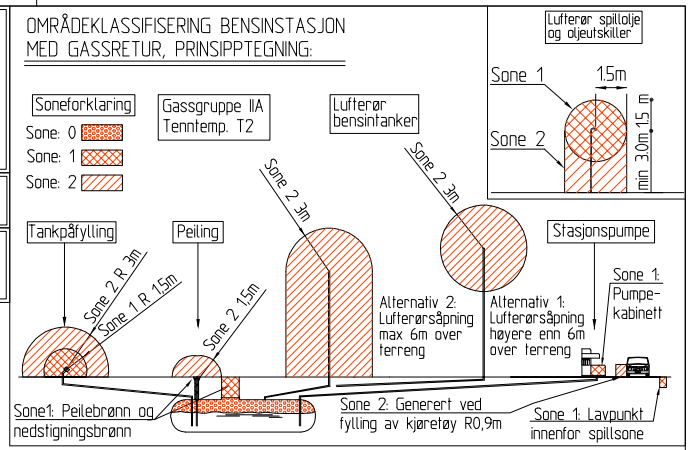

Referanseliste for EX-klassifiseringen:
 * "Temaveil. om omtapping av færlig stoff", HR-2204, utgitt av DSB
 * Eksplosjonsfarlige område ved fyllpunkt bil - NEK EN 60079-10-1

SYMBOLLISTE :

- EKKSISTERENDE TANKER
- TOMTEGRENSE
- KUM MED RISTLOKK
- KUM MED TETT LOKK

RØRLEDNINGER :

RØRTYPE	PRODUKT	RØRSPEIFIKASJON
Lufteør	Alle produkter	63mm PE Bensin-/dieselrør (rette lengder)
Påfyllingsrør	Alle produkter	110mm PE Bensin-/dieselrør
Sugeledning	Diesel	54mm PE Bensin-/dieselrør (in. innerliner)
Sugeledning	Øvrige produkter	54mm PE Bensin-/dieselrør (in. innerliner)
Gassretur, trim 1	Bensinkvaliteter	DN 50 / DN 80 galvanisert
Gassretur, trim 2	Øvrige produkter	-

MERKNAD:
 Rørene skal ligge med minfall 1:100 mot tankene.

TANKTABELL :

TANK NR.	PRODUKT	VOLUM	TYPE	NEDLAGT	LEVERANDØR
1	miles 95 bensin	20m ³	GLP	1994*	-
2	miles Diesel	15m ³	GLP	1994*	-
3	miles Diesel	9m ³	GLP	1994*	-
4	miles Anleggisdiesel	9m ³	GLP	1994*	-
5	PARAFIN	3m ³	GLP	2005	-

INDEKSER: * = KAMMERDELT ** = OVERGRUNNSTANK * = ANTATT - = MANGLER UNDERLAG

PUMPETABELL :

TANK NR.	1	2	3	4	5
PRODUKTKVALITET	MILES	MILES	MILES	MILES	PARAFIN
Palt	95-BENSIN	DIESEL	DIESEL	ANL.DIESEL	
1 1/2	X	X	X		
1 3		X			
2 4				X	
2 5				X	

INDEKSER: (h) = Hevert, (p) = Pluggel, (p.p) = Pluggel ved palt, (p.t) = Pluggel ved tank

DRIVSTOFFTEKNSKE INSTALLASJONER SKAL FJERNES.

D				
C				
B	Søknad om rivning - rivestjekker markert		14.12.2020	JONL
A	Oppdatert produkt- og pumpeoppsett. Justert ex- og sikkerhetssoner.		26.04.2018	RUFJ
Rev.	Revisjonen gjelder		Dato	Utført/Kontr.
COWI INDUSTRI OSLO		Kornveivingen 2, Postboks 6412, Etterstad		Prosj. Nr.:
		0605 Oslo, Norge		A046038
Kommune: Lindås		Gnr.: 137		
Fylke: Hordaland		Bnr.: 55		
Stasjonsnavn: 1-2-3 Isdalstø		Mål:	Tegn.:	Kontr.:
Sted: 5914 Isdalstø		1:200	RF	JN
Tegningsnavn: Sonekart		Dato:	28.02.2007	
		Tegningsnummer:	57069-A-02	
		Rev.:	B	
		Digitalt lagringssted:	Sitemaster	

A3 = 1:400

