


Pakobling off vann  
 bnr 352 Br. nr 56 og  
 bnr 44 Kårbo

**SKARSVAG**  
**Kor og Interiør as**  
 Melandsvegen 15 / 5918 Fekkehaug  
 tlf: 56 17 10 10 [www.skarsvag.no](http://www.skarsvag.no)  
 org: 972 007 00

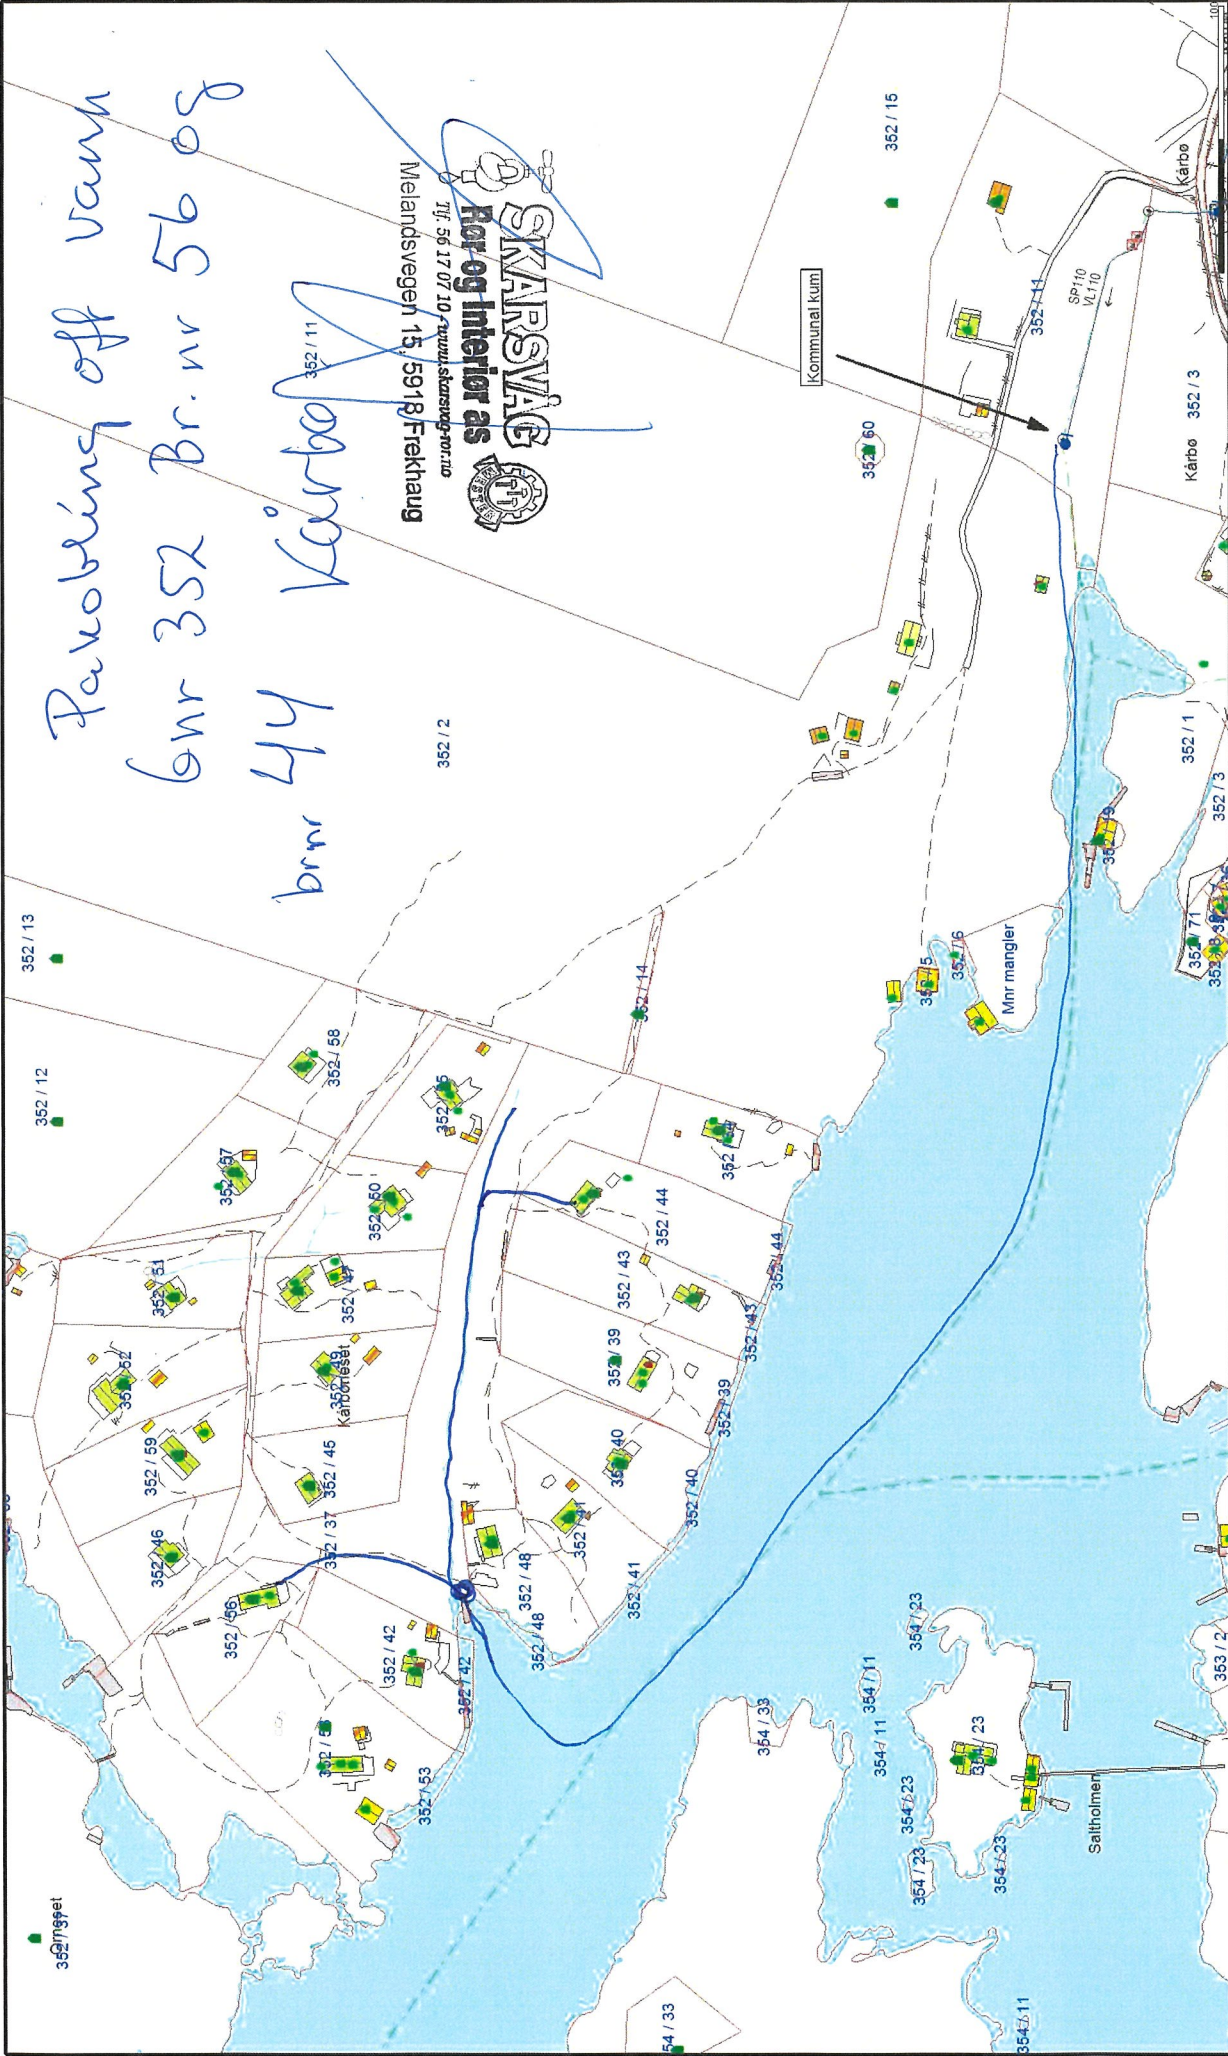





