



D-7



Situasjonskart - Gnr 323/342

Tilbygg på enebolig

Dato: 27-12-2020



Målestokk: 1:500


15m

Stephen Palmer,
Galtenesvegen 92,
5110 FREKHAUG

Topp grunnmur kote + 20.30
0.65 m under høgdepåvising.



D-2

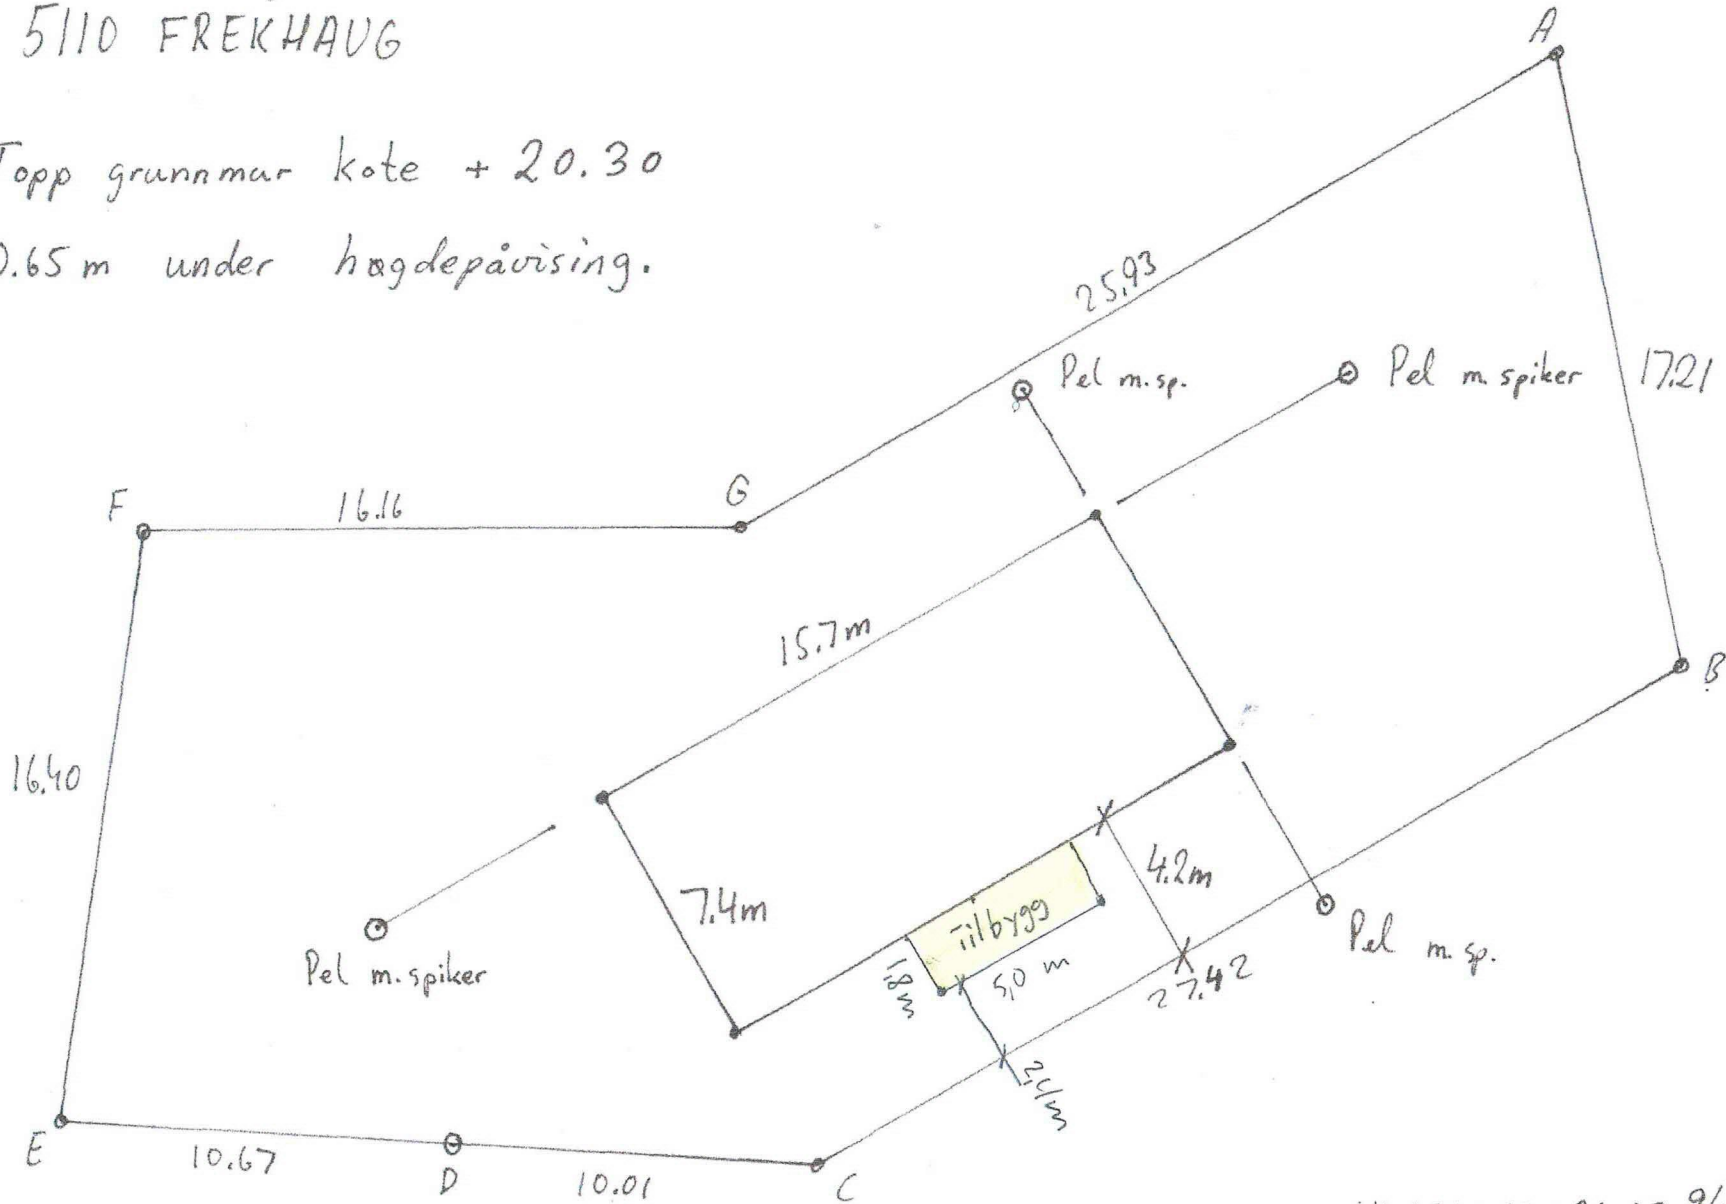

HUSPLASSERING 9/6 - 83
Rolf Tvedt.