


Vedlegg-2

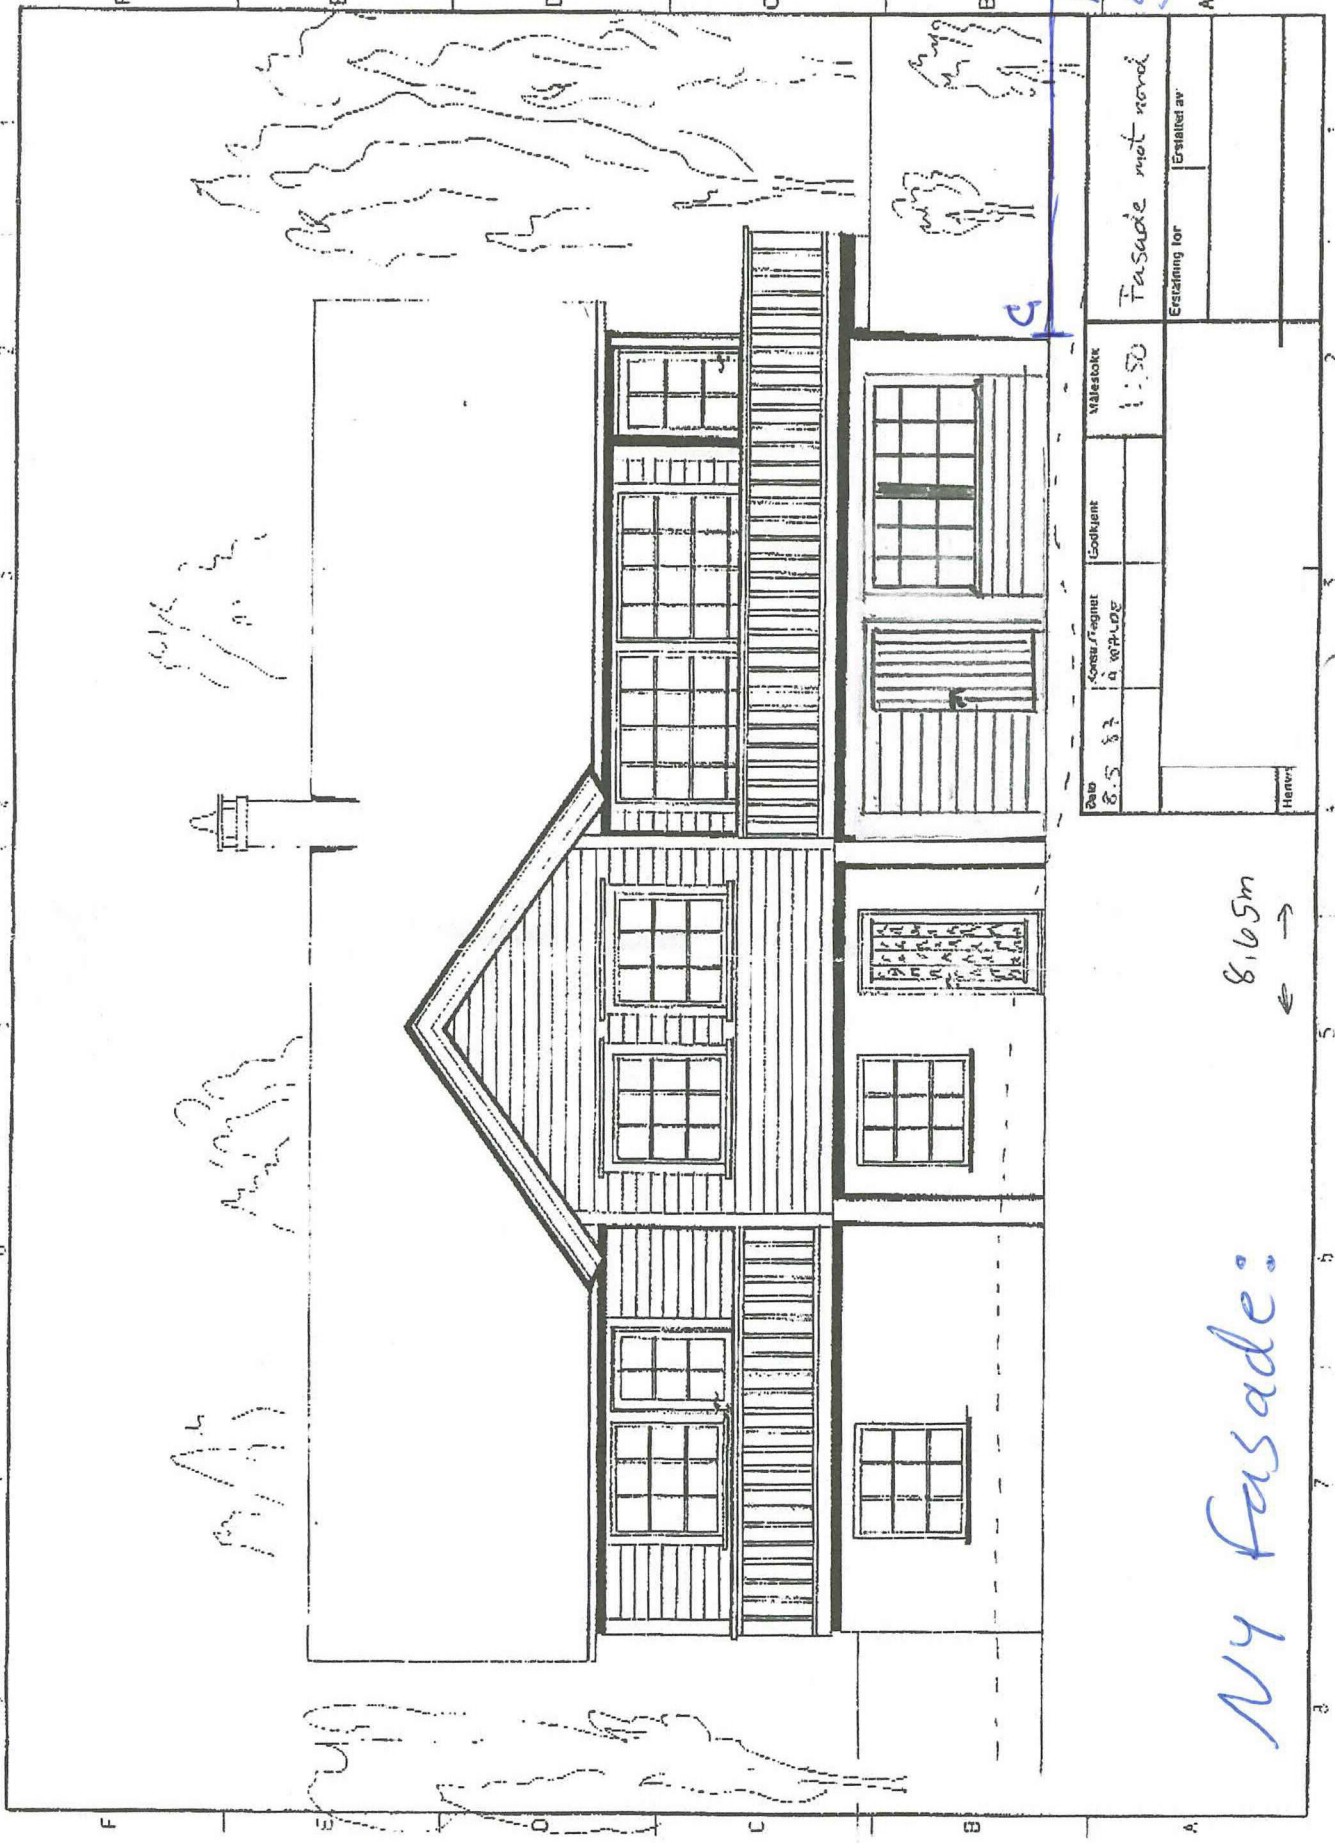


17m 62
grænse.

Blau	8.5.87	Konstr./tegnet	Utdrag	Målestokk	1:50
				Fasade mot nord	
				Erstatning for	
				Erstatning av	
Hentet					

8,65m

Ny fasade:

Vedlegg-3.

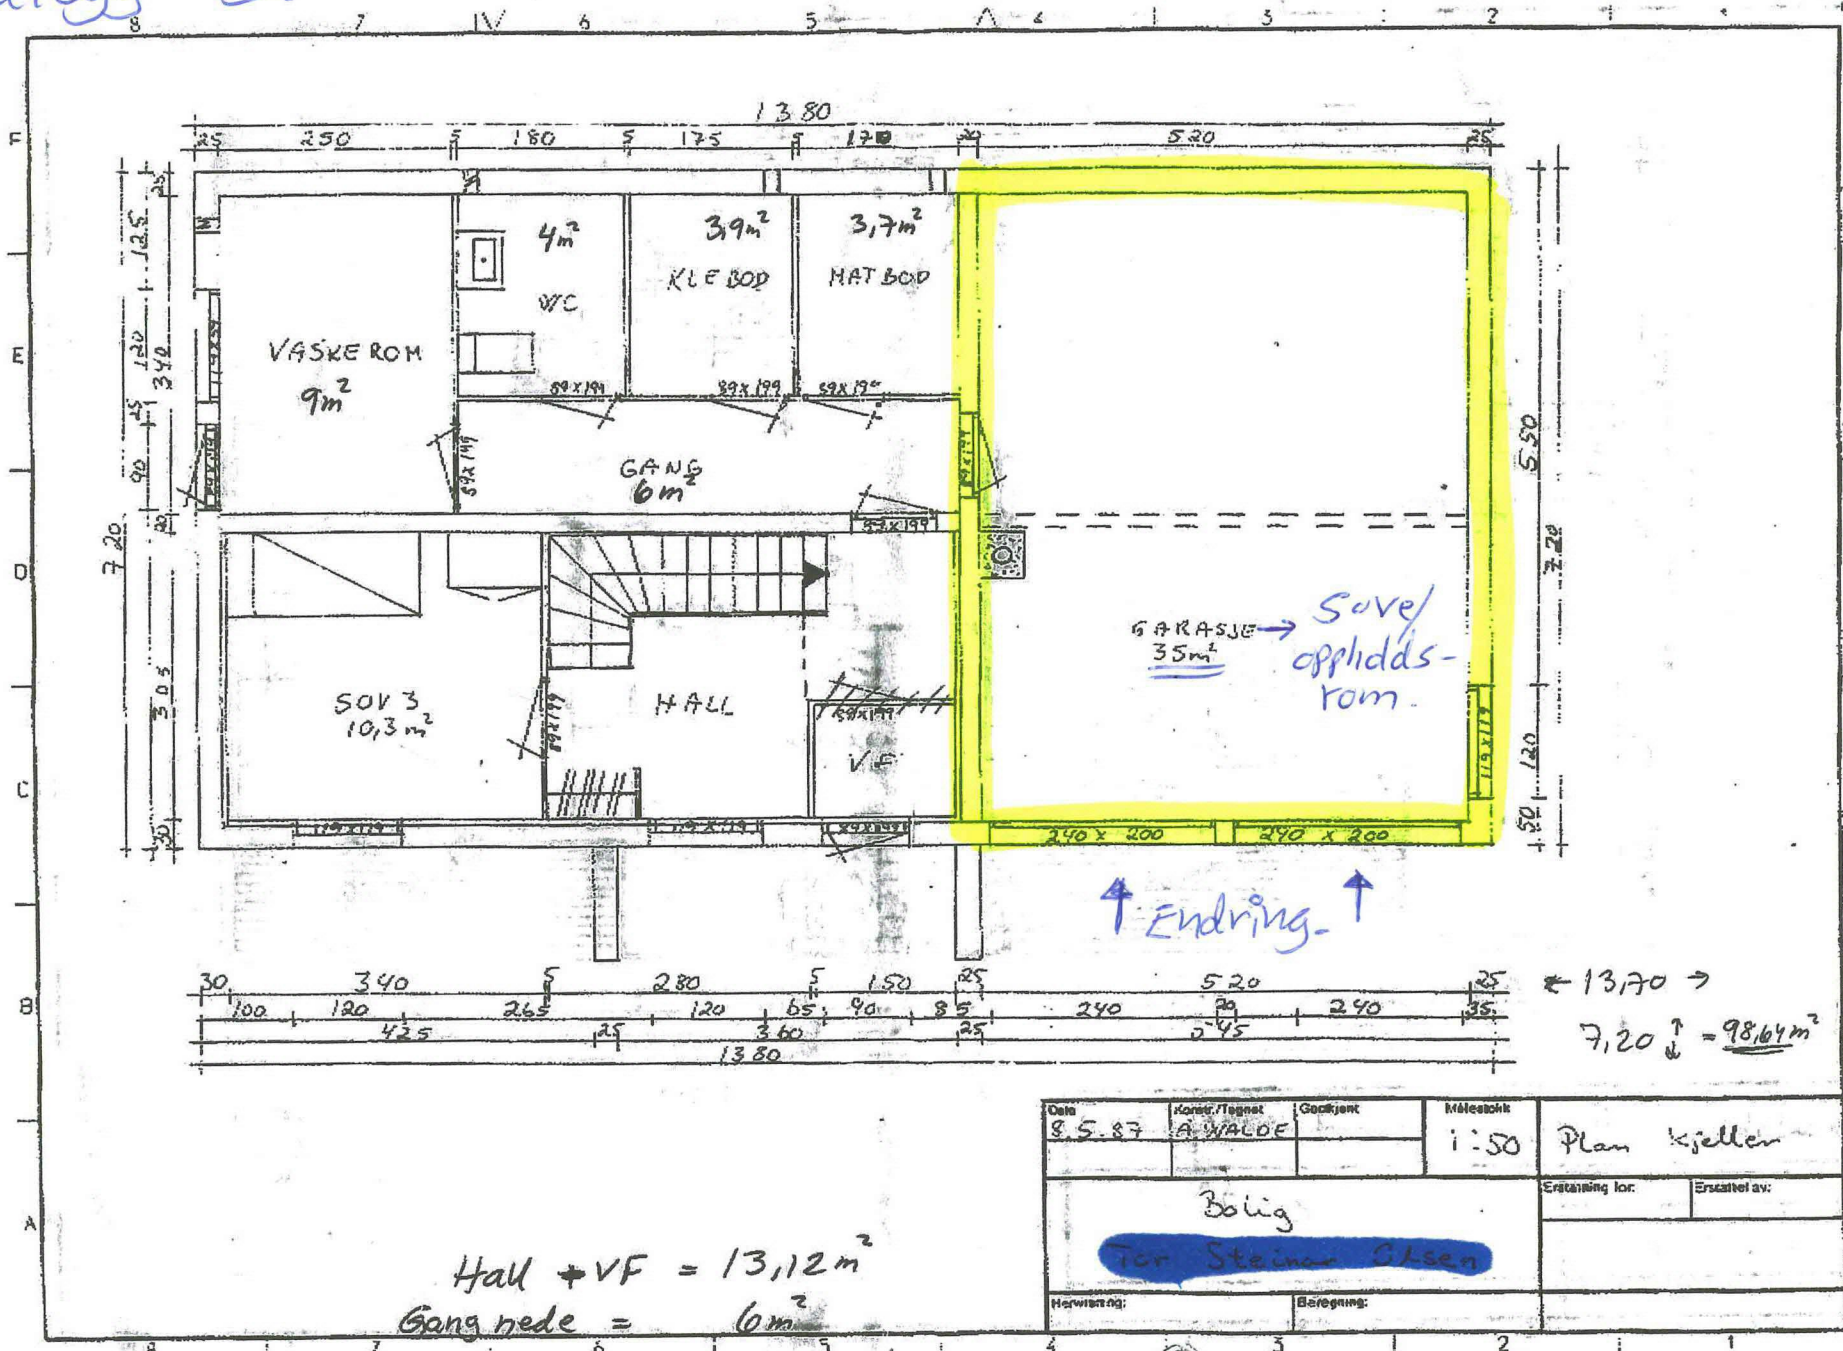

Hall + V.F. = 13,12m²
 Gang nede = 6m²

Date	Konst./Tegnet	Godkjent	Målestokk	Plan kjeller	
8.5.87	A. WALDE		1:50		
Bølig for Steinar Skjen				Ertattning for:	
				Ertattning av:	
Hovudstng:		Beregning:			

29/04/93 13:05 HUSBANKEN BERGEN + 47 5 351819
 Grundplan
 NR. 346
 PD




