

Situasjonskart -

**NHdigi.no**

Dato: 29-01-2021

Målestokk: 1:1 000

↔ 30m

+ N6728788, E283638

Data from Norway Digital and Nordhordland digitalt

82

D2

N6728954, Ø283778 +



138

VL 110

445/1/99

Mnr vann mangler

445/1/54

Situasjonskart -

445/127

Nhdigi.no


Dato: 08-12-2020

Målestokk: 1:400

12m

+ N6728839, Ø283698

Data fra Kartverket, Norge Digitalt og Nordhordland digitalt

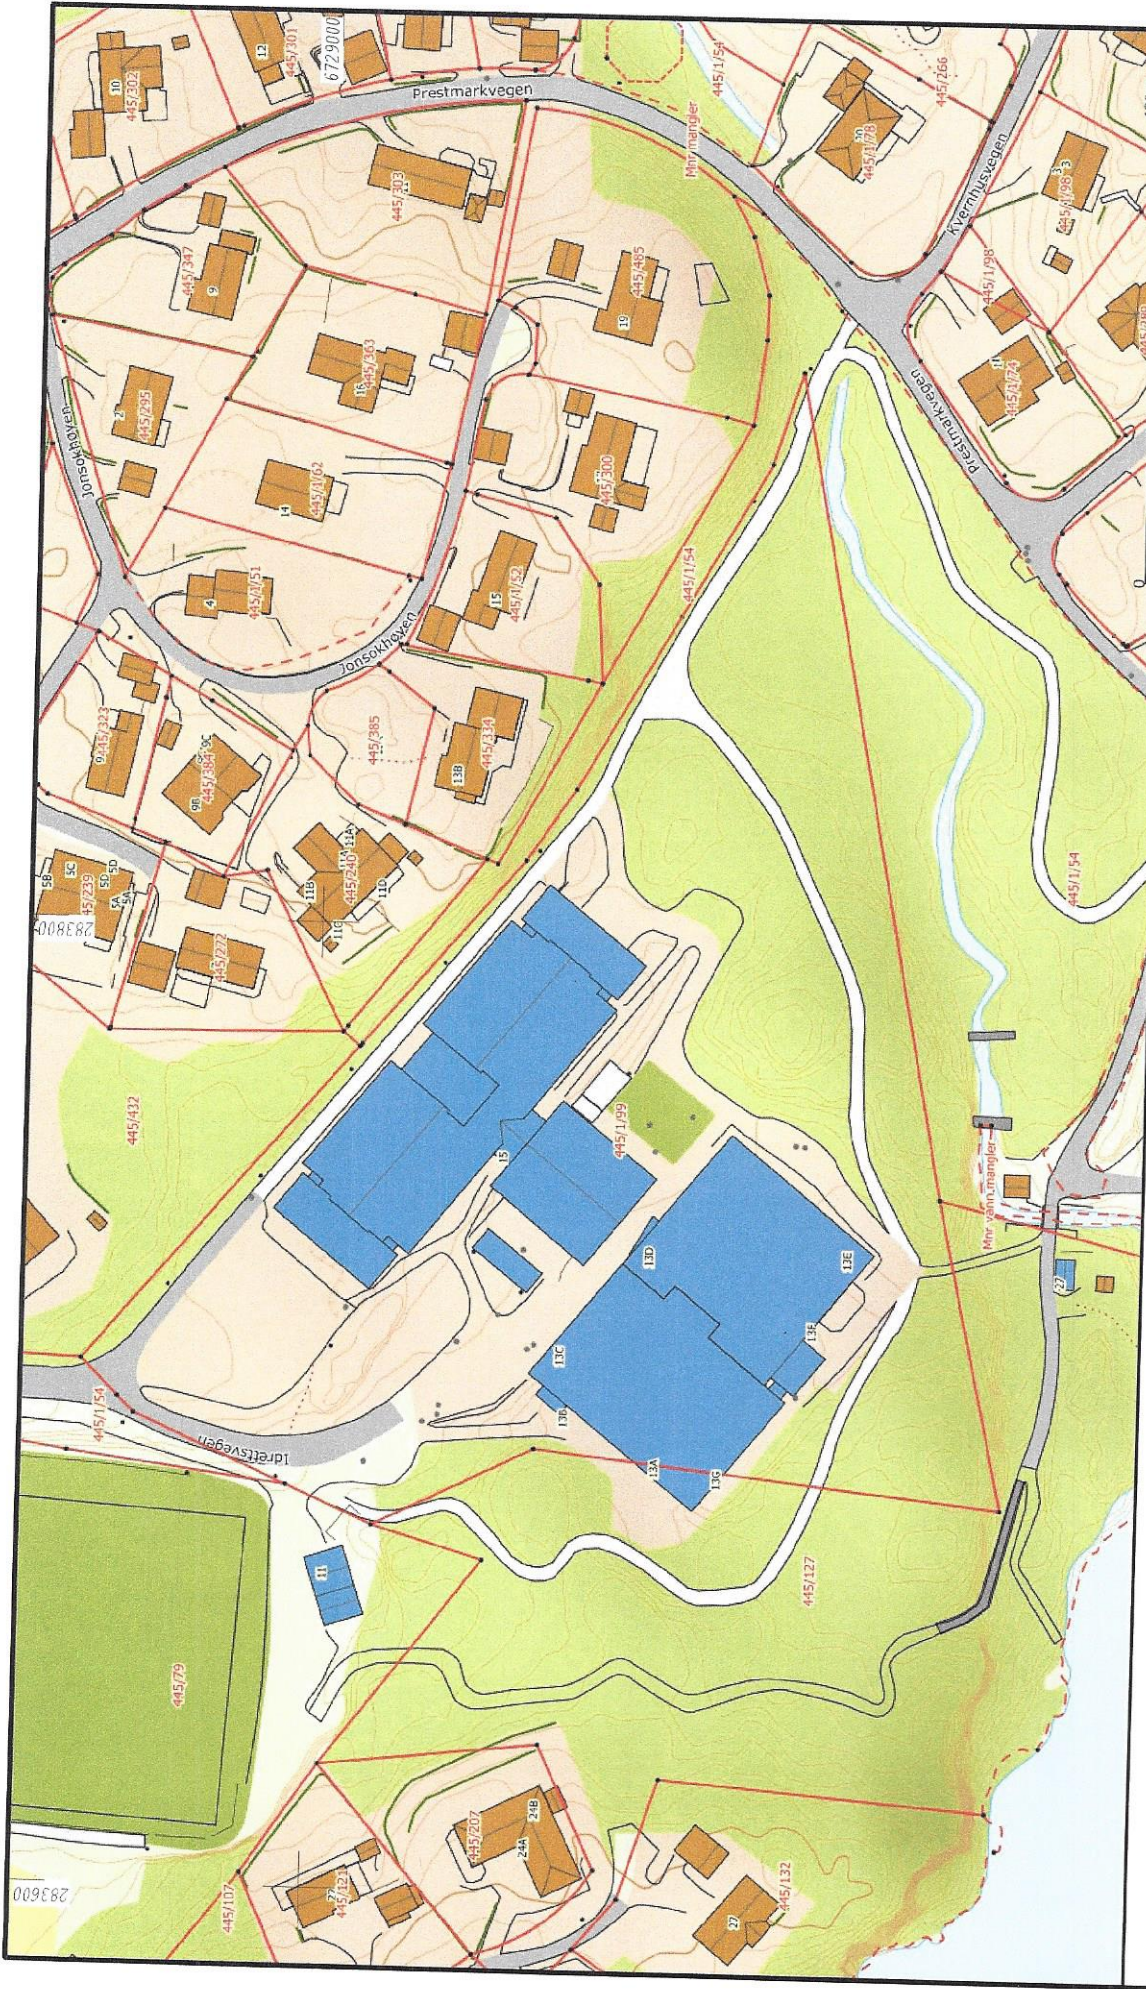

Målestokk  
1:1500

Alver kommune  
Kart og Oppmåling



Dato: 2021.01.29  
Sign: lino

gbnr. 445/1/99

Eiendommen og høyder må opprættes som orienterende.  
Koordinatsystem: UTM(EUREF89) - SONE 32 (EPSG:32632)  
Høydesystem: (EPSSG.)