


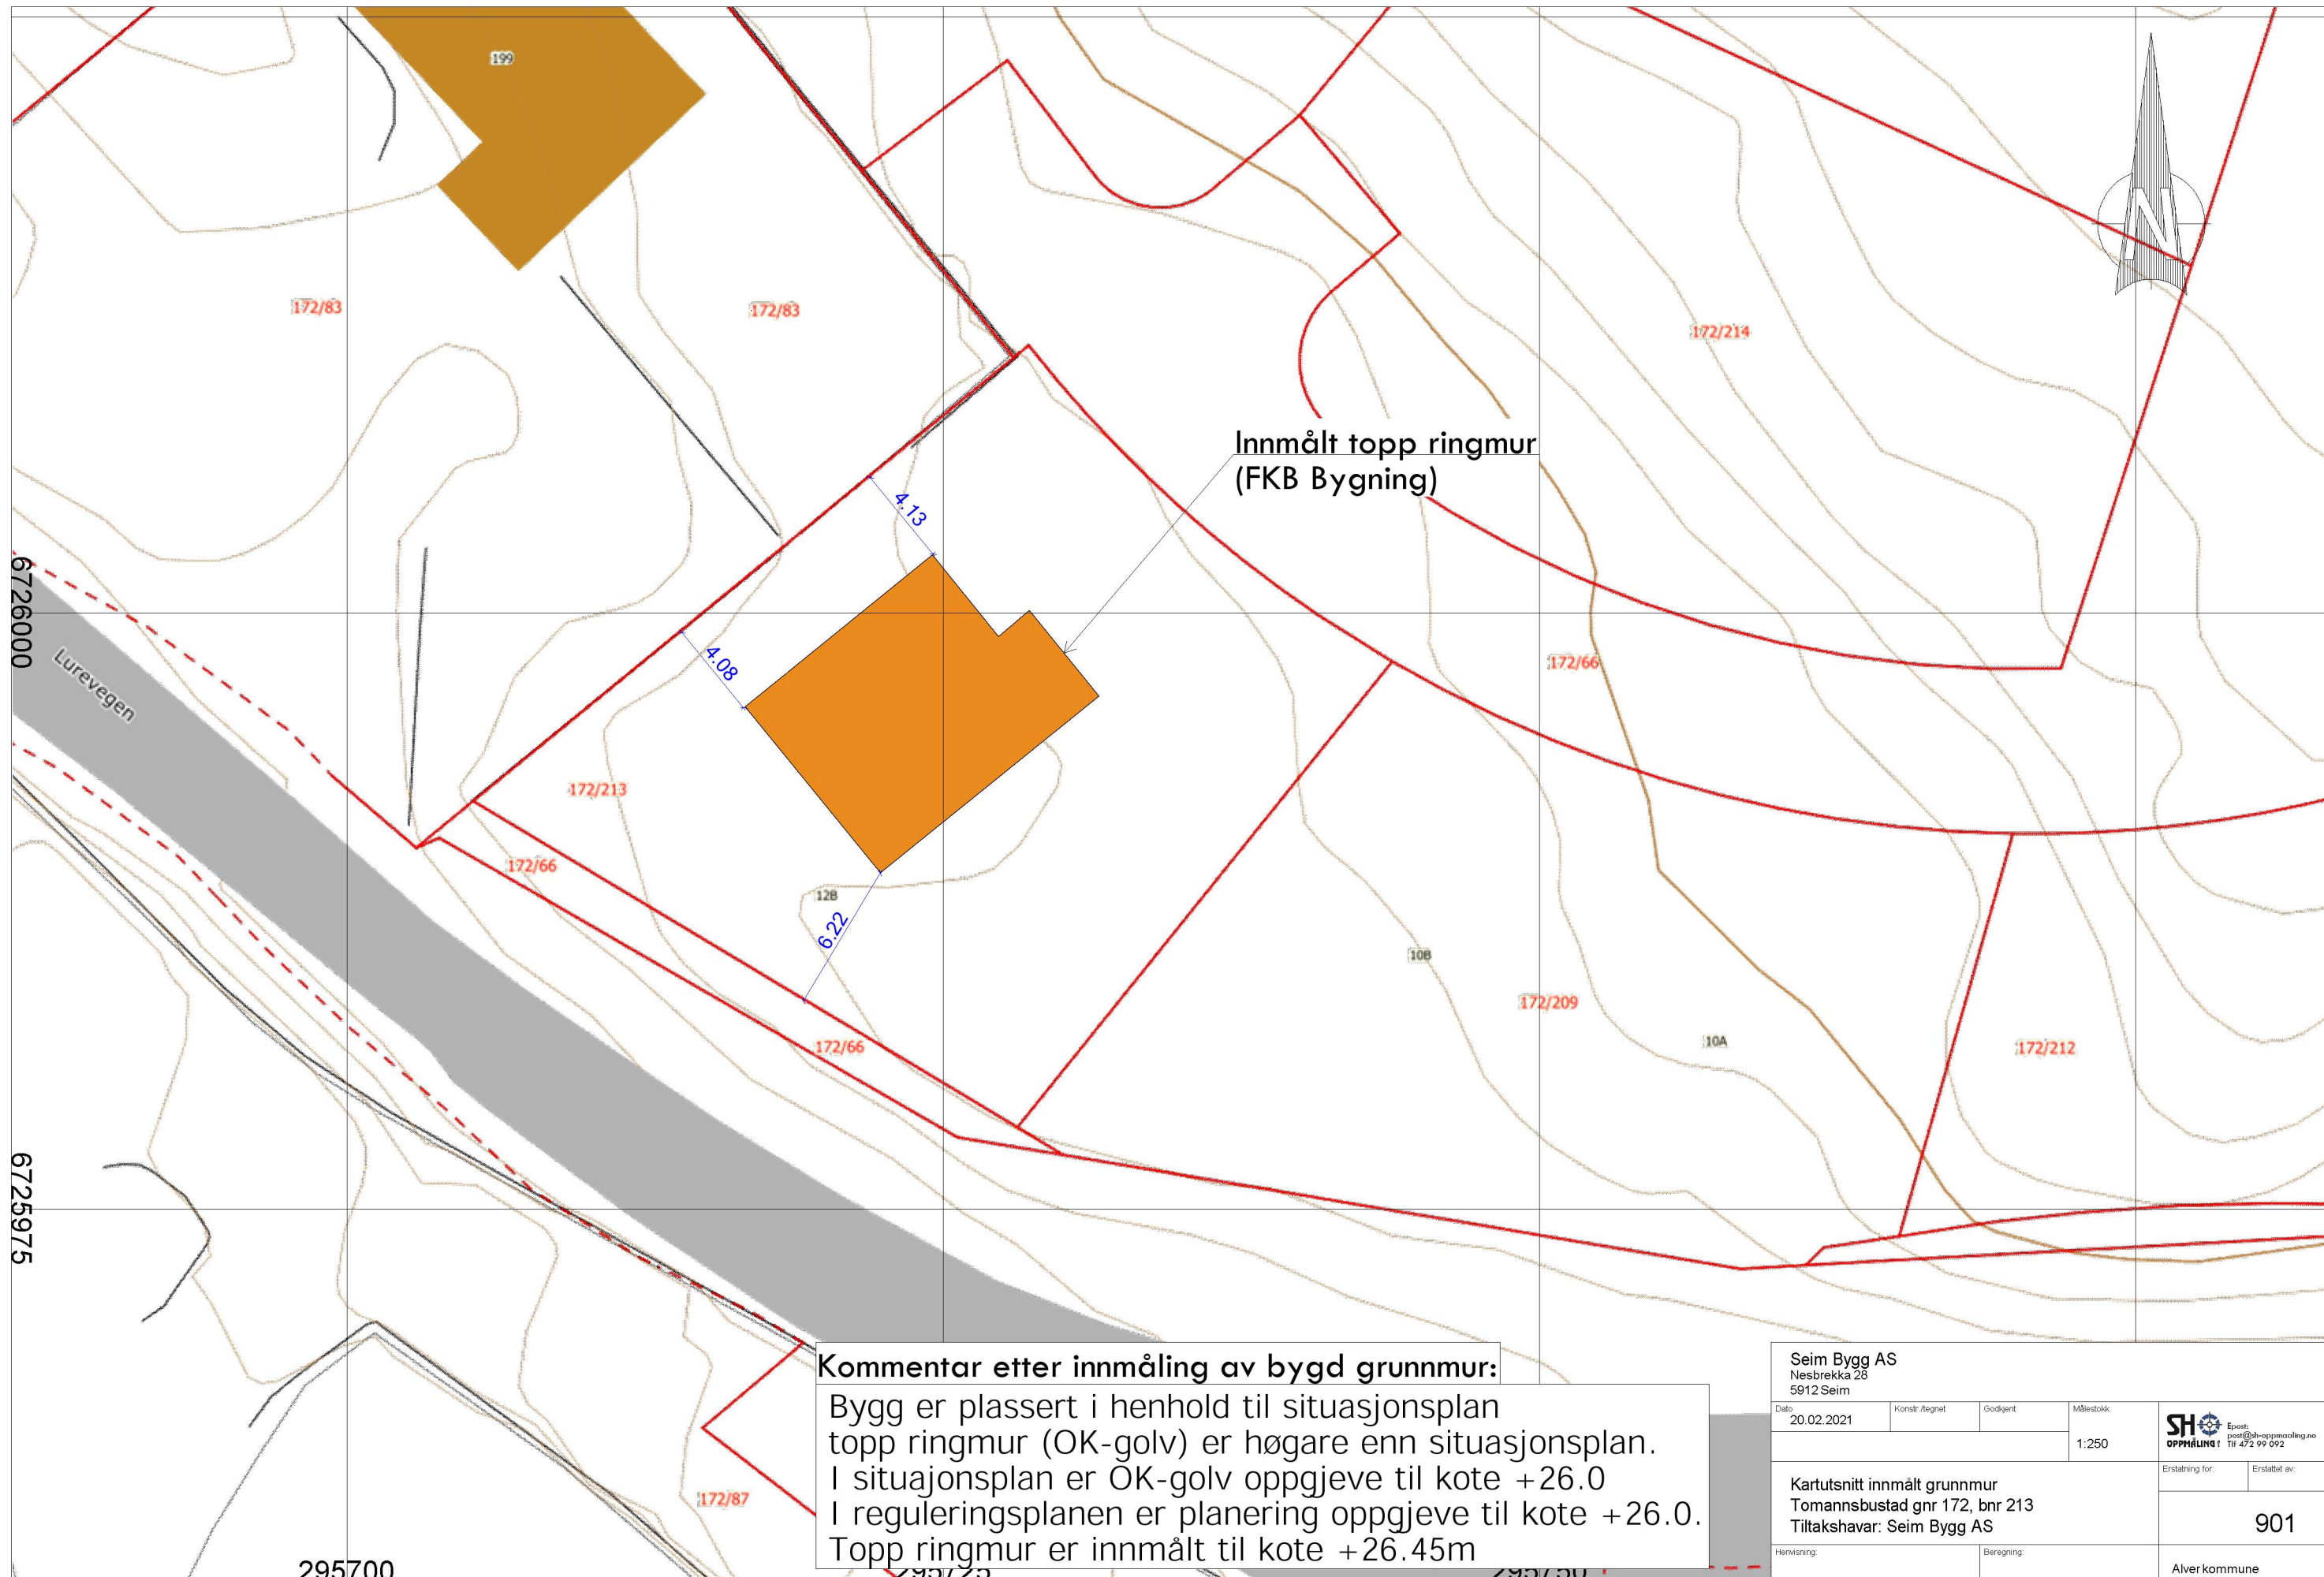

Kommentar etter innmåling av bygd grunnmur:

Bygg er plassert i henhold til situasjonsplan
topp ringmur (OK-golv) er høgare enn situasjonsplan.
I situasjonsplan er OK-golv oppgjeve til kote +26.0
I reguleringsplanen er planering oppgjeve til kote +26.0.
Topp ringmur er innmålt til kote +26.45m

Seim Bygg AS Nesbrekka 28 5912 Seim					
Dato 20.02.2021	Konstr./regnet	Godkjent	Målestokk 1:250	 Epost: post@sh-oppmaling.no Tlf 472 99 092	
Kartutsnitt innmålt grunnmur Tomannsbustad gnr 172, bnr 213 Tiltakshavar: Seim Bygg AS					
Henvisning:			Beregning:	Erstatning for:	Erstattet av: 901
				Alver kommune	