


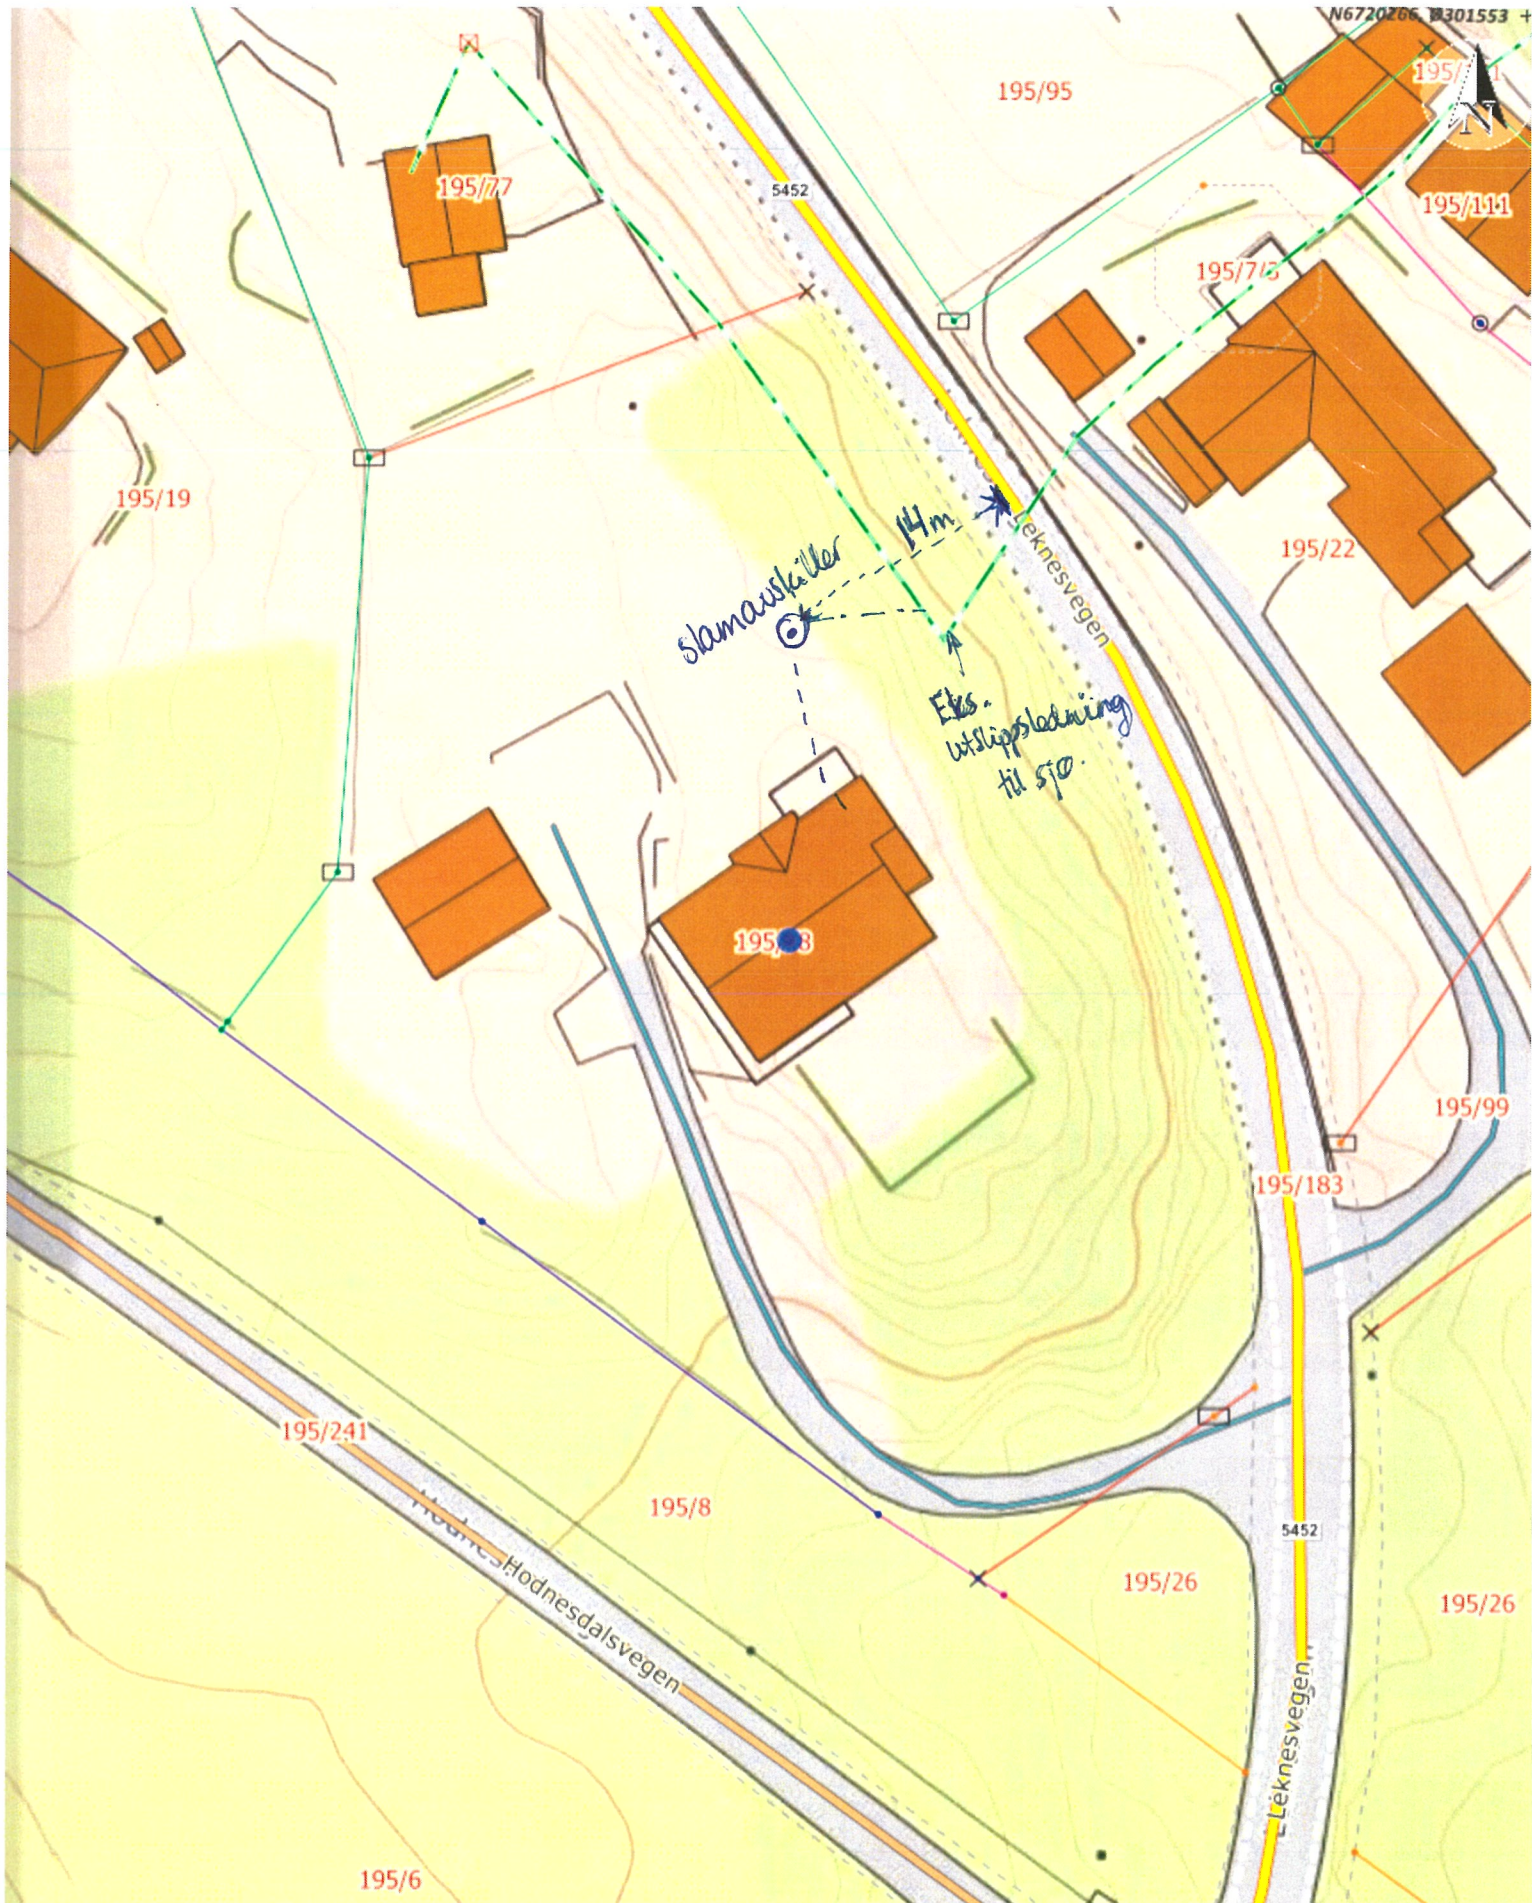

Situasjonskart -

Malin Haugland Kjenes
Leknesvegen 62
S915 Hjelmås
GBnr. 195/78

Ndigi.no

Dato: 26-11-2020

Målestokk: 1:500

15m