

# SITUASJONSKART

Gnr/Bnr: Gbnr 173/3  
Adresse:  
Eigar/søkar:  
Kvalitet :




Målestokk: 1:500  
Dato: 17.02.2021

Gjeldande plan : Kommunedelplanen for Lindås 2019-2031  
Planformål : LNF-føremål  
Vår referanse: Ombygging/påbygging og reparasjon av løe

- |  |                        |  |            |
|--|------------------------|--|------------|
|  | Gjerde                 |  | Bolighus   |
|  | Usikker eigedomsgrense |  | Andre bygg |
|  | Målt eigedomsgrense    |  |            |

Sign. ....

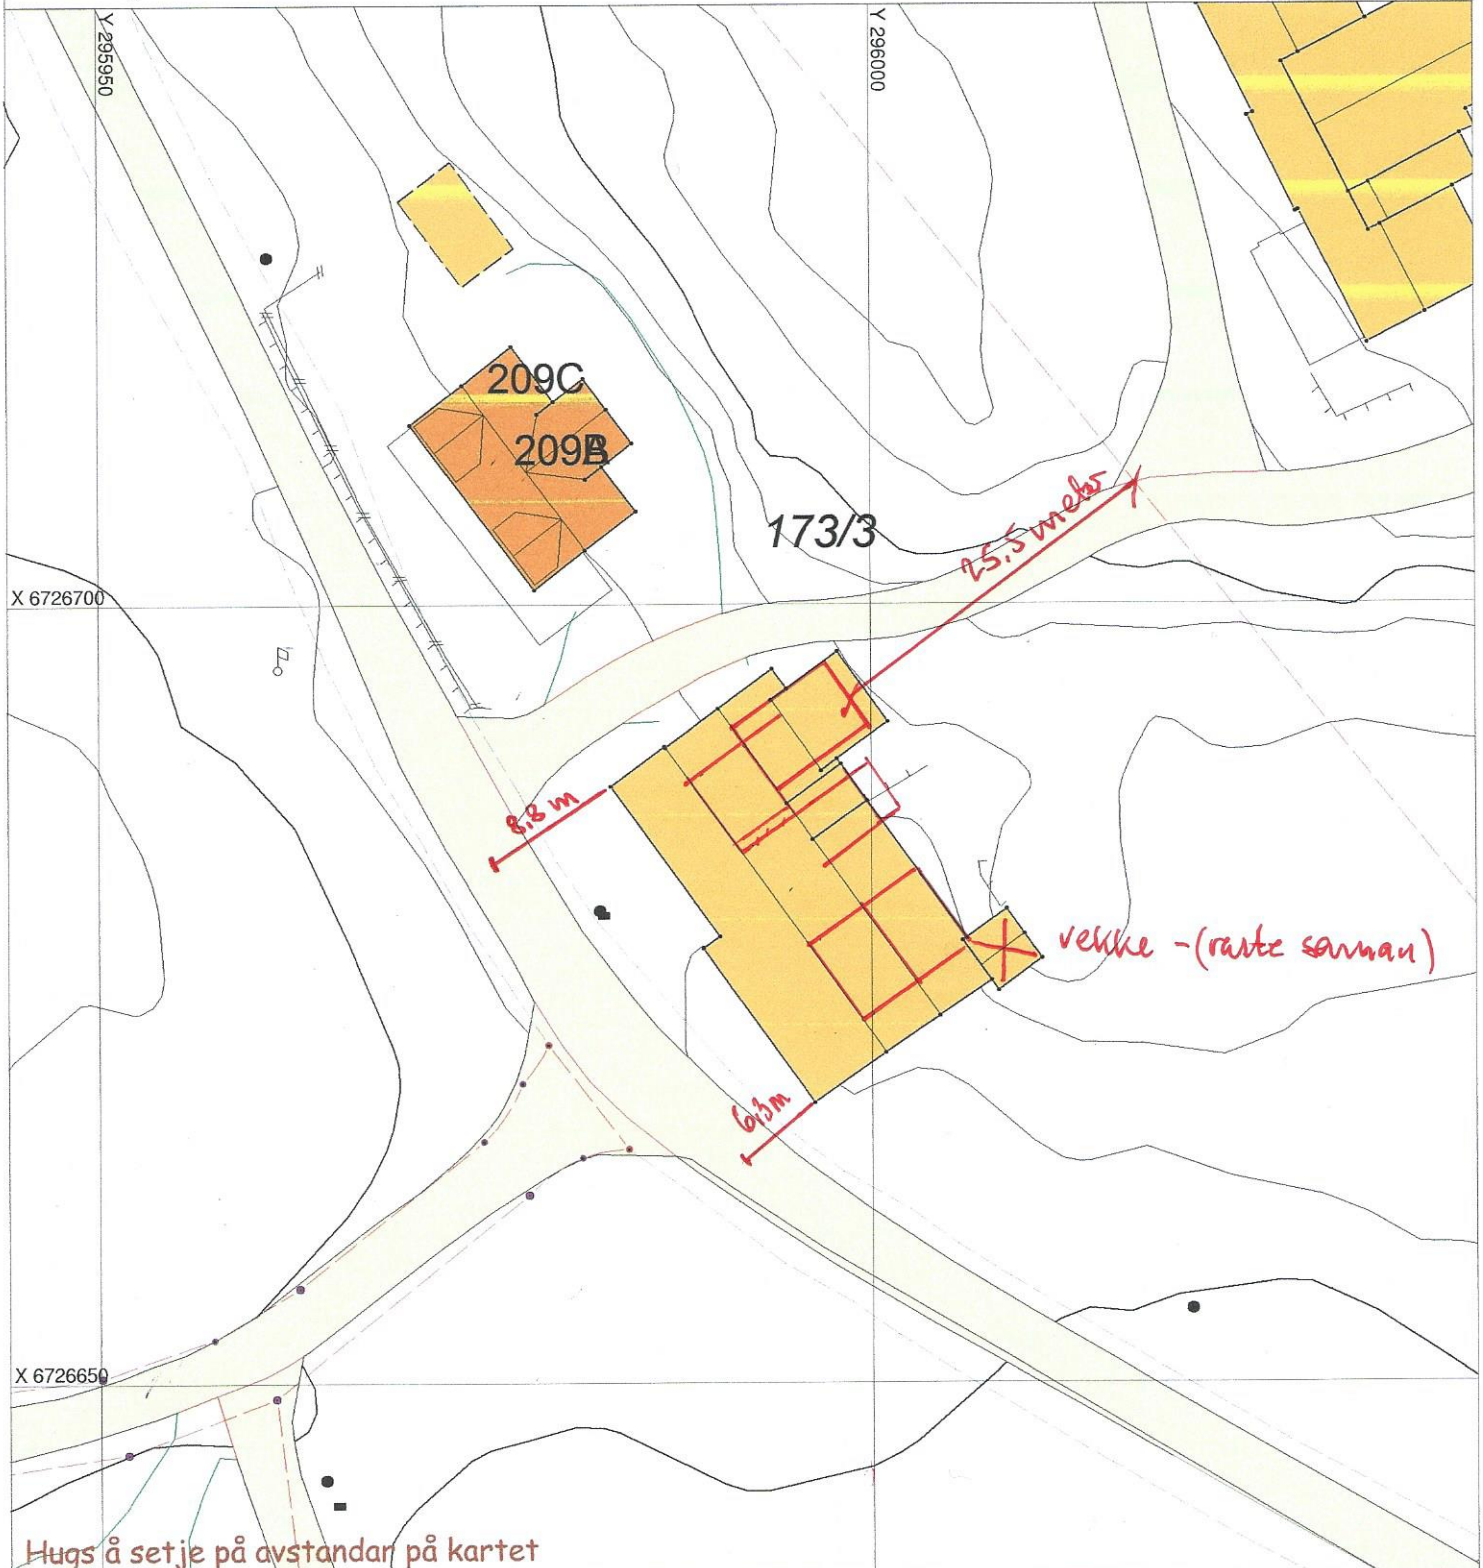

Hugs å setje på avstandar på kartet

## SITUASJONSPLAN



Tiltak

Underskrift Situasjonsplan

Dato

Vedlegg nr.  
C -

Nullstill



**Opplysninger gitt i nabovarsel** sendes kommunen sammen med søknaden

(Gjenpart av nabovarsel)

Pbl § 21-3

<b>Tiltak på eiendommen:</b>					
Gnr.	Bnr.	Festenr.	Seksjonsnr.	Eiendommens adresse	Postnr.   Poststed
173	3			SEIMSTRANDA 209	5912 SEIM
Eier/fester				Kommune	
INGE HERMAN RYDLAND				ALVER	

**Det varsles herved om**

<input type="checkbox"/> Nybygg	<input type="checkbox"/> Anlegg	<input checked="" type="checkbox"/> Endring av fasade	<input type="checkbox"/> Riving
<input checked="" type="checkbox"/> Påbygg/tilbygg	<input type="checkbox"/> Skilt/reklame	<input type="checkbox"/> Innhegning mot veg	<input type="checkbox"/> Bruksendring
<input type="checkbox"/> Midlertidig bygning, konstruksjon eller anlegg	<input type="checkbox"/> Antennesystem	<input type="checkbox"/> Oppretting/ending av matrikkelenhet (eiendomsdeling) eller bortfeste	<input type="checkbox"/> Annet

**Dispensasjon etter plan- og bygningsloven kapittel 19**

<input type="checkbox"/> Plan- og bygningsloven med forskrifter	<input type="checkbox"/> Kommunale vedtekter	<input type="checkbox"/> Arealplaner	<input type="checkbox"/> Vegloven	Vedlegg nr. B -
---	--	--------------------------------------	-----------------------------------	--------------------

**Arealdisponering**

Sett kryss for gjeldende plan

<input type="checkbox"/> Arealdel av kommuneplan	<input type="checkbox"/> Reguleringsplan	<input type="checkbox"/> Bebyggelsesplan
--	--	--

Navn på plan

**Beskriv nærmere hva nabovarslet gjelder**

REPARASJON AV LÅVE  
LØFTE TAKET 1.5 m for BETRE VINDTETING AV AREAL TIL LAGRING, etc

Vedlegg nr.  
Q -

**Spørsmål vedrørende nabovarsel rettes til**

Foretak/tiltakshaver  
INGE HERMAN RYDLAND

Kontaktperson, navn	E-post	Telefon	Mobil
	rydlandmail@gmail.com	41279370	41279370

Søknaden kan ses på hjemmeside:  
(ikke obligatorisk):

**Merknader sendes til**

Eventuelle merknader skal være mottatt innen 2 uker etter at dette varsel er sendt.  
Ansvarlig søker/tiltakshaver skal sammen med søknad sende innkomne merknader og redegjøre for ev. endringer.

Navn	Postadresse
INGE HERMAN RYDLAND	SEIMSTRANDA 209
Postnr.   Poststed	E-post
5912 SEIM	rydlandmail@gmail.com

**Følgende vedlegg er sendt med nabovarselet**

Beskrivelse av vedlegg	Gruppe	Nr. fra - til	Ikke relevant
Dispensasjonssøknad/vedtak	B	—	<input type="checkbox"/>
Situasjonsplan	D	—	<input checked="" type="checkbox"/>
Tegninger snitt, fasade	E	—	<input checked="" type="checkbox"/>
Andre vedlegg	Q	—	<input type="checkbox"/>

**Underskrift**

Tilsvarende opplysninger med vedlegg er sendt i nabovarsel til berørte naboer og gjenboere.  
Mottagere av nabovarsel fremgår av kvittering for nabovarsel.

Sted	Dato	Underskrift ansvarlig søker eller tiltakshaver
KNAHSTAD	2.3.2021	Inge Herman Rydland
		Gjentas med blokkbokstaver
		INGE HERMAN RYDLAND