

SITUASJONSKART

Gnr/Bnr: Gbnr 173/3
Adresse:
Eigar/søkar:
Kvalitet :




Målestokk: 1:500
Dato: 17.02.2021

Gjeldande plan : Kommunedelplanen for Lindås 2019-2031
Planformål : LNF-føremål
Vår referanse: Ombygging/påbygging og reparasjon av løe

- | | | | |
|--|------------------------|--|------------|
| | Gjerde | | Bolighus |
| | Usikker eigedomsgrense | | Andre bygg |
| | Målt eigedomsgrense | | |

Sign.

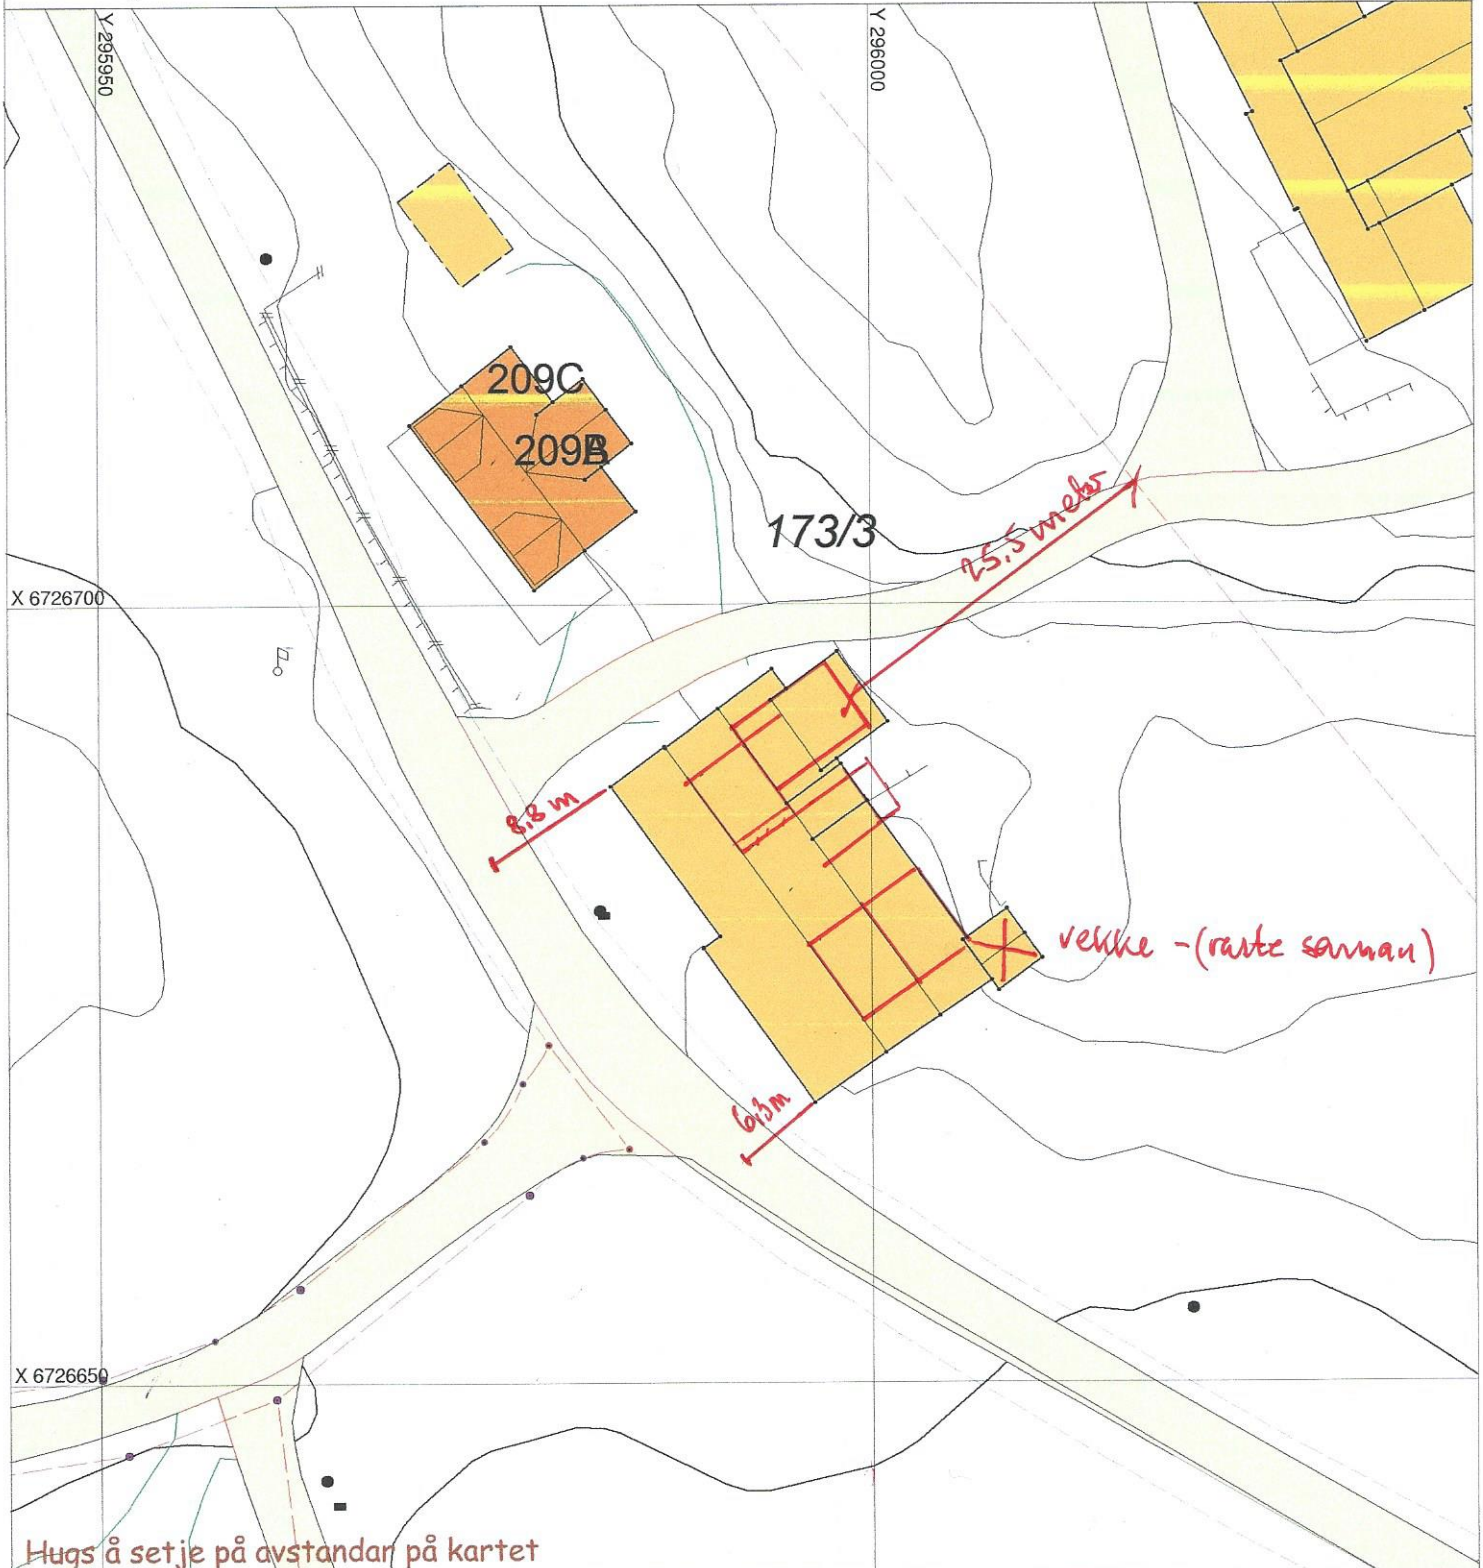

Hugs å setje på avstandar på kartet

SITUASJONSPLAN



Underskrift Situasjonsplan _____ Dato _____