

Nabovarsel

Nabovarsel etter plan- og bygningsloven §21-3.

Du har som nabo rett til å komme med merknader til byggeplanene innen 14 dager fra nabovarselet er sendt. Vi som er ansvarlige for byggeprosjektet, skal sende eventuelle merknader, med våre kommentarer til hver merknad, til kommunen sammen med byggesøknaden. Vi kan også velge å endre byggeprosjektet, og varsle alle naboer på nytt.



22.03.2021 11:44:09 AR421513784

Her skal vi bygge, rive eller endre

Adresse:	Sæbøvegen 260, 5938 Sæbøvågen		
Kommune:	Alver		
Gårdsnr.:	Bruksnr.:	Festenr.:	Seksjonsnr.:
488	93	0	0
Eier:	Trond Vetås		

Vi varsler herved om

Tiltakstype:	Endring av bygg - utvendig - Påbygg
Tiltaksformål:	Annet

Beskrivelse av hva nabovarselet gjelder

det varsles med dette om planlagt tiltak: etablering av balkong på sørside av bolig, samt endring av 1 stk vindu til balkongdør, det vises til vedlagte tegninger og kart

Plan(er) som gjelder for eiendommen

Type plan:	Reguleringsplan
Navn på plan:	Radøy Kommune Sæbø 88/1

Spørsmål om innholdet i nabovarselet kan rettes til

Kontaktperson:	VILLANGER & SØNNER AS, Rune Kristoffersen
E-post:	rune.kristoffersen@villanger.no
Telefon:	56357970 / 92685032

Merknader til byggeplanene sendes til

Merknader til byggeplanene kan leveres via Altinn eller sendes til søker.

Søker: VILLANGER & SØNNER AS
Organisasjonsnummer: 925580376
Telefon: 56357970 / 92685032
E-post: rune.kristoffersen@villanger.no
Postadresse: Kvassnesveien 45, 5914 ISDALSTØ

Nabovarselet er signert av

RUNE KRISTOFFERSEN på vegne av VILLANGER & SØNNER AS

Dette dokumentet er signert elektronisk og arkivert i Altinn.


22.03.2021 11:44:09 AR421513784

Filvedlegg:


situasjonsplan 1_200.pdf

01 fasade.pdf

02 plan, snitt.pdf

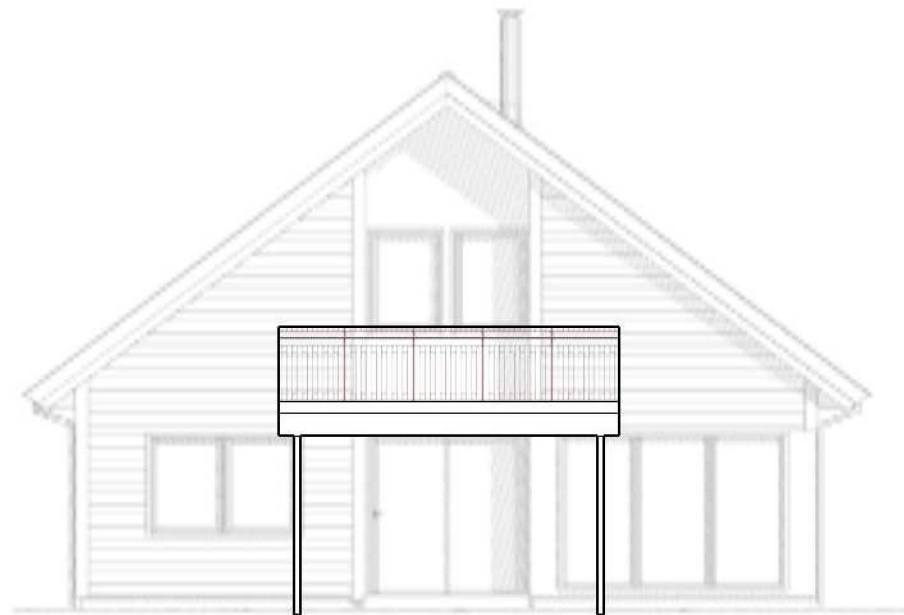


FASADE MOT SØR

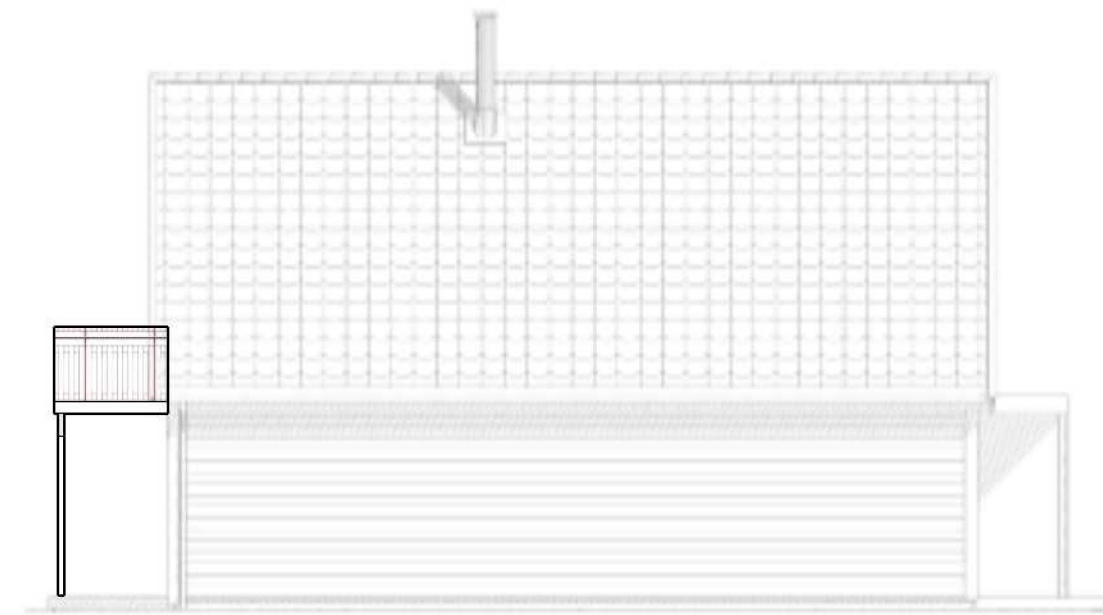

FASADE MOT ØST



FASADE MOT NORD

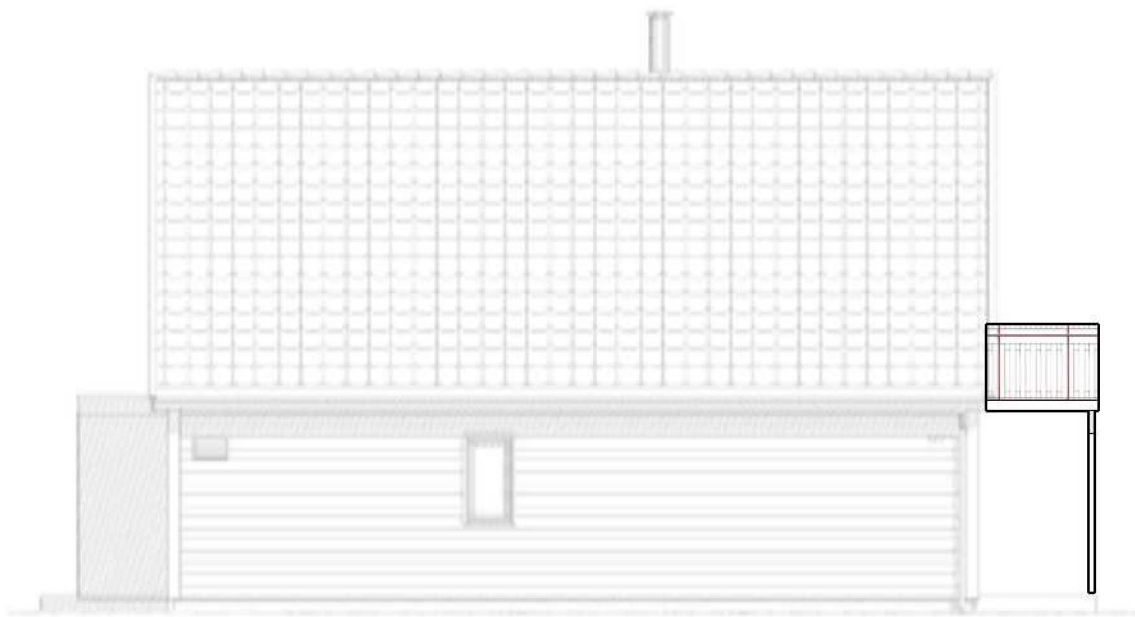

FASADE MOT VEST

Villanger & Sønner AS



Kvassnesvegen 45
5914 Isdalstø
orgnr: 925 580 376
www.nordbohus.no/villanger
post@villanger.no



Fasade endring

Trond Vetås, Sæbøvågen 260, 5938 Sæbøvågen
gbnr 488/93
- Balkong mot sør
- endre vindu til balkongdør

Tegn nr:01
tegn av:R.K
Dato: 19.03.2021
målestokk: 1:100

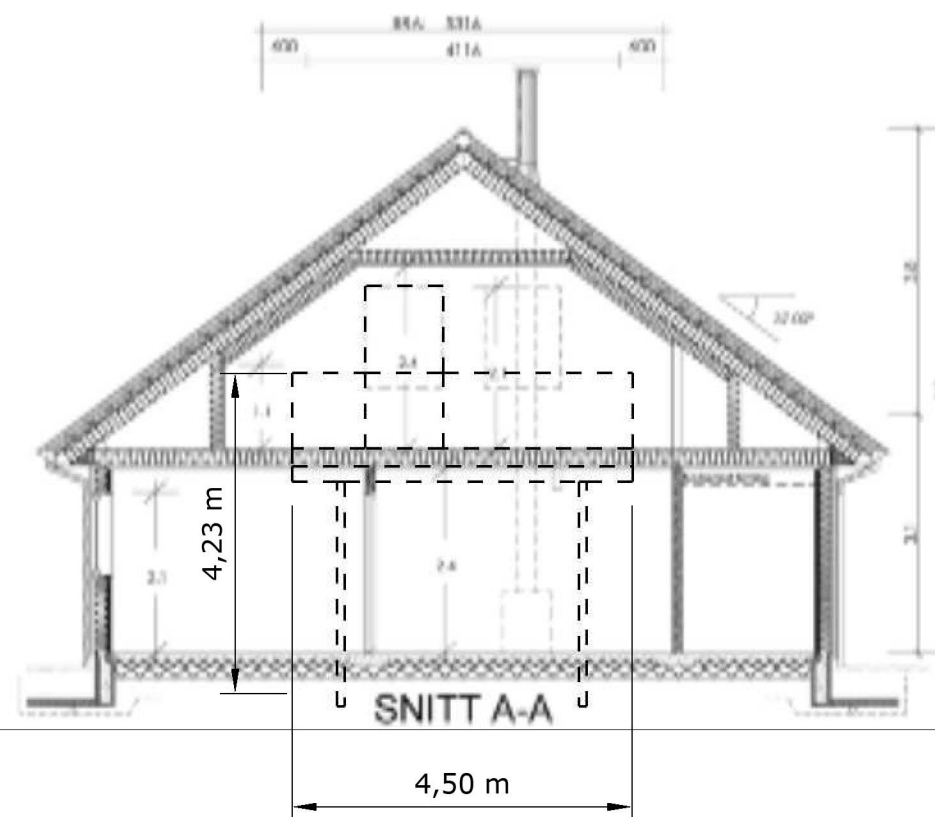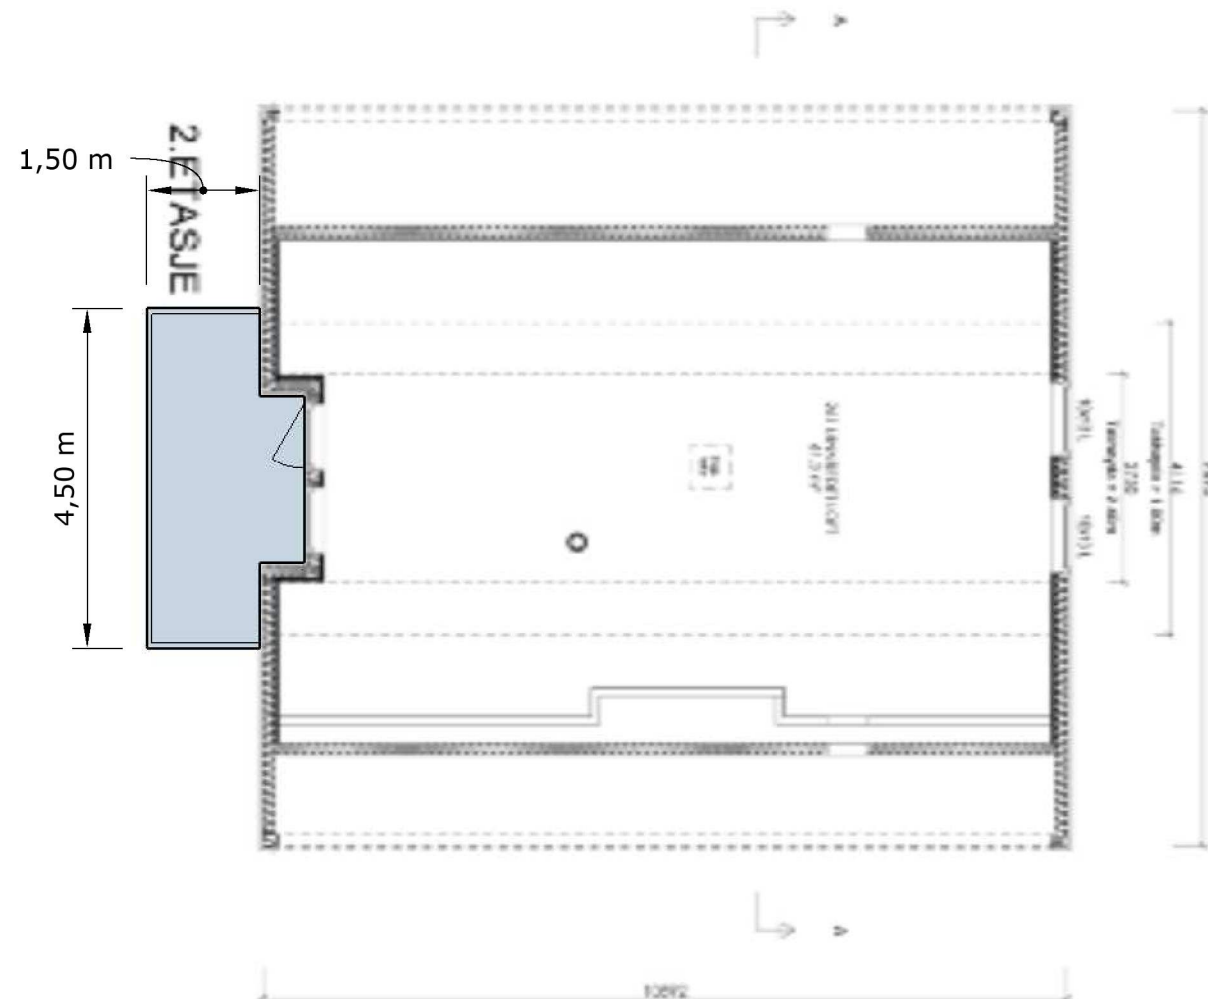


Villanger & Sønner AS
 Kvassnesvegen 45
 5914 Isdalstø
 orgnr: 925 580 376
www.nordbohus.no/villanger
post@villanger.no



Fasade endring

Trond Vetås, Sæbøvegen 260, 5938 Sæbøvågen
 gbnr 488/93
 - Balkong mot sør
 - endre vindu til balkongdør

Tegn nr:02
 tegn av:R.K
 Dato:19.03.2021
 målestokk:1:100

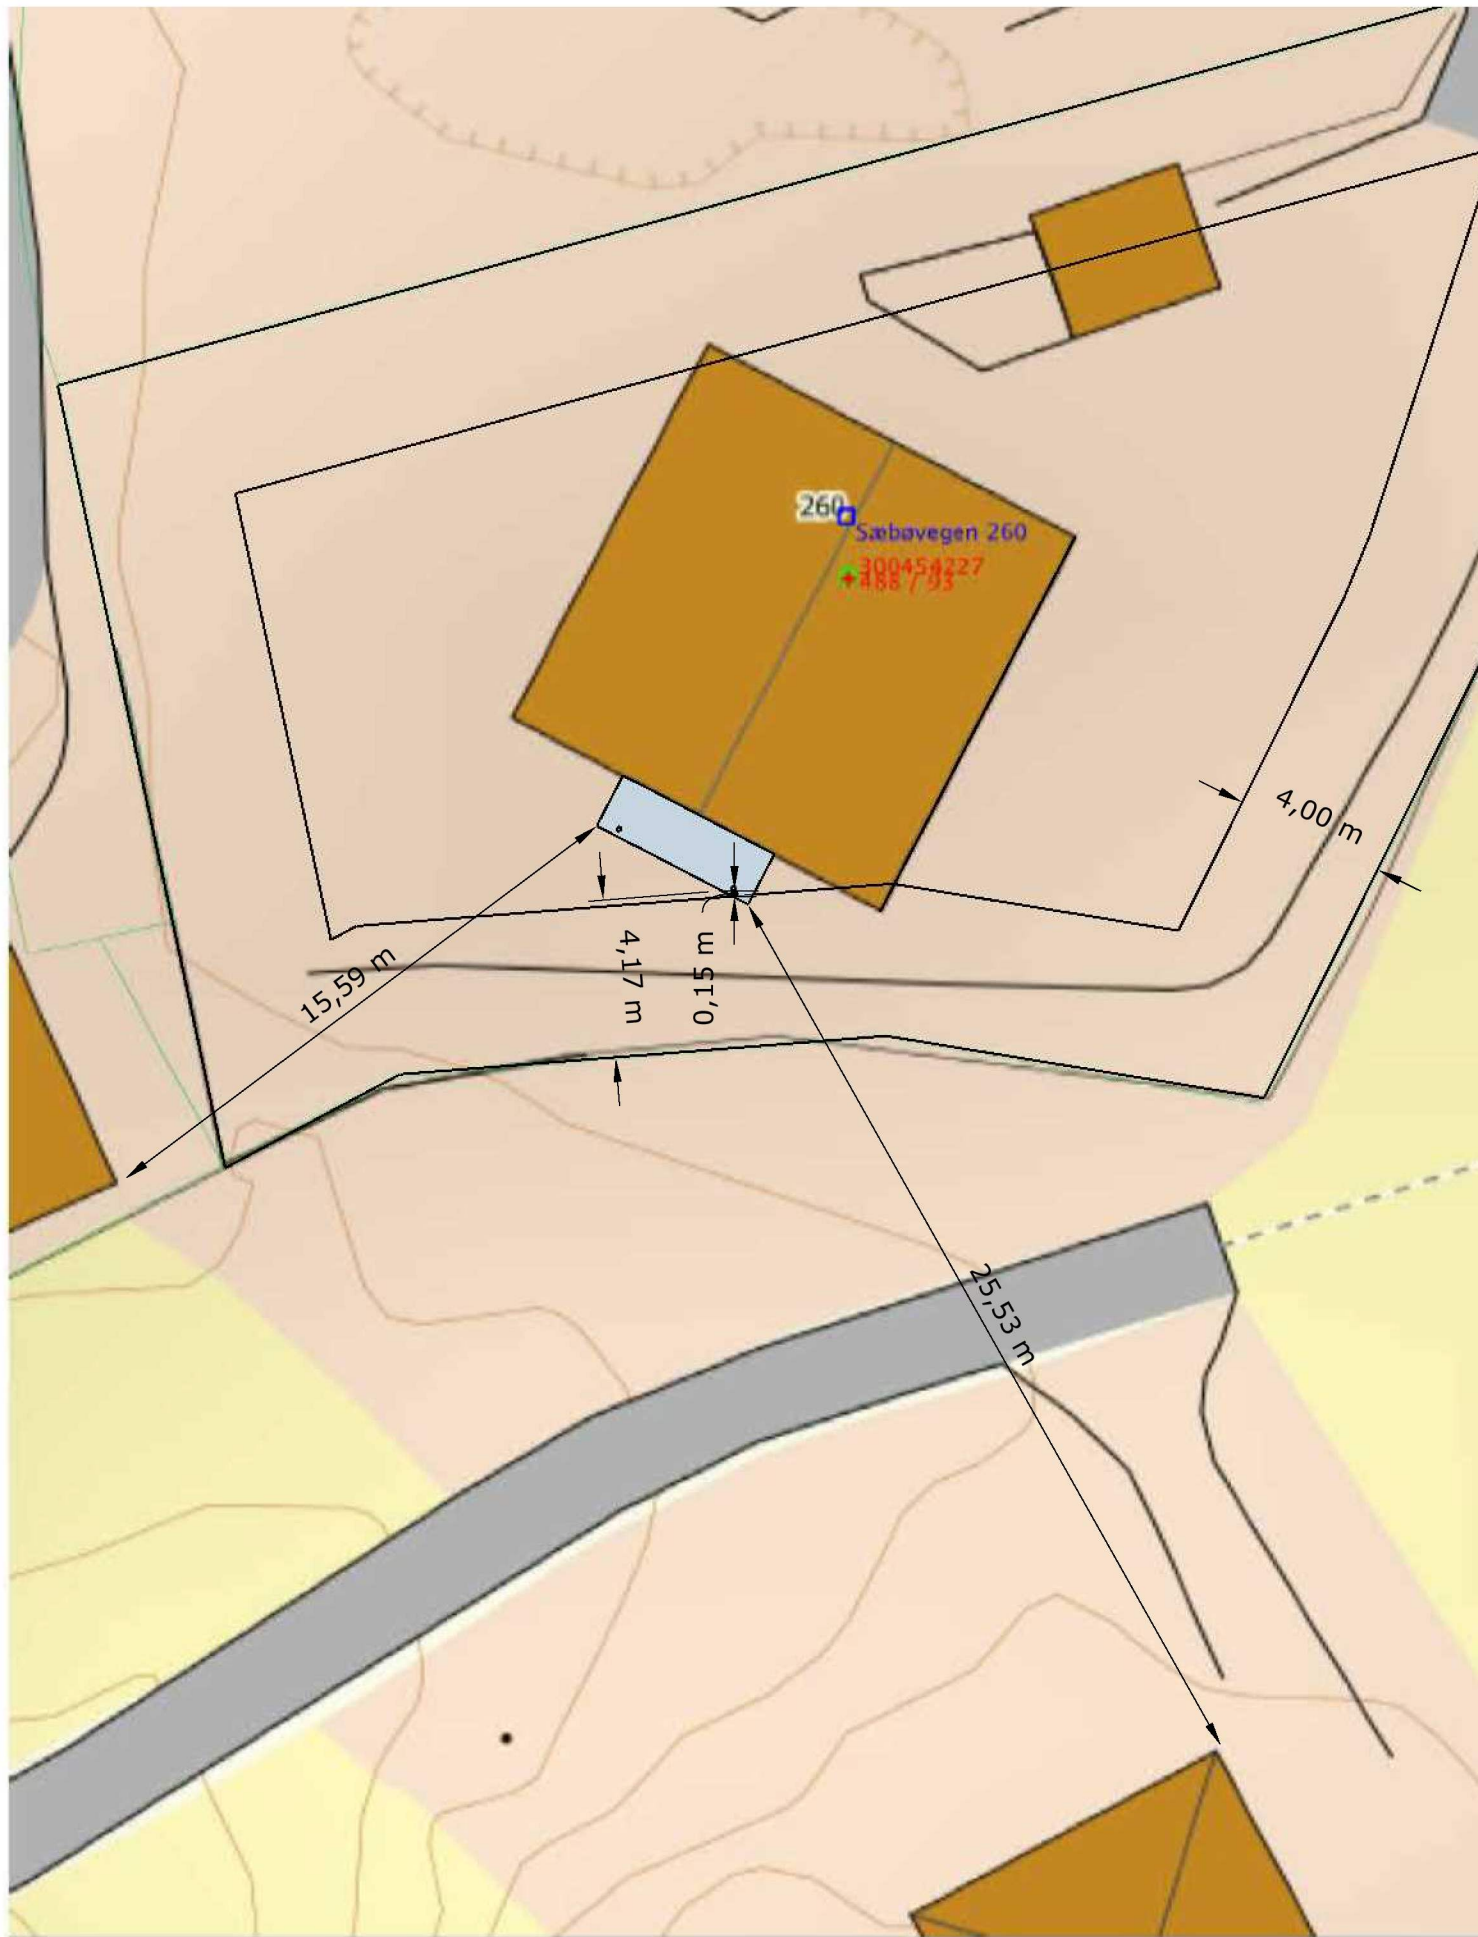

Senterposisjon: -37483.46, 6760132.94
Koordinatsystem: EPSG: 25833
Utskriftsdato: 19.03.2021

