

Sævråsvegen 367

ambita



Kommune: 4631 Alver  
Eiendom: 4631/43/19/0/0

Eiendomsgrenser

- Middels - høy nøyaktighet
- Mindre nøyaktig
- Lite nøyaktig
- Skissenøyaktighet eller uviss
- Omtvistet grense
- Vannkant
- Vegkant
- Fiktiv grenselinje Målestokk 1:1000
- Teigdelelinje
- Punktbeste



Dato: 6.7.2020

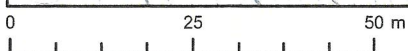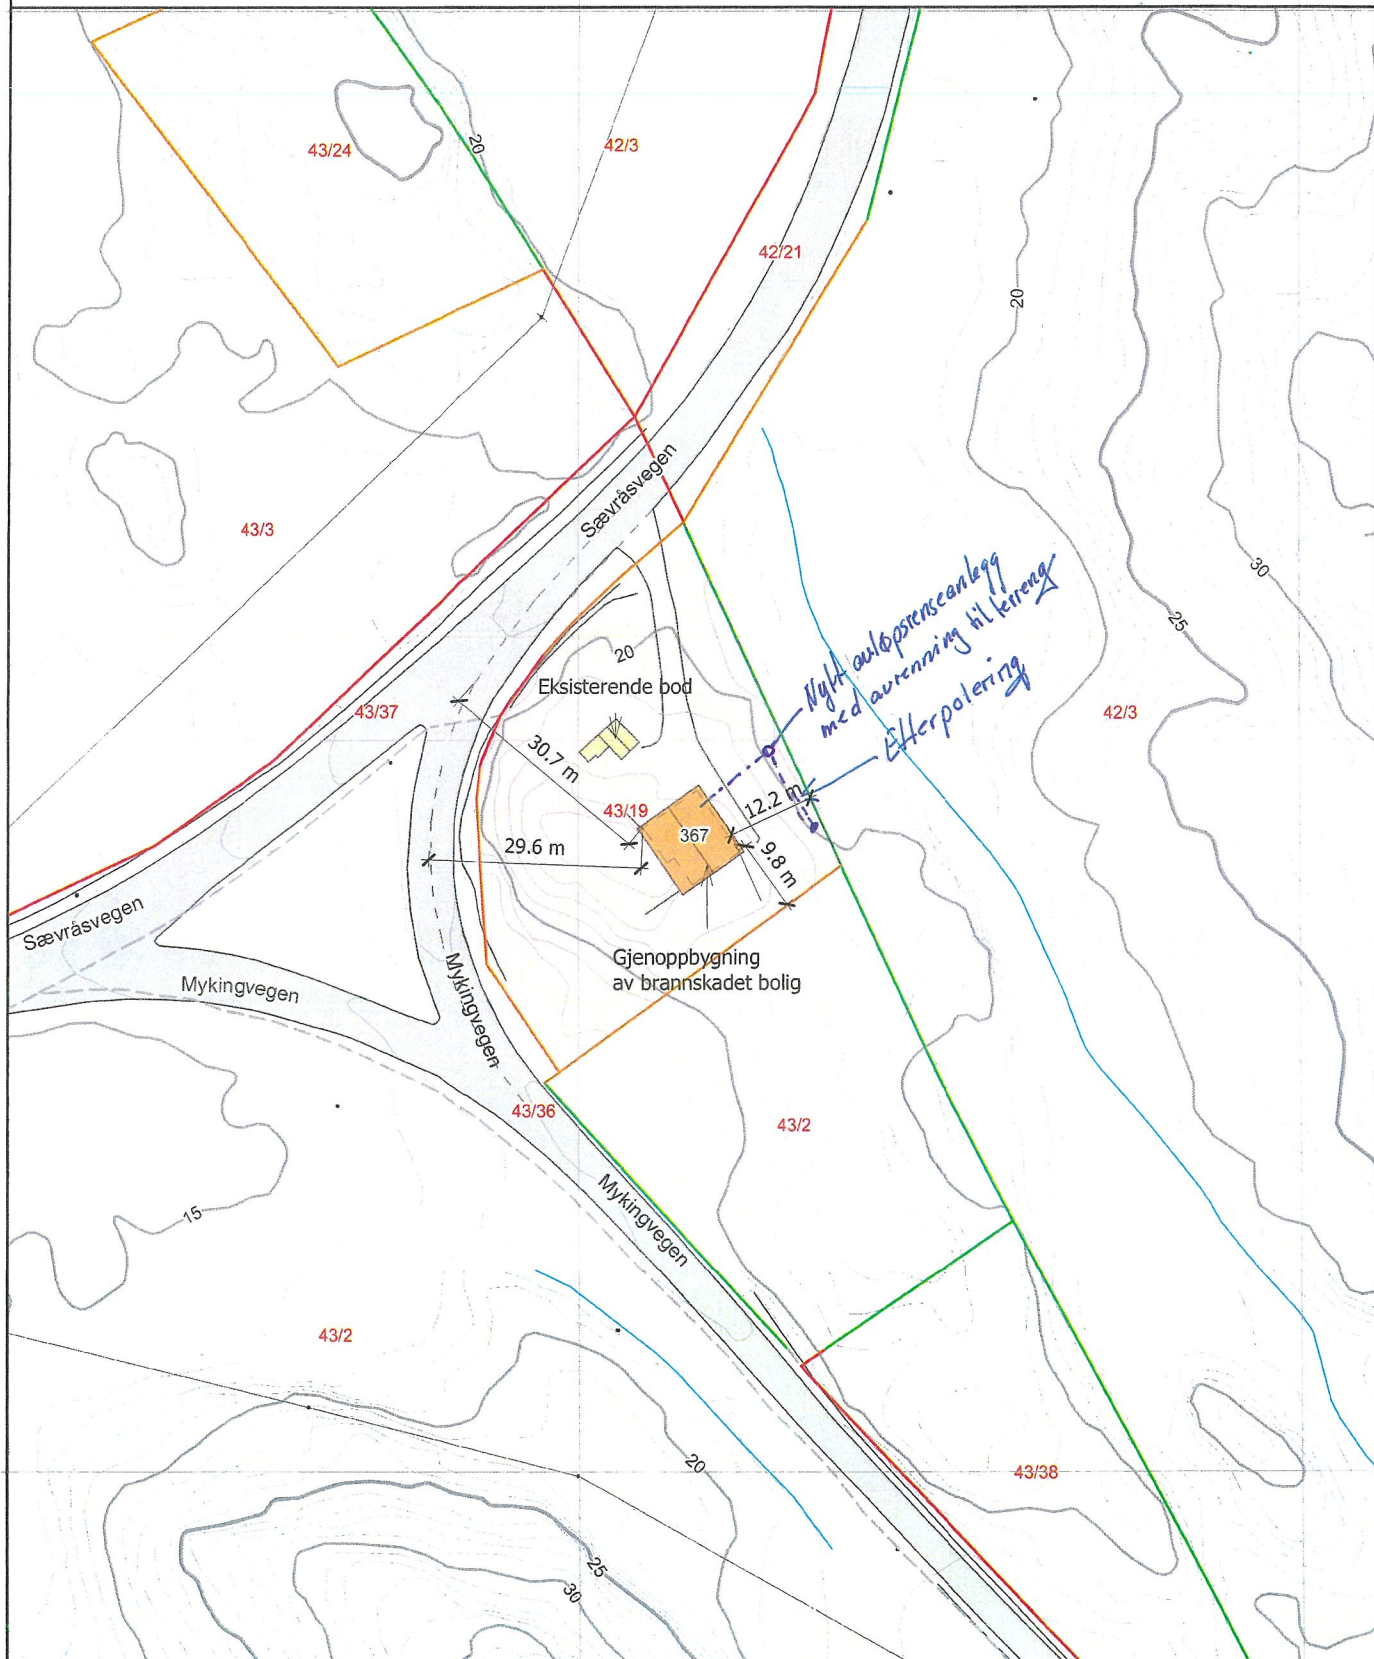

Gbn. 43/19 Alver

Kartgrunnlag: Geovekst - 8193  
Det tas forbehold om feil og mangler i kartet.  
Kartet kan ikke benyttes i byggesaksbehandling.