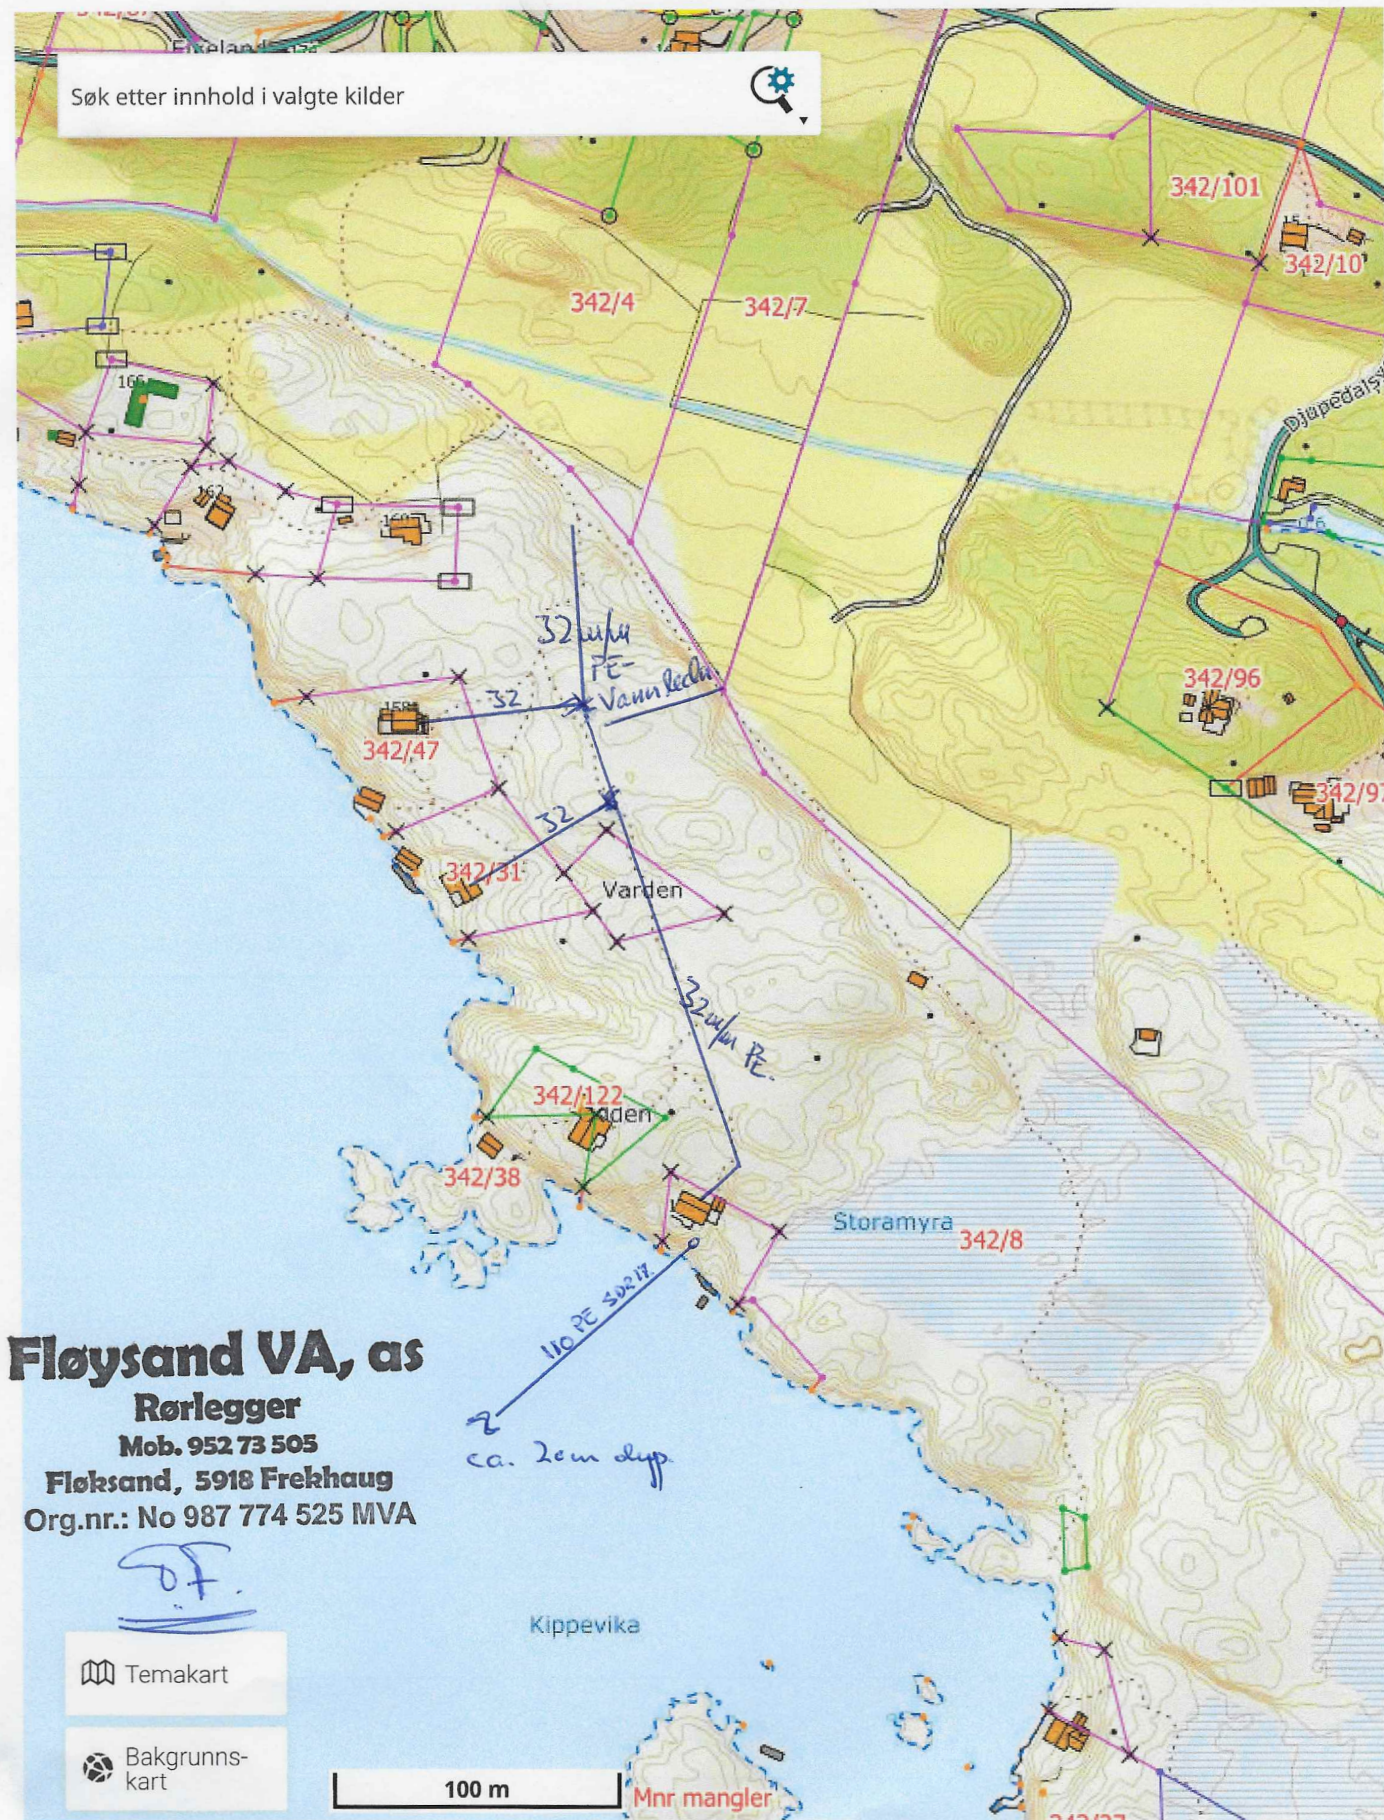


Søk etter innhold i valgte kilder

**Fløysand VA, as****Rørlegger****Mob. 952 73 505****Fløysand, 5918 Frekhaug****Org.nr.: No 987 774 525 MVA**

Temakart

Bakgrunns-
kart

EPSG:32632 ▾ N: 6718897 Ø: 283314

Målestokk 1 : 2 500 ▾

Vannledning tilkobles eks. fraanlegg 342/31