KOMMUNE-
INGENIØRKONTORET
Arkiv nr. 188

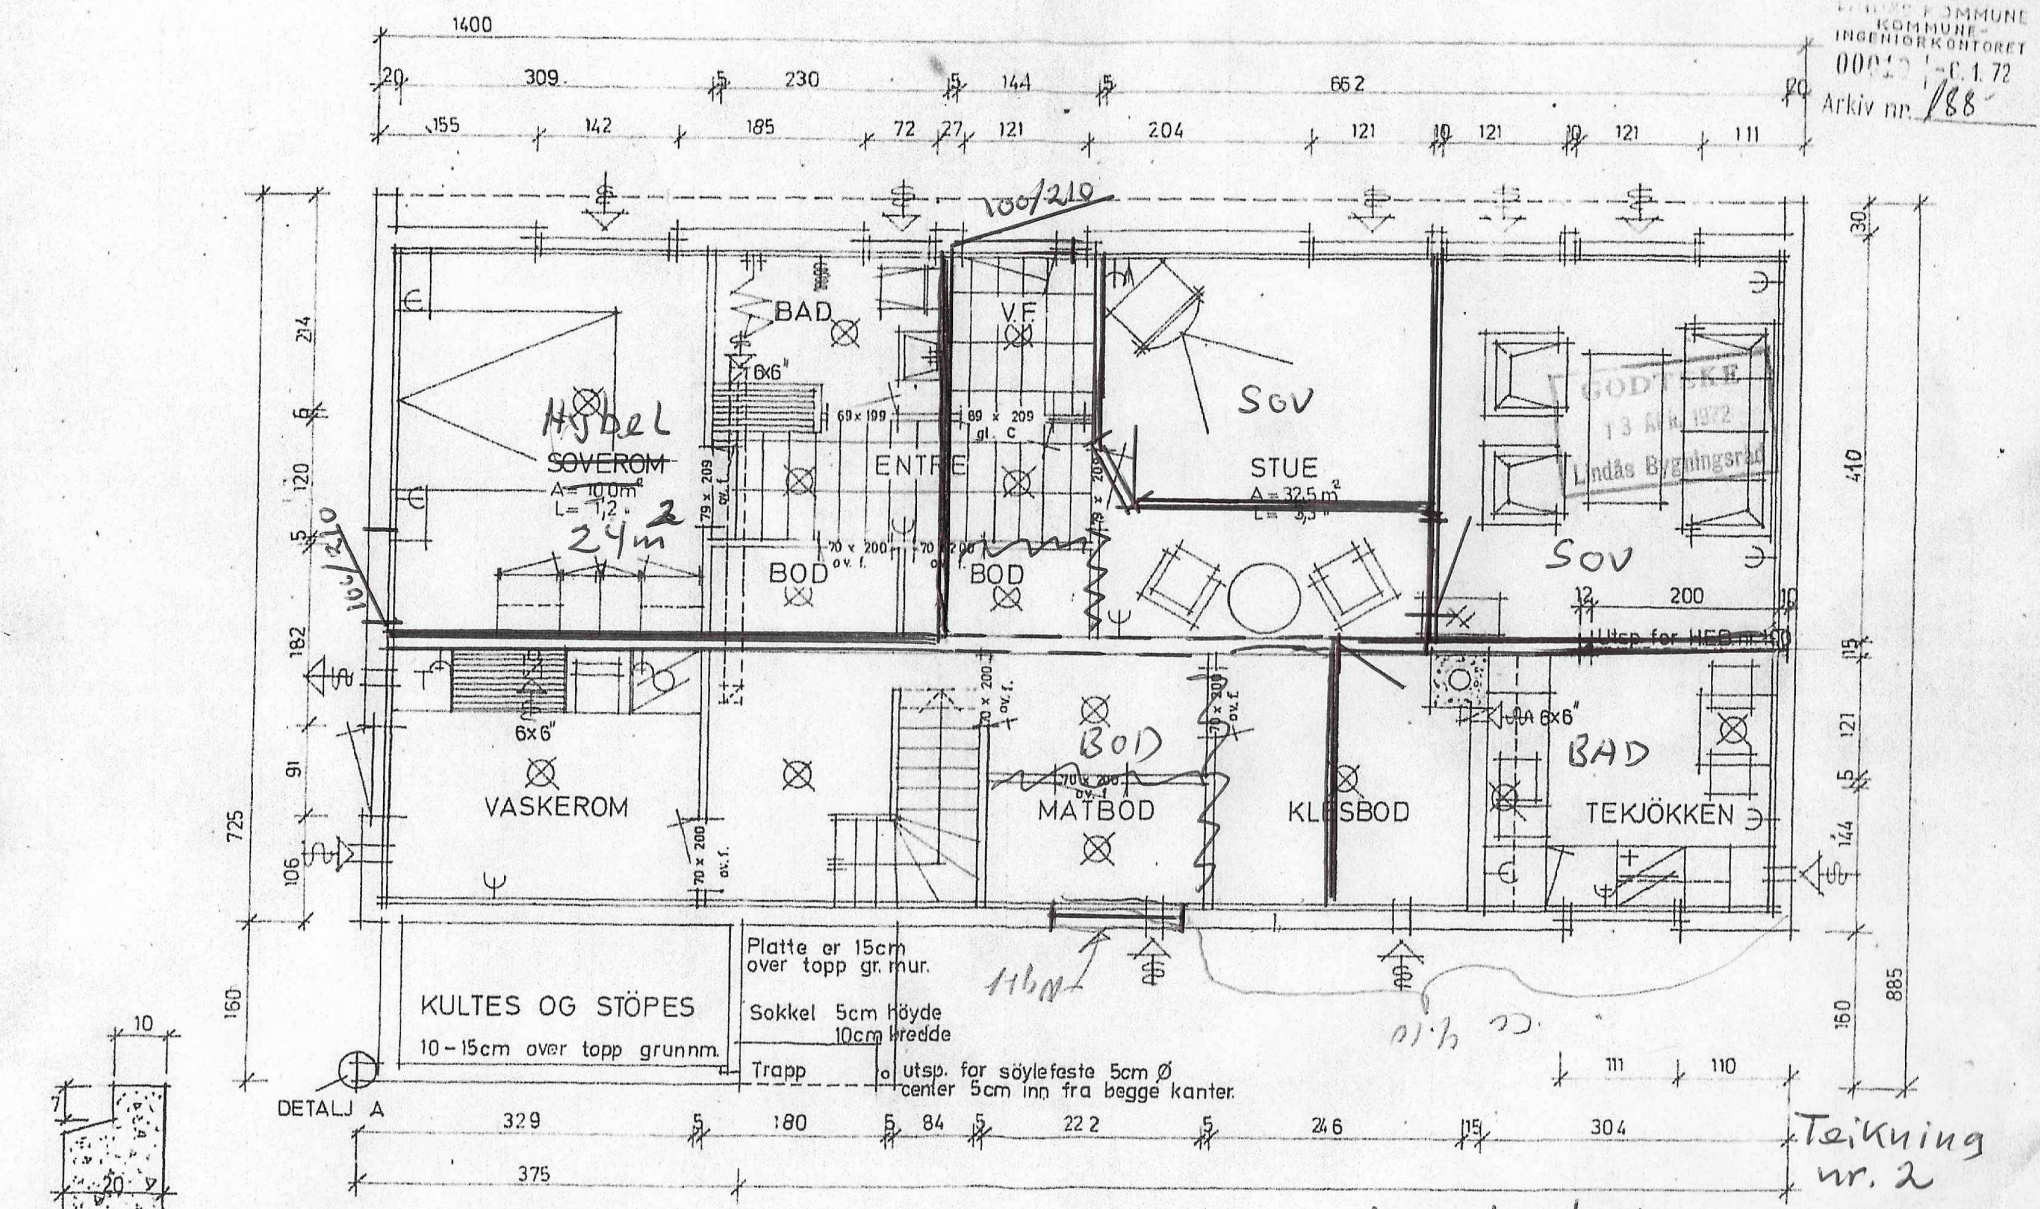

DETALJ A

plan 1. etasje
planlagte endringar

Teikning nr. 2

MAGNUS OP
TYPF
KIEL