


LINDÅS KOMMUNE  
KOMMUNE-  
INGENJÖRSKONTORET  
000110 - 1.72

Artik. nr. 88

281,5 162 281,5 81 21,5 57,5

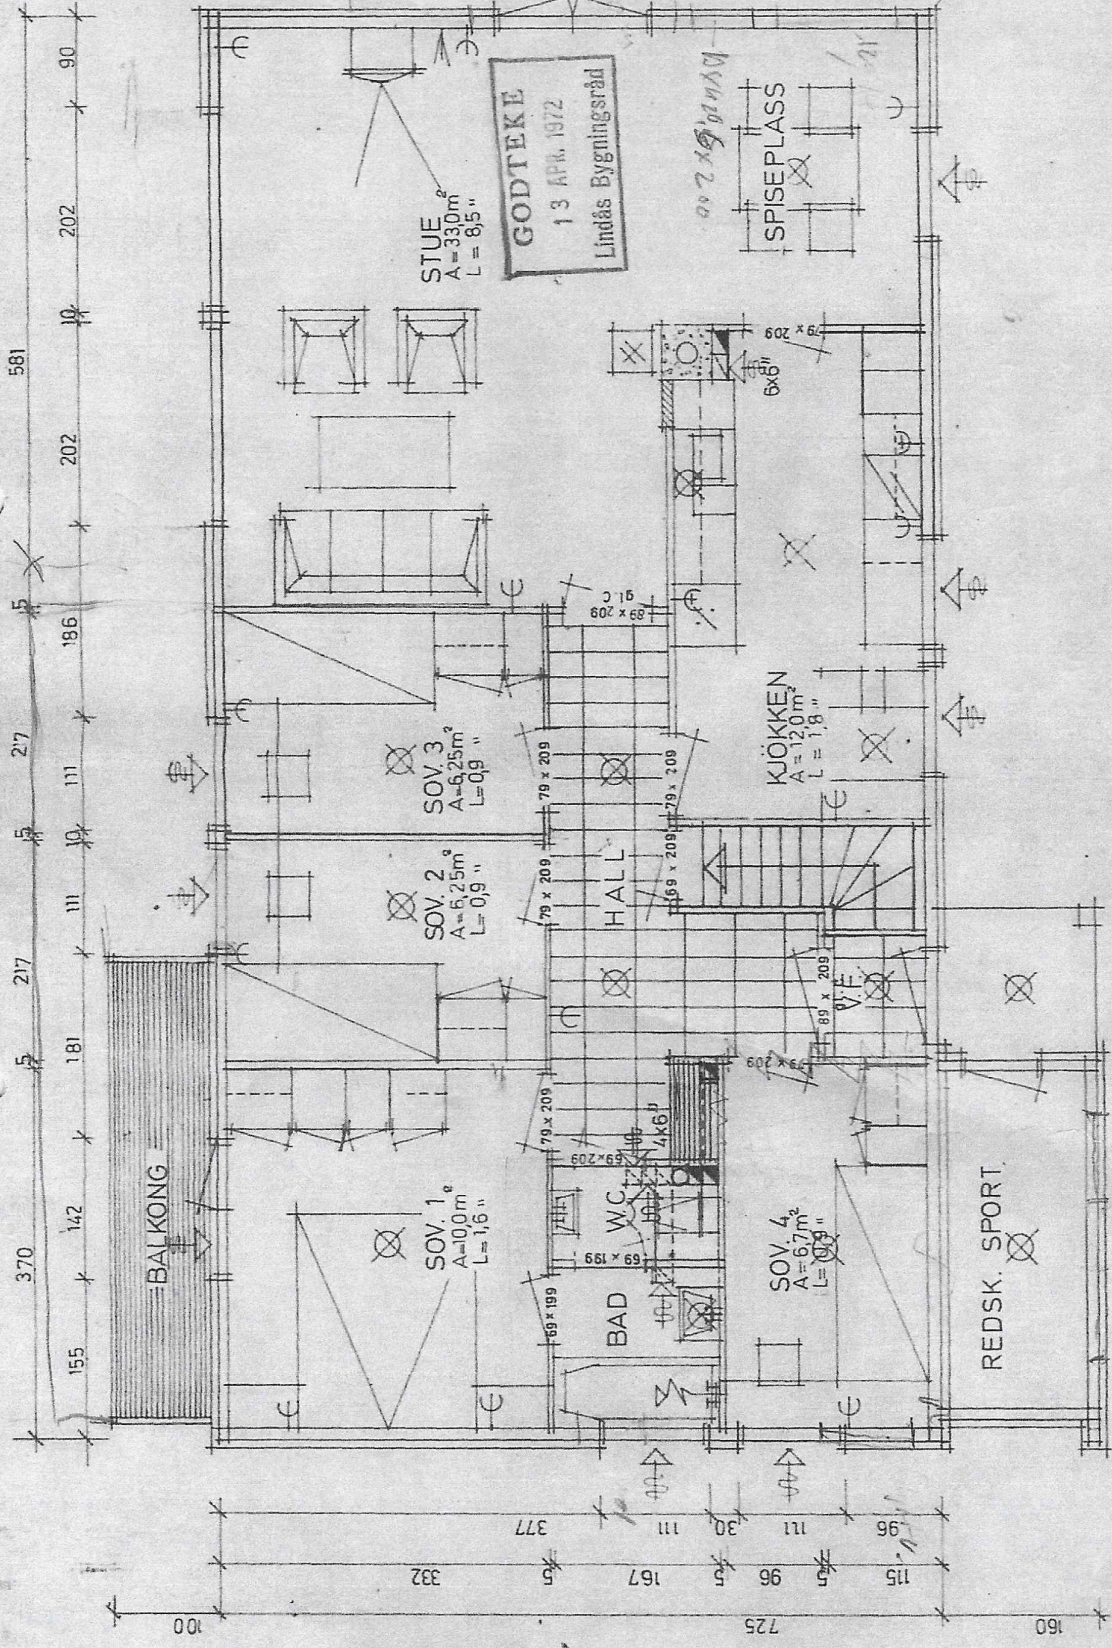

Tekning  
nr. 3

TYPE 111  
PLAN  
M=1:50  
HAGNUS OPEDAL

Plan 2 etg  
Som byggd i 1972

100 377 111 30 111 96 115 725 160

155 142 181 217 111 196 202 90 581

173 92 92 142 160 111 94 111 307 111 108,6 1400

355 116 91 160 111 94 111 307 111 108,6 1400

173 92 92 142 160 111 94 111 307 111 108,6 1400