



**A**  
1 : 100

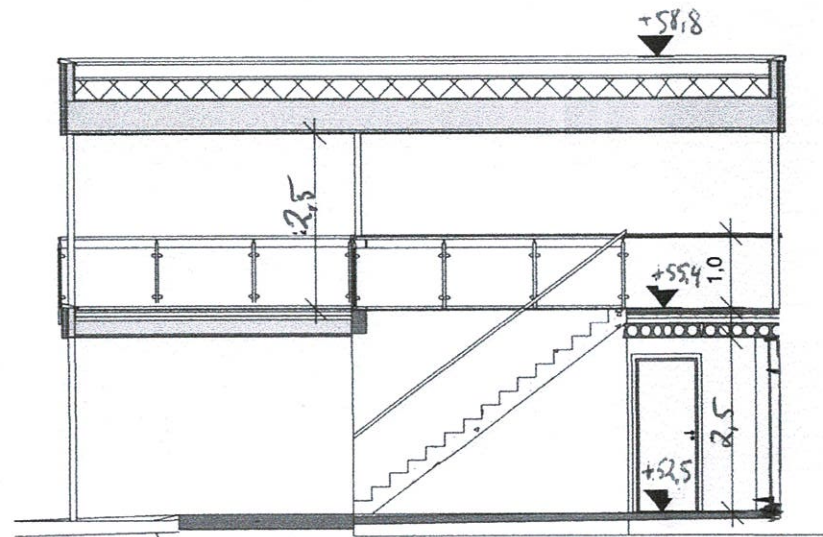

**B**  
1 : 100

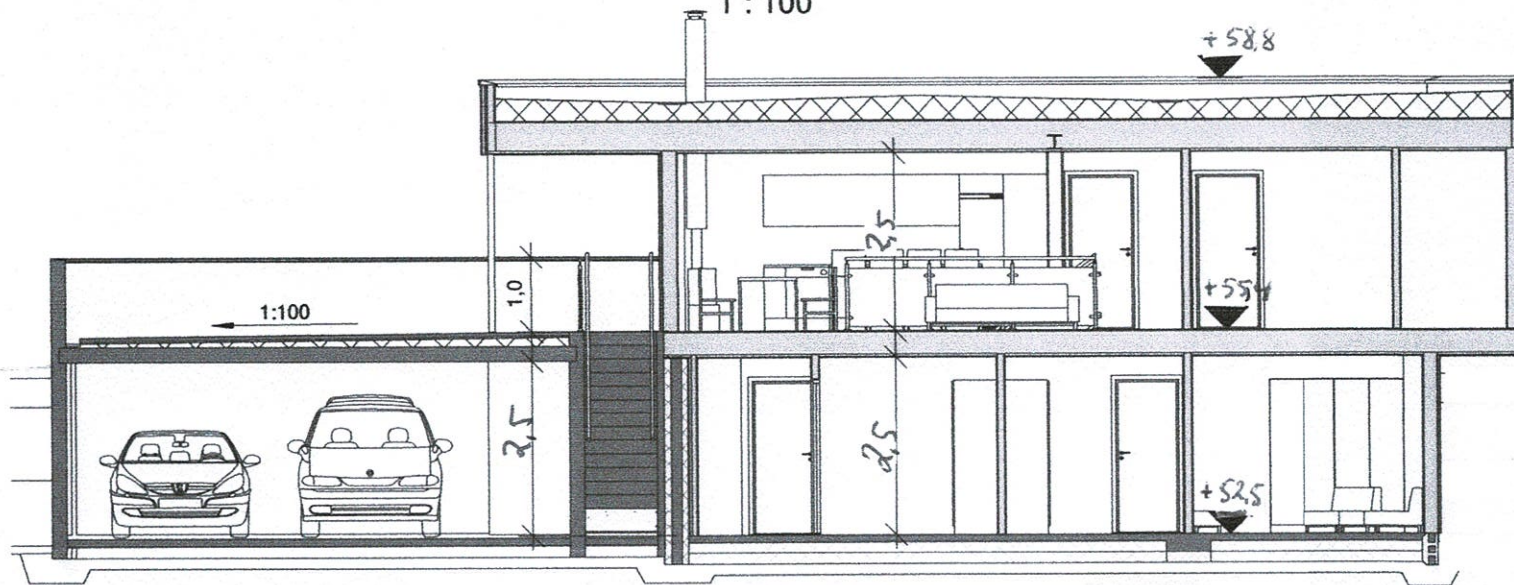

**C**  
1 : 100

Bygd areal (BYA)	
BYA	186,0 m <sup>2</sup>

Bruksareal (BRA)	
BRA 1. Etasje	94,0 m <sup>2</sup>
BRA Garasje/bod	52,7 m <sup>2</sup>
BRA Underetasje	78,8 m <sup>2</sup>
BRA ÅOA	55,0 m <sup>2</sup>
	280,5 m <sup>2</sup>

Glassfelt og glassdør i kommunikasjonsvei har personsikkerhetsrute



**Karma**

Dato:  
08.06.12

Sist revidert:  
14.03.19