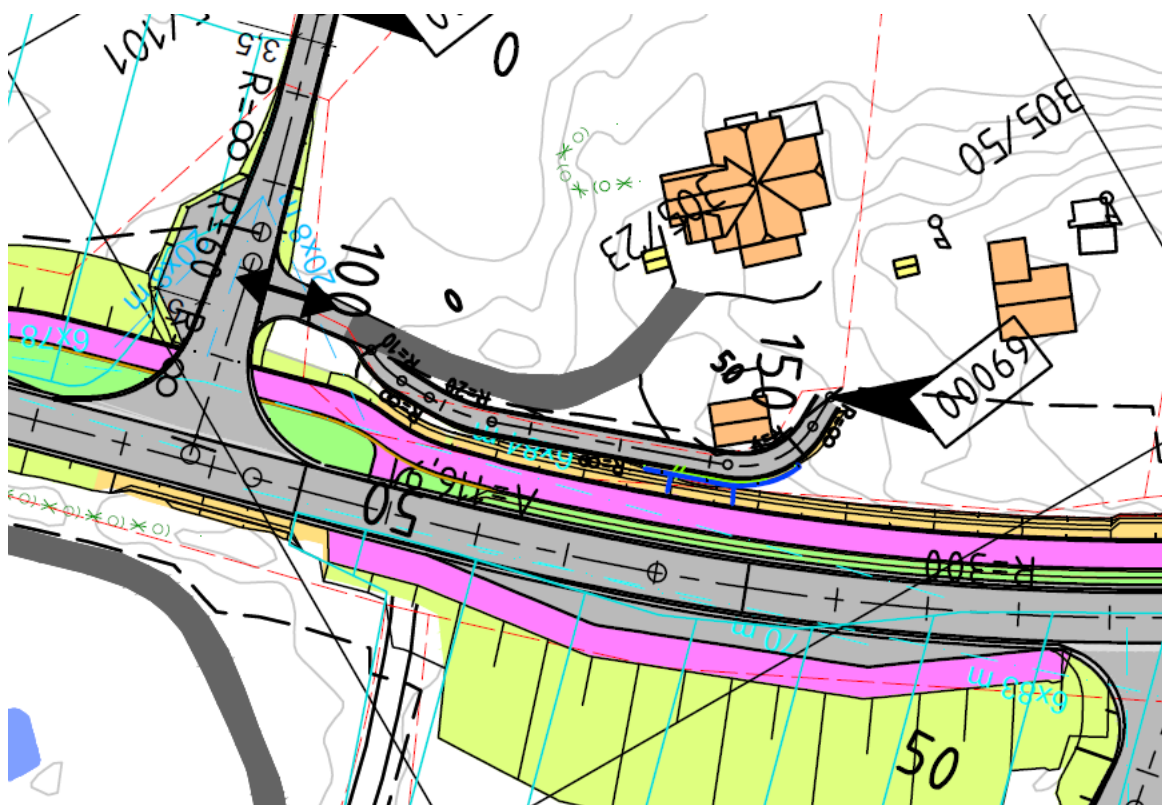

Vår referanse 2020/37132-43
Dato 21.05.2021

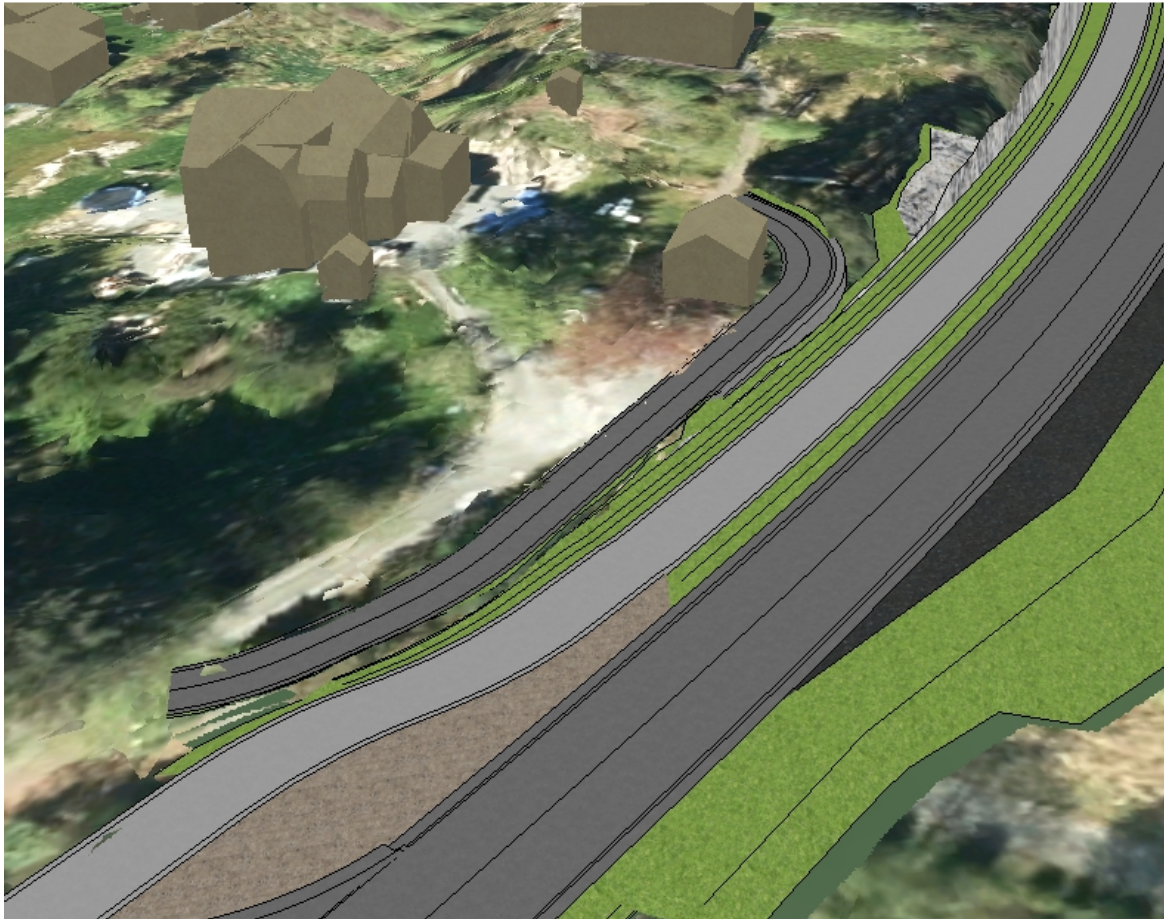
Arne Geir Vetaas
Nordahl Rolfsens Vei 19 A
5094 Bergen

Planutkast fv. 564 Fløksand - Vikebø. Tilkøst til 305/50

Vi viser til dialog om dette planutkastet, m.a. merknader frå Arne Geir Vetaas sendt til Alver kommune.

Som Vetaas peiker på så var tilkøst til eigedom 305/50 ikkje med i planutkastet. Jf. vedlegg har vi no teikna inn ein tilkøst i plankartet, både i planutkastet for alternativ A1 og alternativ A2. I begge alternativa vil det vere plass til tilkøst til eigedomen utan å rive bygning. Vi legg og inn eit utklipp frå vegteikning for alt A2 og ein skissemodell for alternativ A2.





Om de har synspunkt på løysinga så send oss ein merknad innan 23. juni. Ta kontakt om de har spørsmål!

For ordens skuld så opplyser vi og at vi no i merknadshandsamainga og vurderer merknader som går på val av alternativ her i sør.

Med helsing

Ingar Hals
sjefingeniør

Brevet er elektronisk godkjent og har difor inga handskriven underskrift

Mottakarliste
Arne Geir Vetaas

Nordahl Rolfsens Vei 19 5094 Bergen
A

Raymond André
Eikehaug

Fløksand 3 5918 Frekhaug

Kopi til:
ALVER
KOMMUNE

Postboks 4